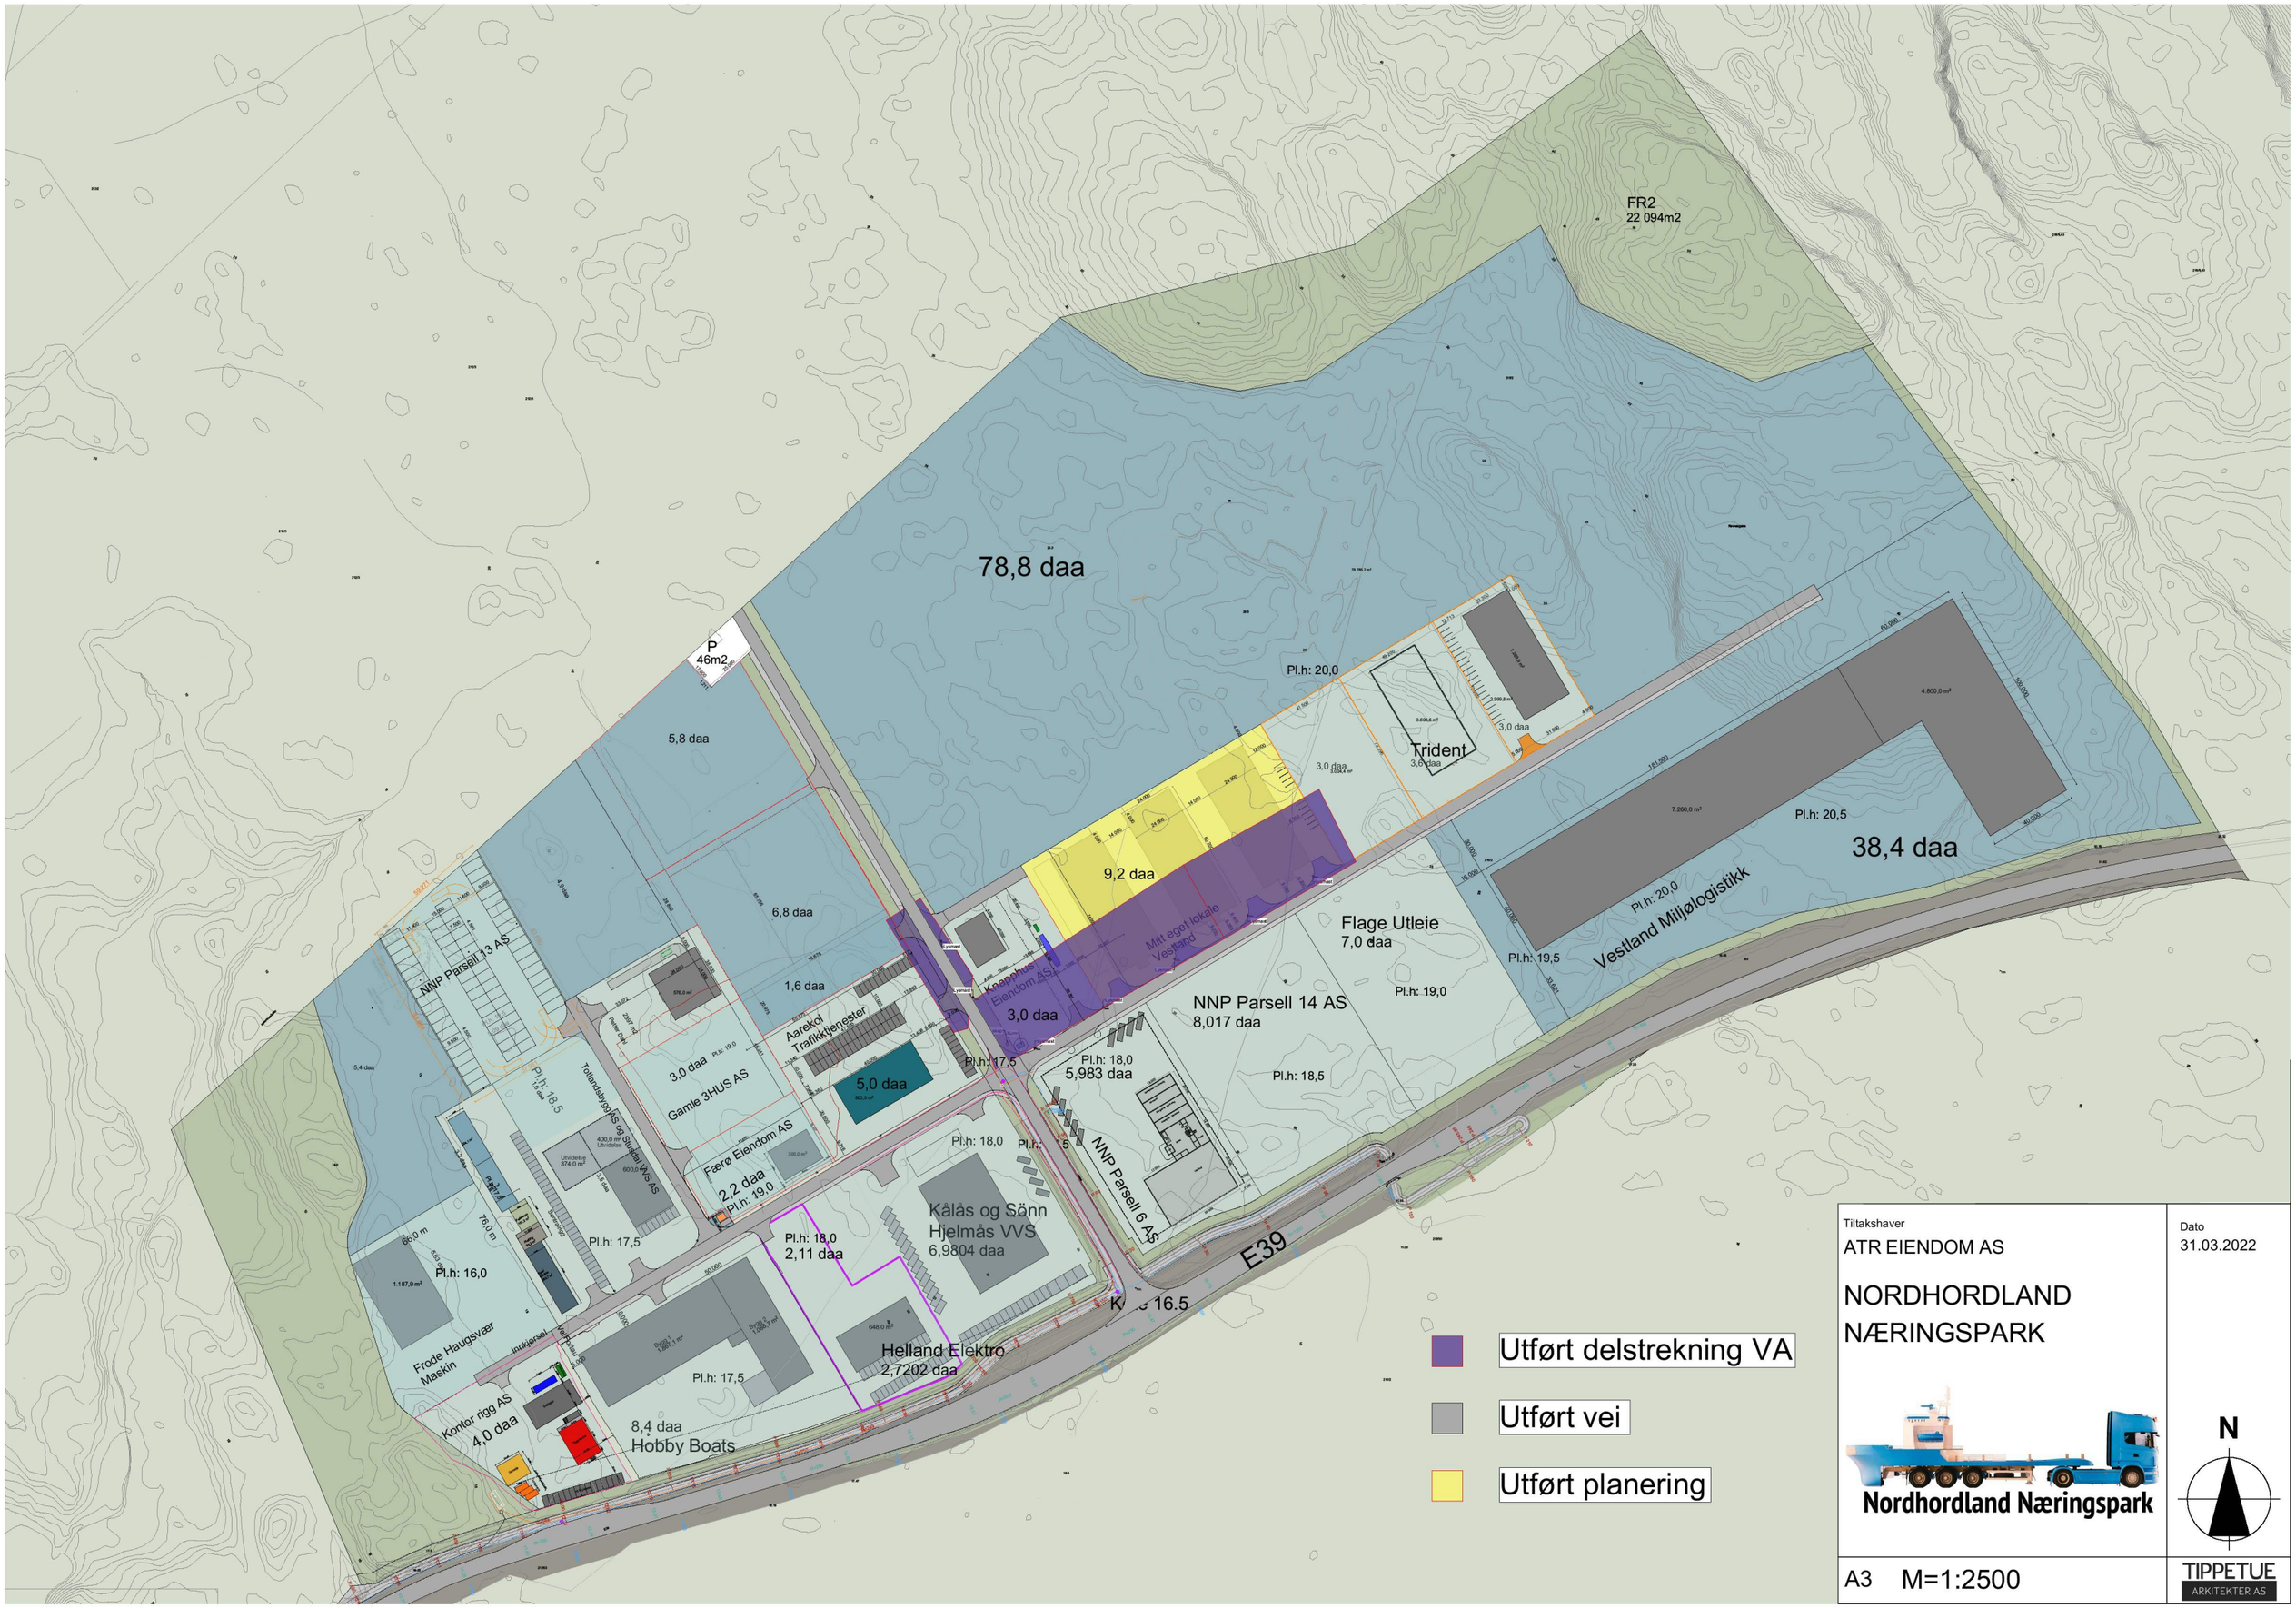

Tiltakshaver
ATR EIENDOM AS

NORDHORDLAND NÆRINGSPARK

Nordhordland Næringspark

Dato
31.03.2022

N

A3 M=1:2500

TIPPETUE ARKITEKTER AS