




A
1 : 200

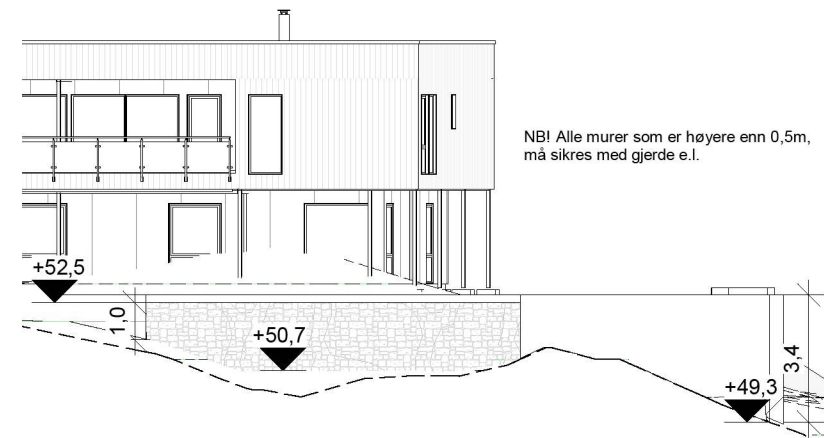


snitt mur sø
1 : 200

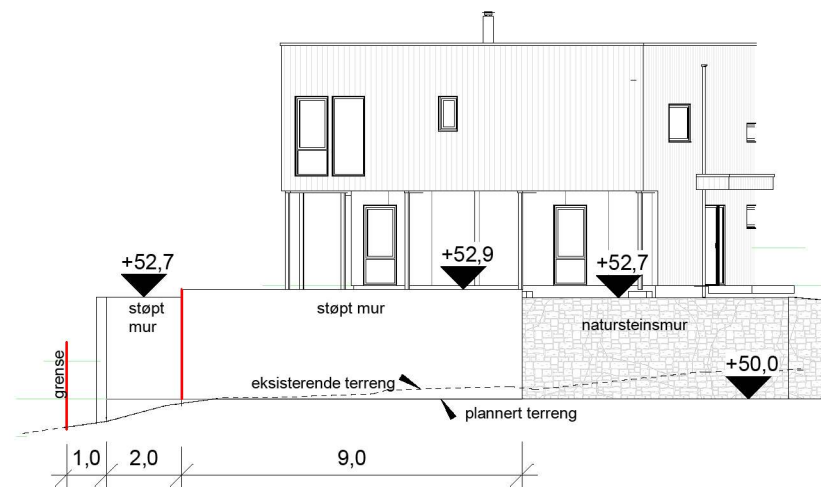

snitt mur mot 322/109s
1 : 200

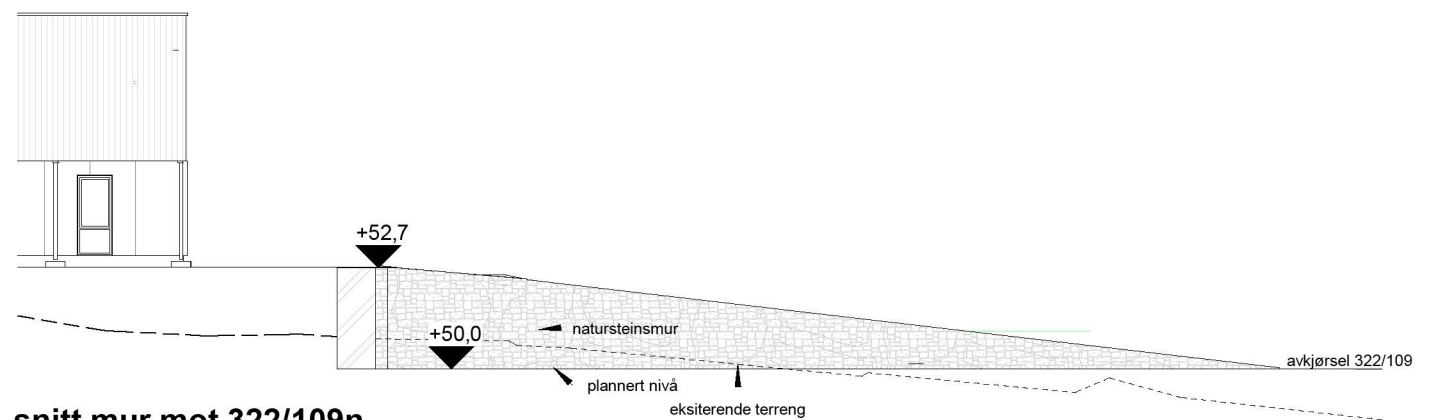

snitt mur mot 322/109n
1 : 200

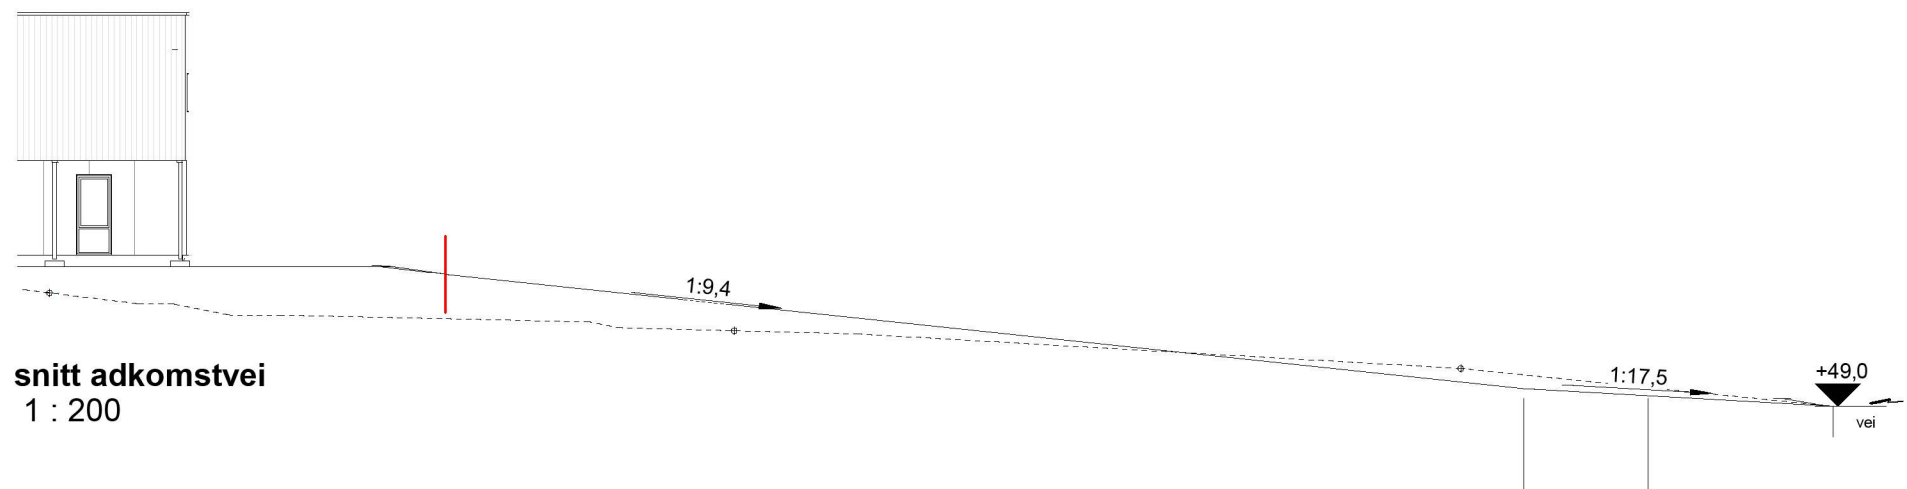

snitt adkomstvei
1 : 200

B	Rev.mur og terreng	ib	HHFR	31.03.22
A	Rev.avkjørsel og murer	ib	HHFR	30.03.22
Rev.	Revisjonen gjelder	Utført	Kontr.	Dato

HKH Bygg og Eiendom AS		Målestokk	Dato	18.03.22
Enebolig med garasje		1 : 200	Tegnet	ib
Mjåtveitstø 17, Frekhaug			Kontr.	HHFR
322/111 Alver kommune		Prosjekt status	Rev.	B
S-05		Salgstegning	Original	
Tittel		Tegning nr.	Prosjekt nr.	
Snitt				



Hellvik Hus Teknologi og Produksjon AS
Jærveien 1250, 4375 Hellvik
51 46 16 00
post@hellvikhus.no
www.hellvikhus.no