


Viser deler område som er godkjent utfylt med 4x10 meter. Det som ikke vises er ca 2 meter i lengde, hele bredden viser.



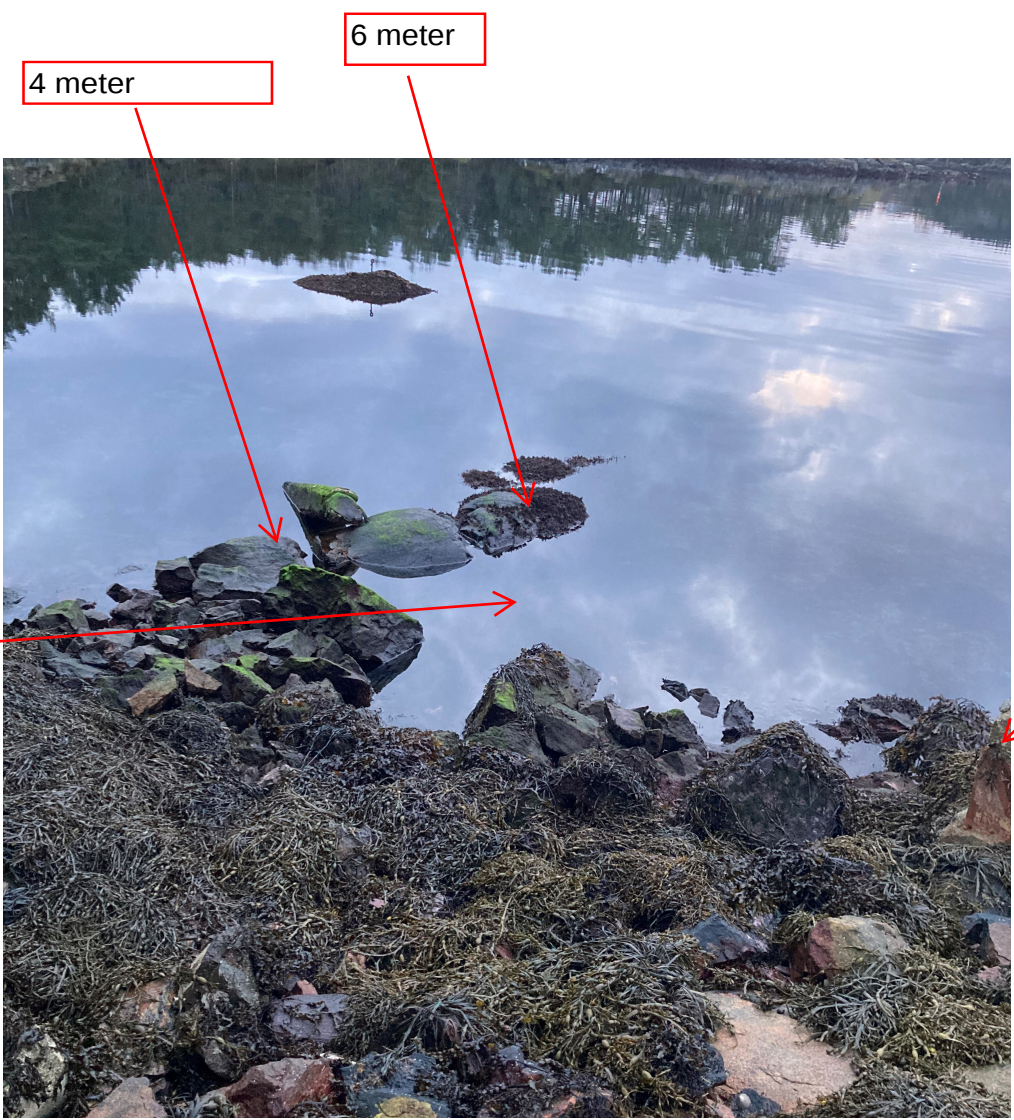

4 meter

6 meter

Område som søkes utvidet bredde fra 4 til 6 meter

Her ser man litt av støypt pæle

6 meter bredde

4 meter bredde

