

# SITUASJONSKART

Gnr/Bnr: Gbnr 202/130  
Adresse:  
Eigar/søkar:  
Kvalitet :






Målestokk: 1:500  
Dato: 28.02.2022

Gjeldande plan : Reguleringsplanen Helleåsen  
Planformål :

Vår referanse:

Sign. ....

- // — Gjerde
- - - Usikker eigedomsgranse
- Målt eigedomsgranse
-  Bolighus
-  Andre bygg

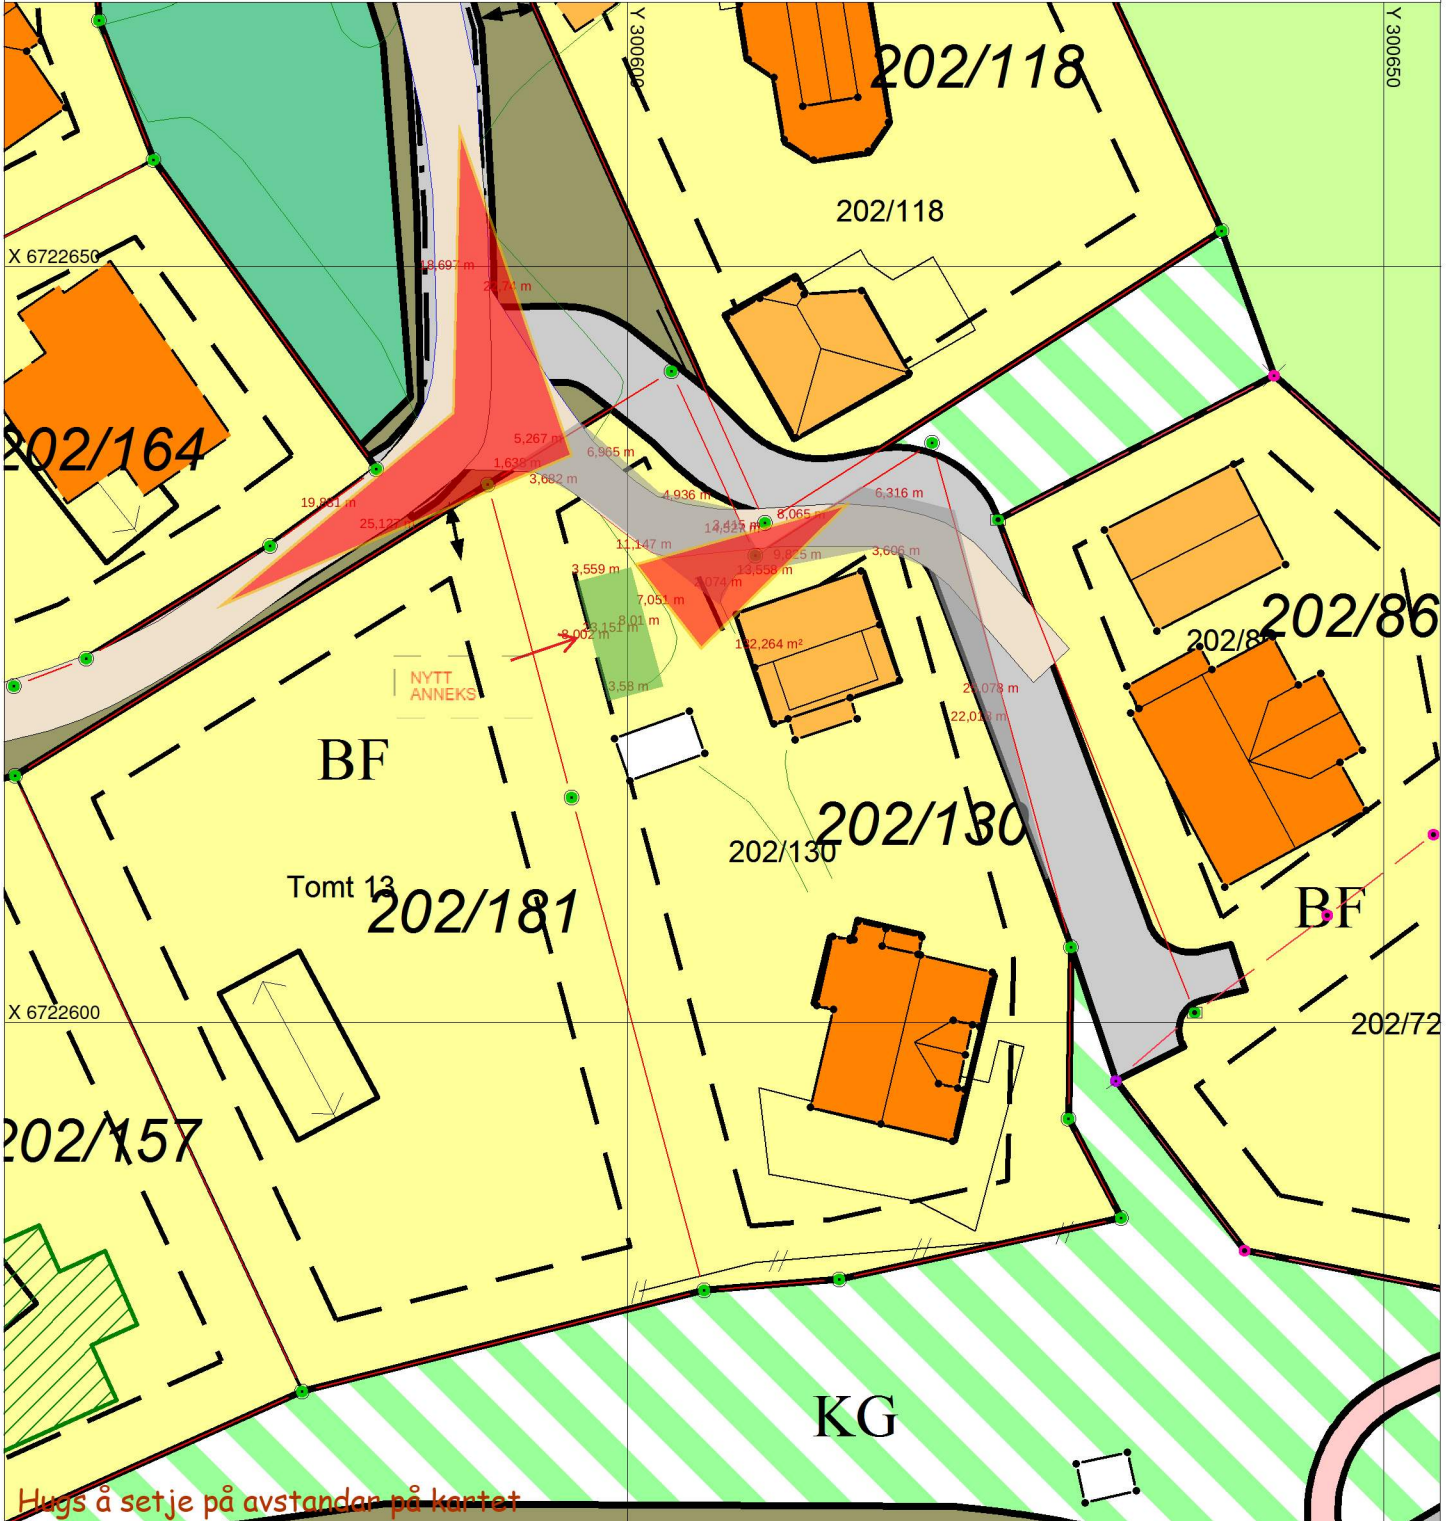

## SITUASJONSPLAN

 Tiltak

Underskrift Situasjonsplan

Dato