

Fra: Bjørn-Tore Fauske <bjorn-tore.fauske@garanti.no>
Sendt: søndag 24. april 2022 20:10
Til: Roger Fanavoll Fjellsbø
Emne: SV: Spørsmål til utsleppsløyve (gnr:60 bnr: 52)

Hei igjen,

Jeg har i helgen snakket med mine to naboer, og begge bekrefter at det er flere feil på kartet. Vi kan ringes i morgen, mandag, for å se om vi kan oppklare dette.

Med vennlig hilsen

Bjørn-Tore Fauske

Fra: Roger Fanavoll Fjellsbø <roger.fanavoll.fjellsbo@alver.kommune.no>
Sendt: fredag 22. april 2022 13:48
Til: Bjørn-Tore Fauske <bjorn-tore.fauske@garanti.no>
Emne: SV: Spørsmål til utsleppsløyve (gnr:60 bnr: 52)

Hei


Har funnet ut av kartet. Ved import av kartet til saksbehandlingssystemet så blir den nye informasjonen som er tegnet inn forskjøvet. Det mangler også deler av kartlagene.


Kartet er no OK.

Ser da at du skal inn på naboen sin eiendom med utslippsledning (Se kartet nedenfor)

Det må da inngås avtale med naboen om å få lov til å legge utsleppsledningen på dennes eiendom. Det må også lages avtale i forbindelse med påkobling til eksisterende utslippsledning til sjø (inkludert ansvar for vedlikehold) med eierne av denne.

Utslippstillatelsen til de to andre hyttene stiller i vilkårene at du skal kunne koble deg til, men sier ingenting om vedlikeholdsansvar osv. Derfor må du også ha en slik avtale. En utslippstillatelse blir gitt på vilkår av at du kobler deg til eksisterende utslippsledning.

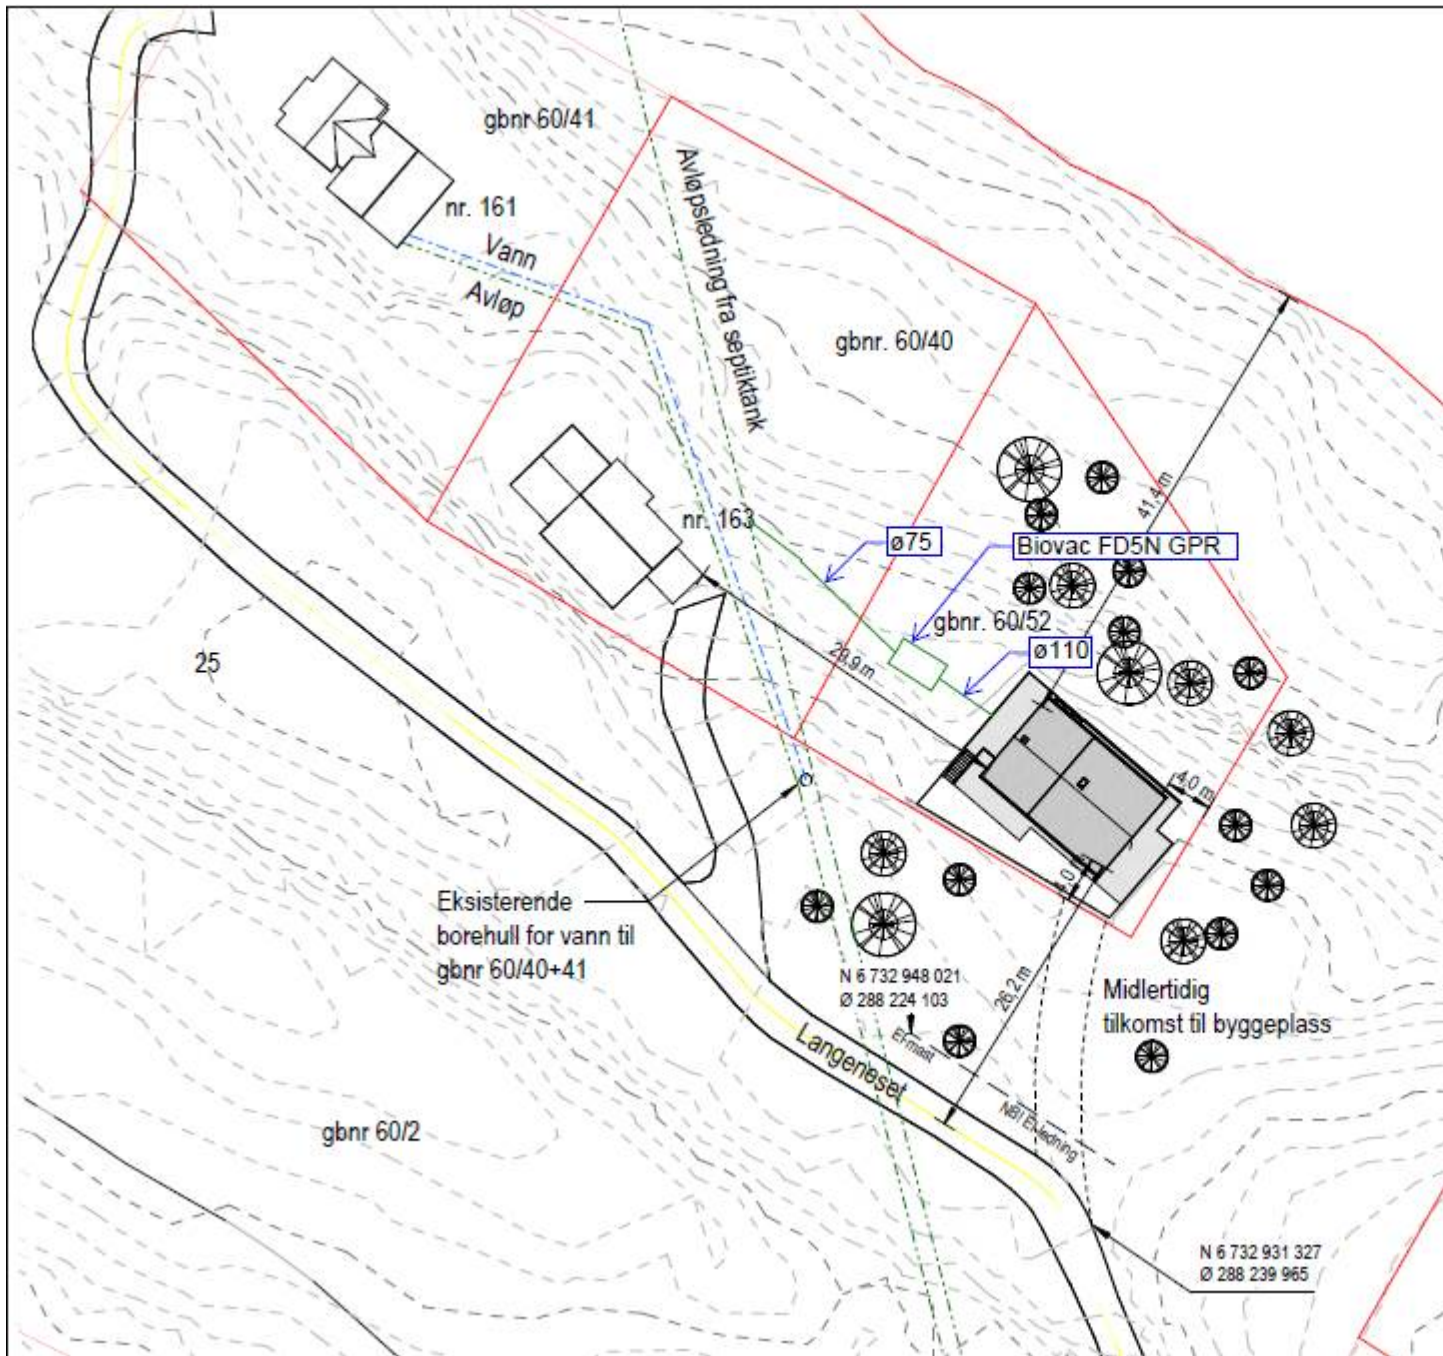

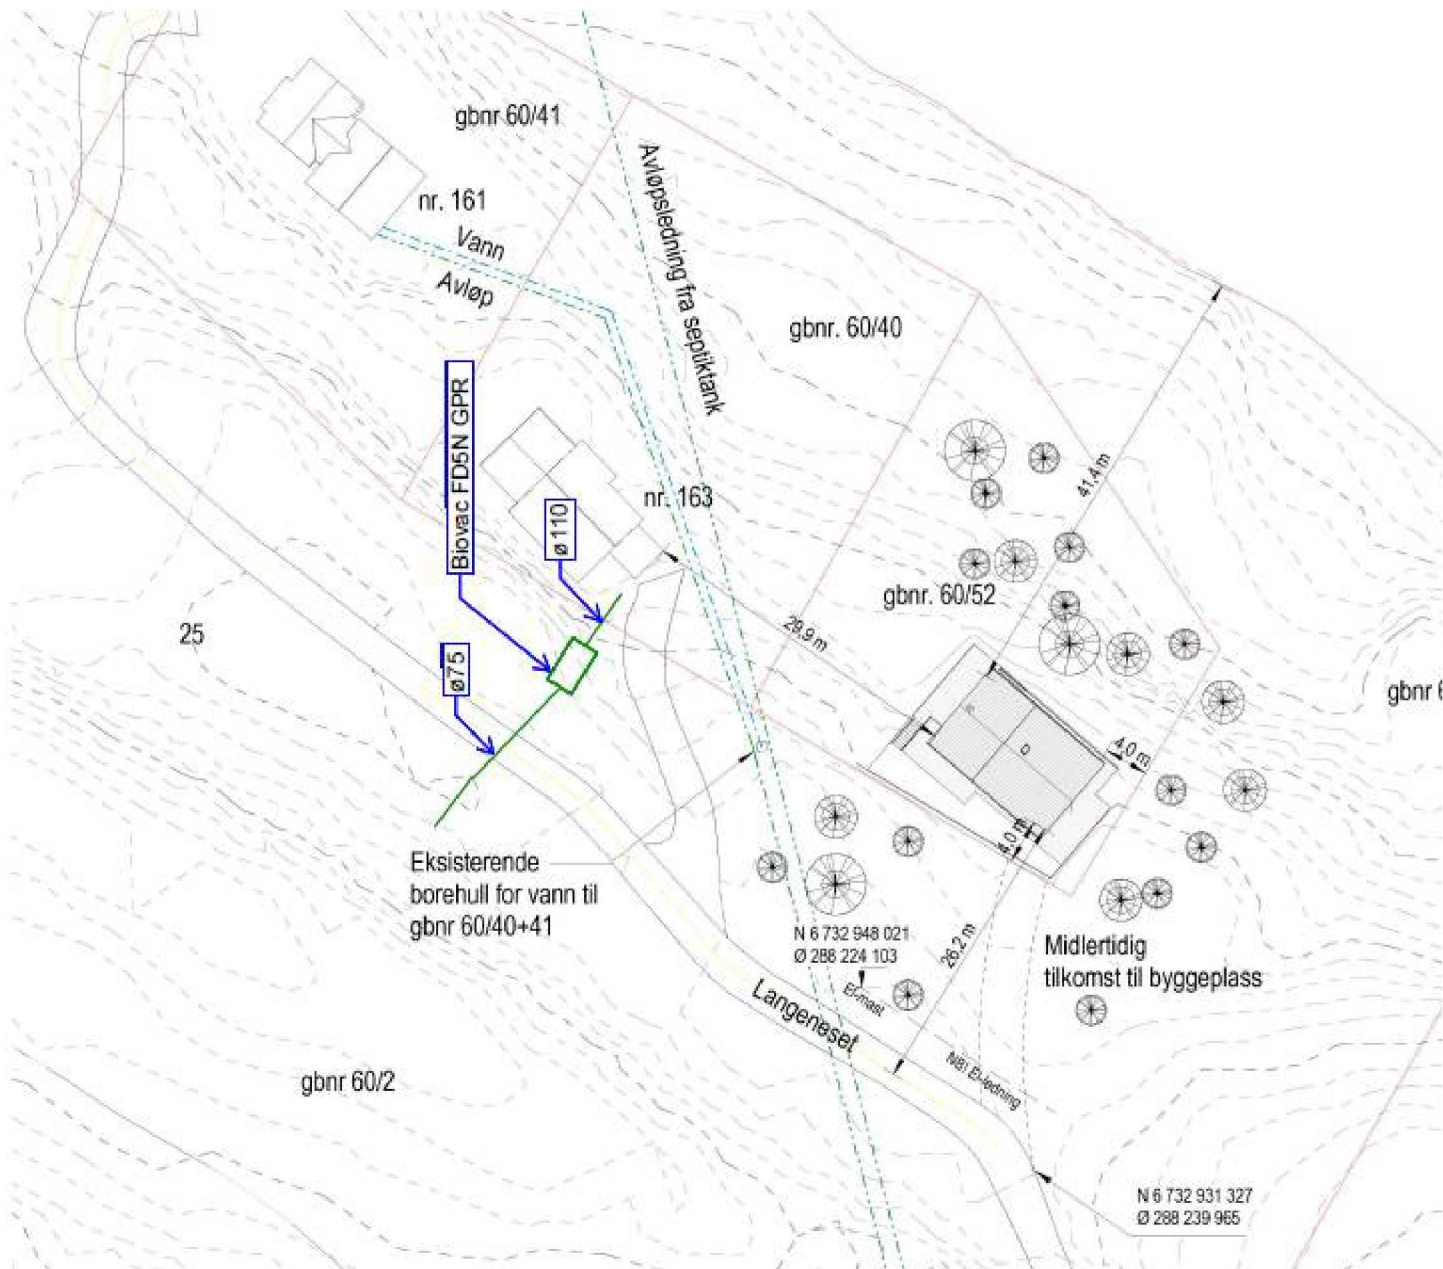

Mvh

Roger Fjellsbø | Rådgjevar, Miljø og tilsyn

Telefon: 462 99 440

Innbyggjarservice: +47 56 37 50 00

www.alver.kommune.no



ALVER
KOMMUNE

Fra: Bjørn-Tore Fauske <bjorn-tore.fauske@garanti.no>
Sendt: torsdag 21. april 2022 10:40
Til: Roger Fanavoll Fjellsbø <roger.fanavoll.fjellsbo@alver.kommune.no>
Emne: SV: Spørsmål til utsleppsløyve (gnr:60 bnr: 52)

Fint, takk for tilbakemelding.

Med vennlig hilsen

Bjørn-Tore Fauske

Fra: Roger Fanavoll Fjellsbø <roger.fanavoll.fjellsbo@alver.kommune.no>
Sendt: torsdag 21. april 2022 10:37
Til: Bjørn-Tore Fauske <bjorn-tore.fauske@garanti.no>
Emne: SV: Spørsmål til utsleppsløyve (gnr:60 bnr: 52)

Hei

Eg ringte han 2 ganger i går med noen timers mellomrom. Fikk tekstmelding om at han skulle ringe meg tilbake begge gangene. Har ikkje hørt noko enda. Ringer han etter lunch om eg ikkje hører noko før.

Mvh

Roger Fjellsbø | Rådgjevar, Miljø og tilsyn

Telefon: 462 99 440

Innbyggjarservice: +47 56 37 50 00

www.alver.kommune.no

Fra: Bjørn-Tore Fauske <bjorn-tore.fauske@garanti.no>
Sendt: torsdag 21. april 2022 10:35
Til: Roger Fanavoll Fjellsbø <roger.fanavoll.fjellsbo@alver.kommune.no>
Emne: Spørsmål til utsleppsløyve (gnr:60 bnr: 52)

Hei igjen,

Var spent på om du fikk noe tilbakemelding i går ?

Med vennlig hilsen

Bjørn-Tore Fauske