



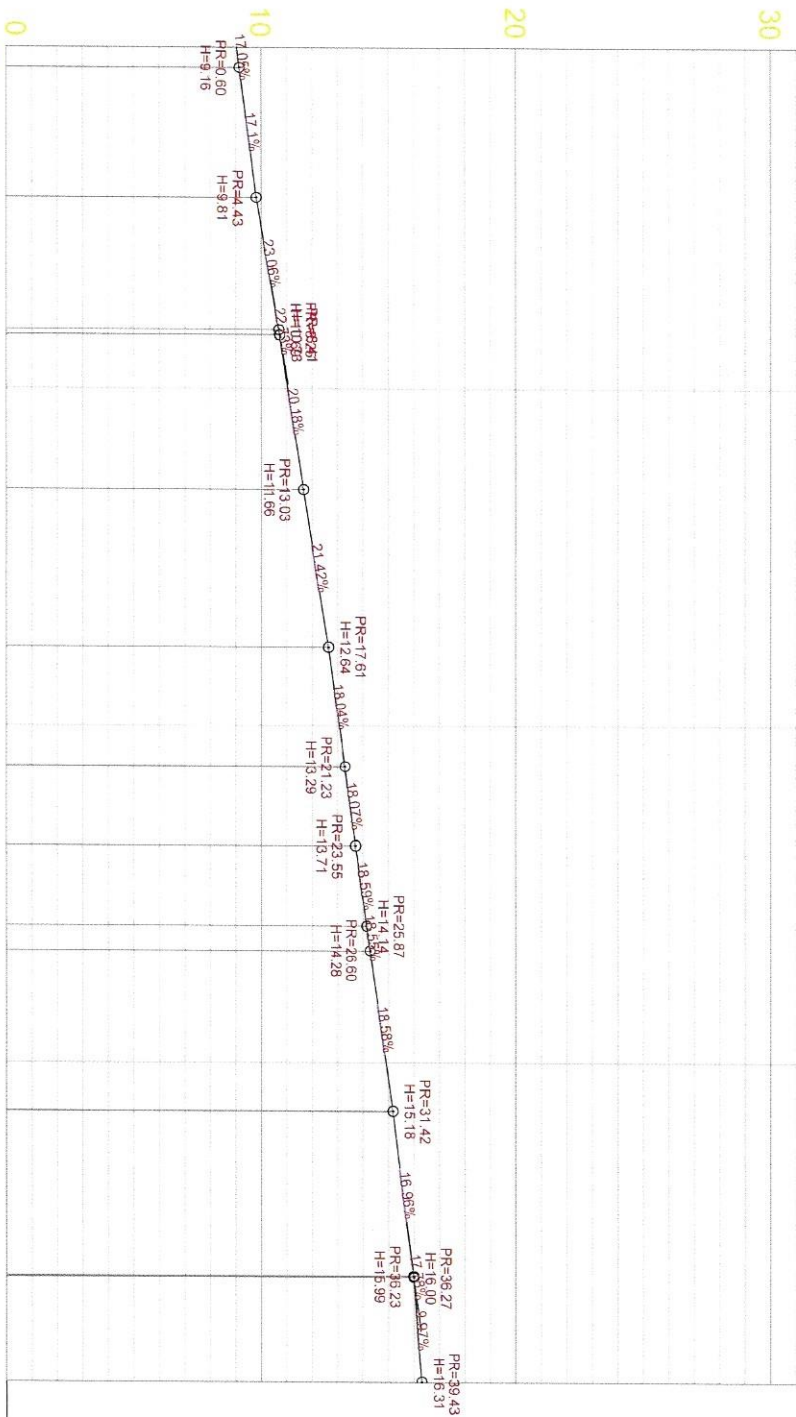
D-2
(F-2)
(E-2)

Situasjonsplan, tegninger og bilder etter at den nye veien ble bygget i 2014.

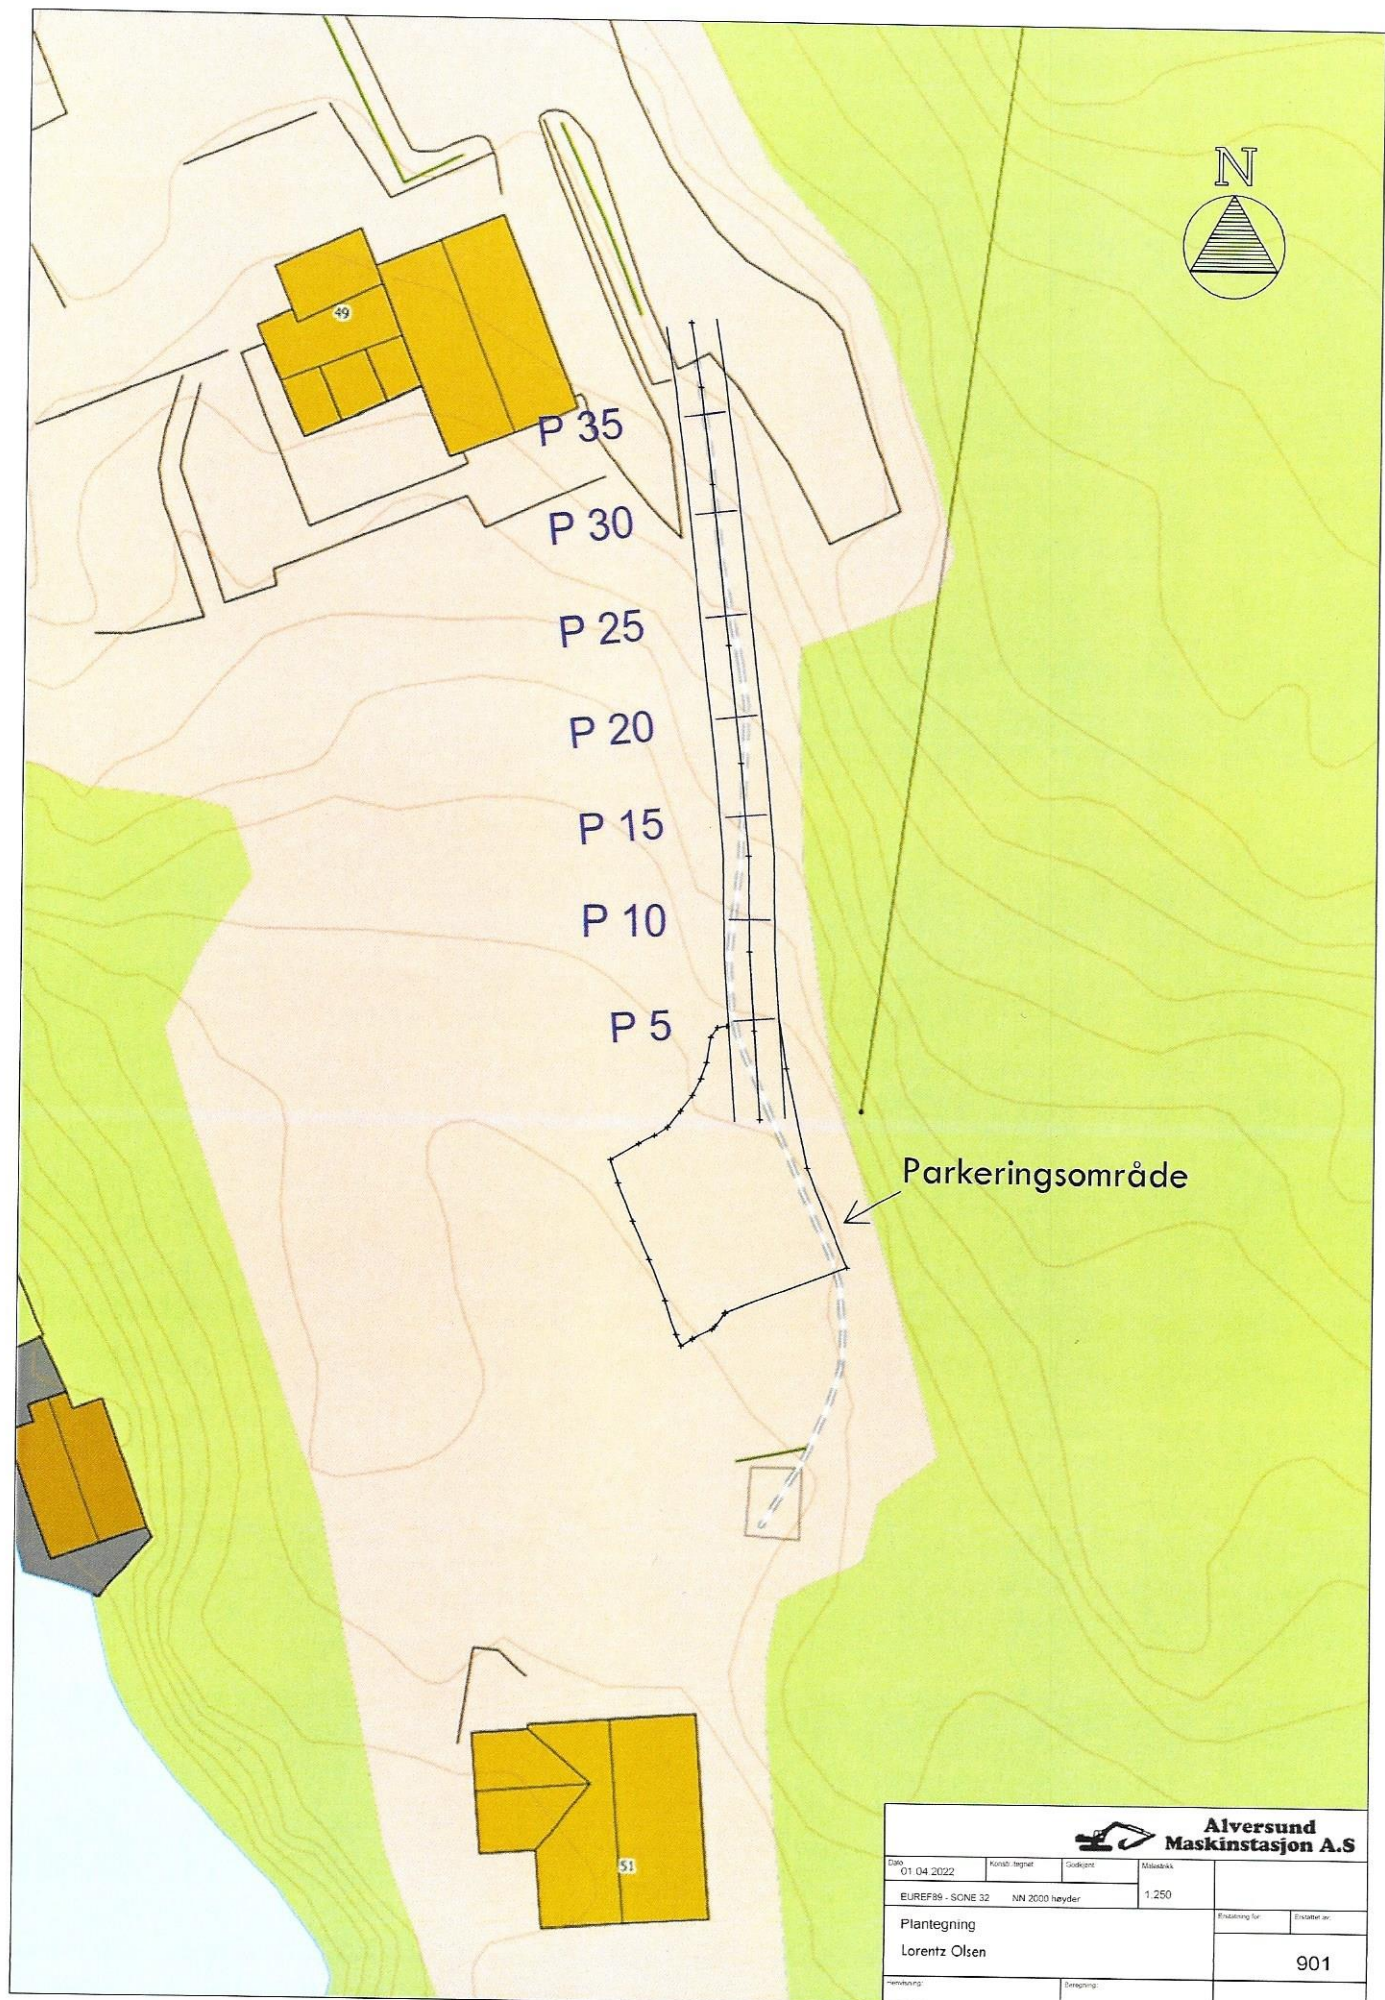





 Alversund Maskinstasjon A.S			
Dato: 01.04.2022	Konvall tegnet	Skapet	Målestokk
EURF88 - SONE 32	NN 2000 høyder	1:250	
Plantegning Lorentz Olsen			Endring nr. 901
Revusering:	Tegning:		

HOH.







PROFIL NR.	0.00	0.60	4.43	8.25	8.41	13.03	17.61	21.23	23.55	25.87	26.60	31.42	36.23	36.27
HOR. KURV.	A=42.54 A=42.54													
BREDEDEUTV.														
TVERRFALL														
(1%=2mm)														
H.kj.b.k.														
V.kj.b.k.	3.0%													
PROFIL H.	9.05					11.05						13.07		14.91
TERRENG H.														
OVERBYGN.T														

Aiversund Maskinstasjon A.S.
 Dato: 01.04.2022
 EUREF89 - SONE 32 - NN 2000 0098f
 Lengdeprofftegning
 Lorentz Olsen
 201

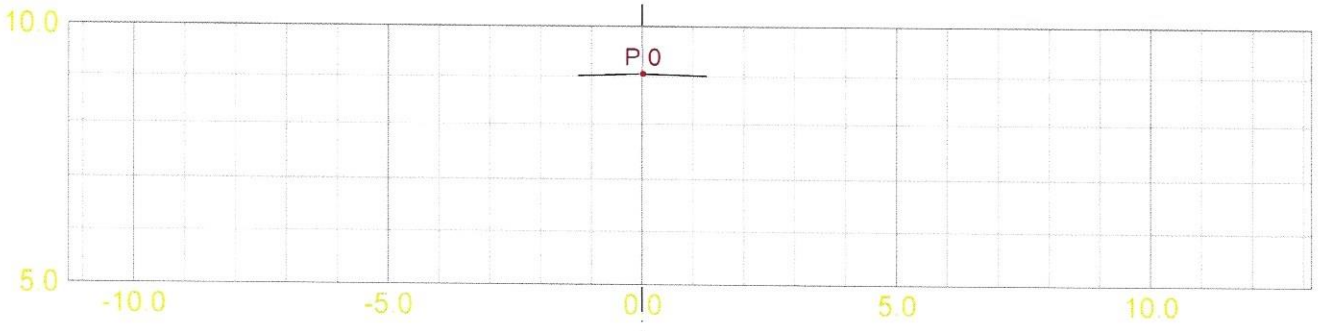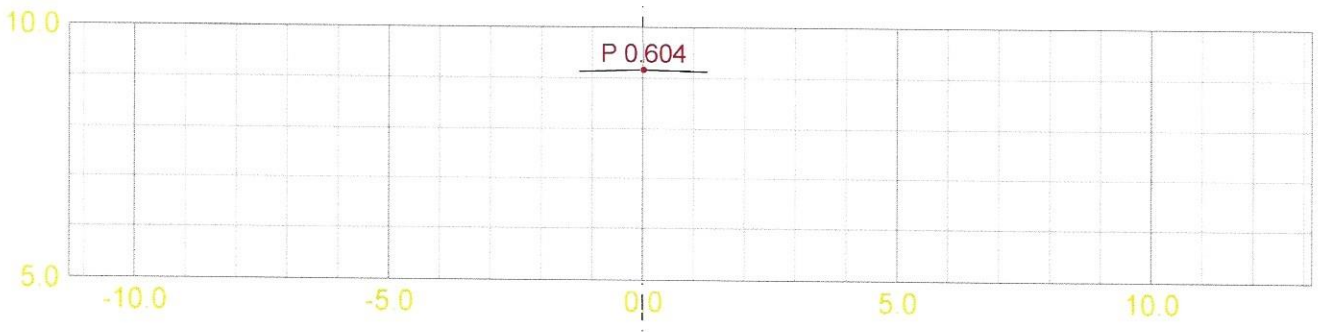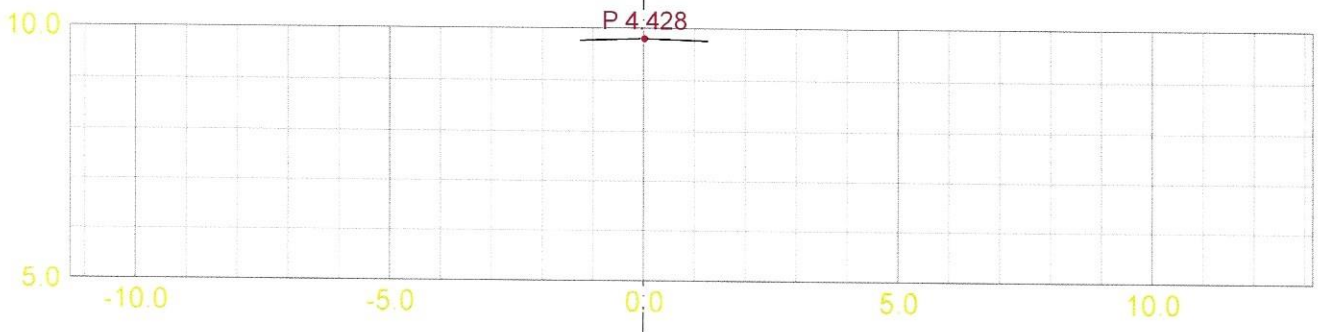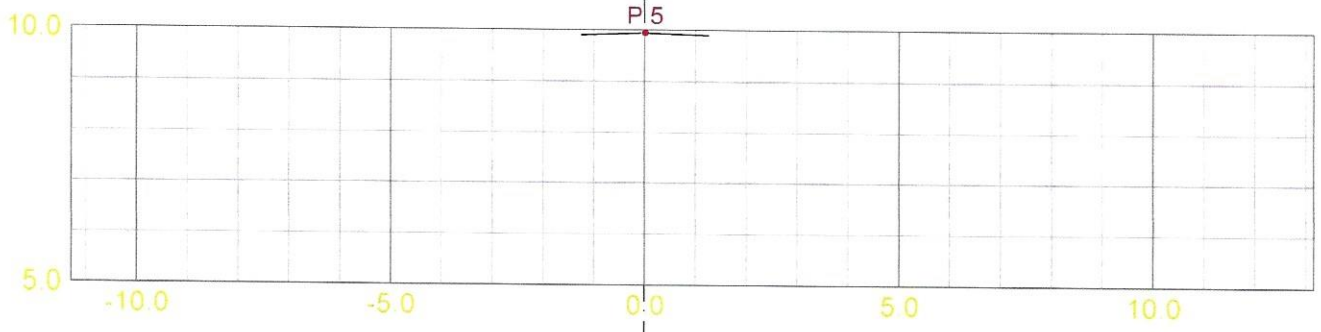

DATA/KARTGRUNNLAG:			OPPDRAGSGIVER: Tverrprofiltegning		TVERRPROFILER - VEG PROSJEKT: Tverrprofiltegning	
DATO:	MÅLES.:	KONSTR.:	TEGN.NR.:		VEG NR.	
01.04.2022	1:100		301		SIDE	1

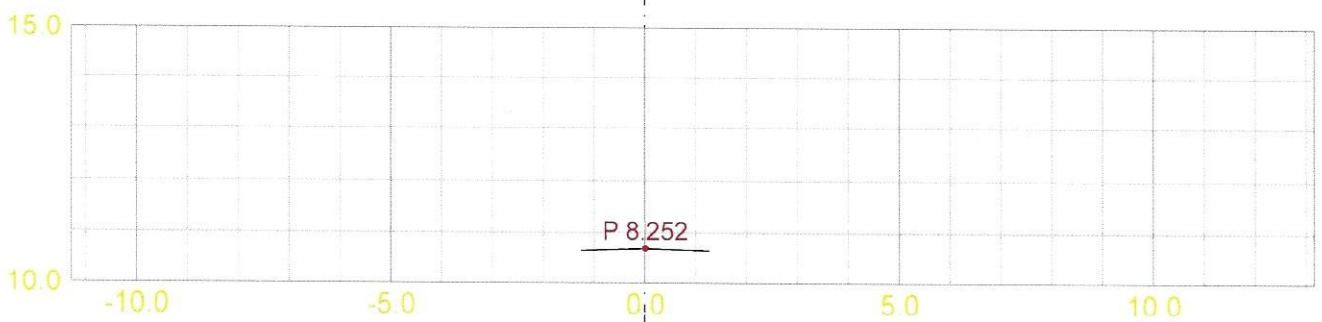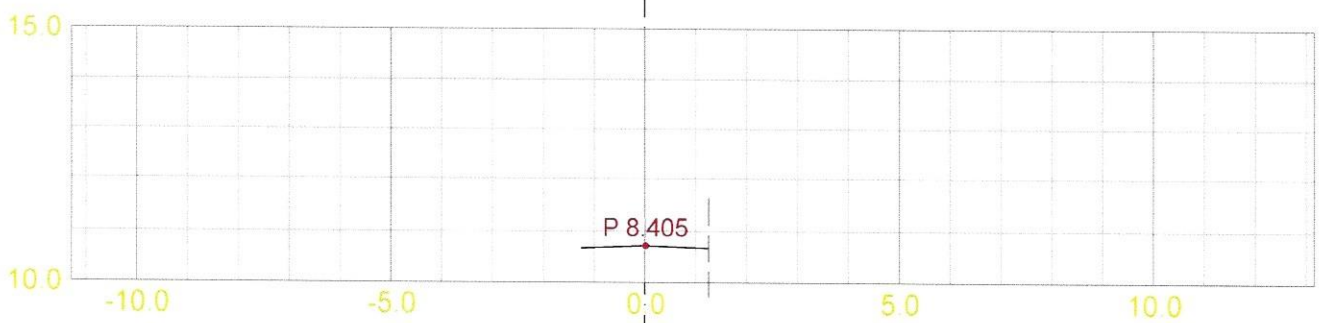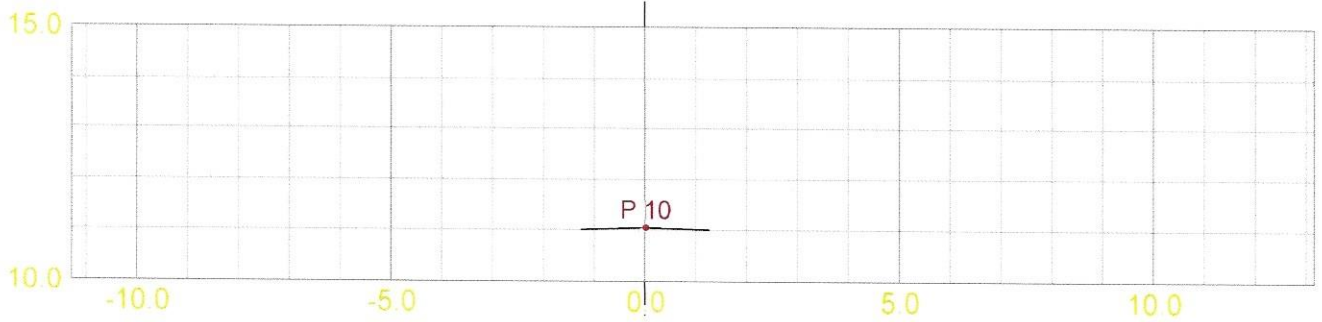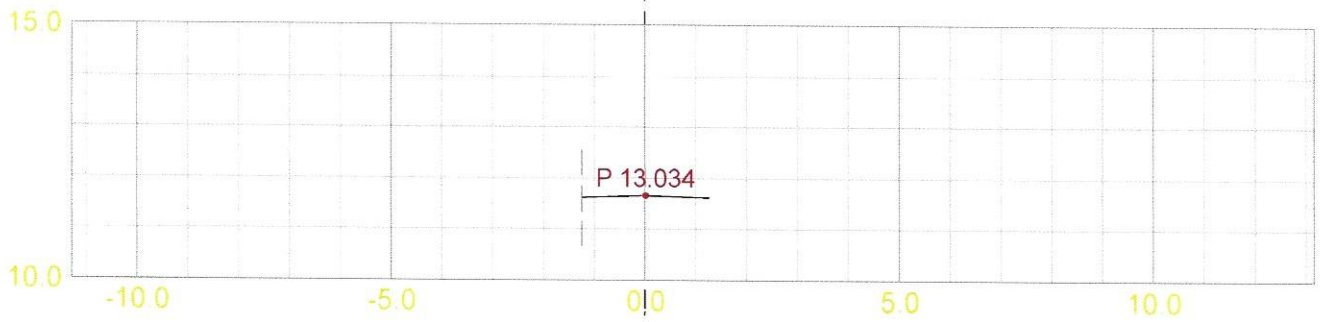

DATA/KARTGRUNNLAG:

OPPDRAGSGIVER:
Tverrprofiltegning

TVERRPROFILER - VEG

PROSJEKT: Tverrprofiltegning

DATO:

MÅLES.:

KONSTR.:

TEGN.NR.:

01.04.2022





1:100

301






VEG NR.

SIDE





2

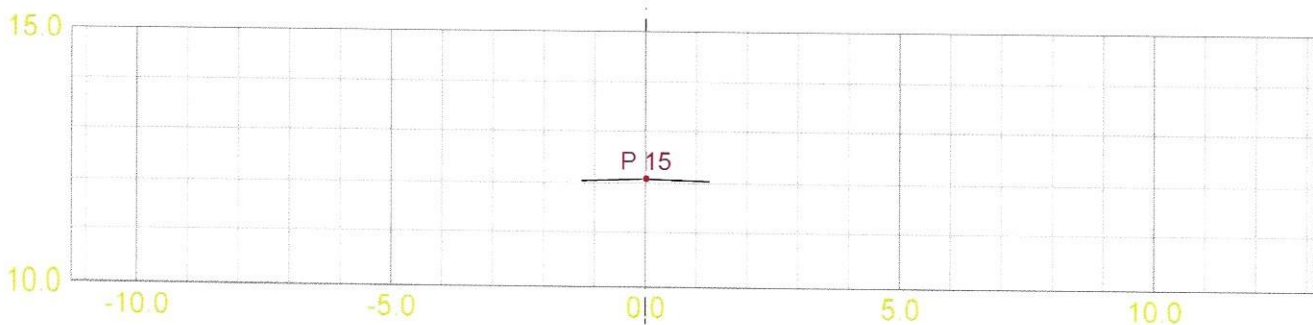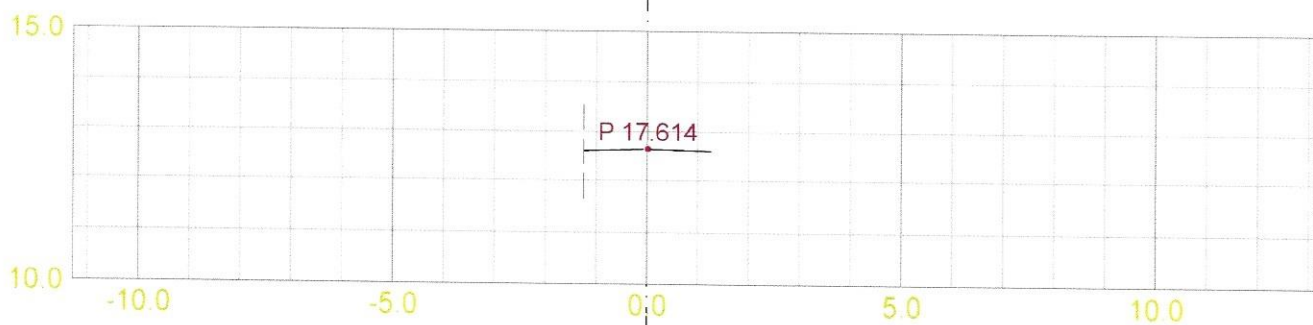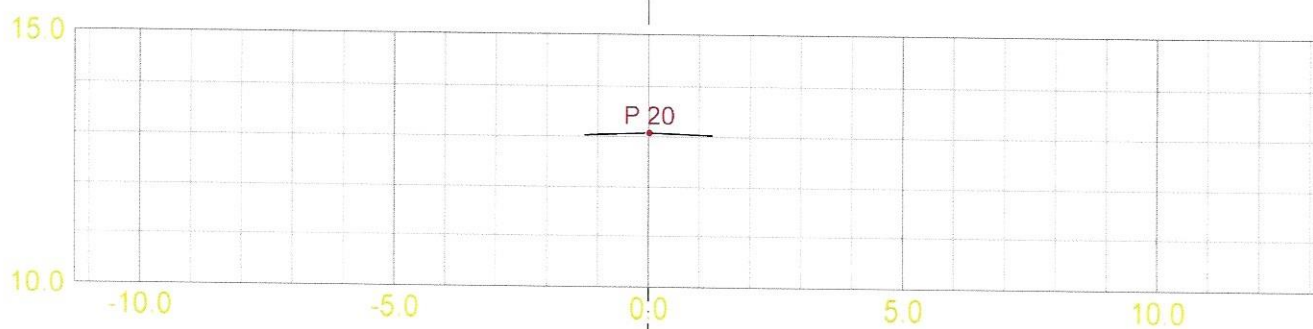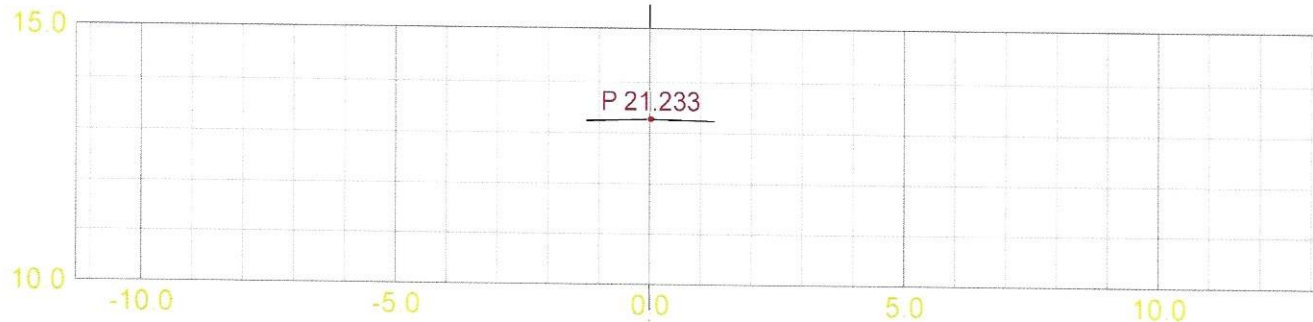


DATA/KARTGRUNNLAG:			OPPDRAGSGIVER: Tverrprofiltegning		TVERRPROFILER - VEG	
					PROSJEKT: Tverrprofiltegning	
DATO:	MÅLES.:	KONSTR.:	TEGN.NR.:			
01.04.2022	1:100		301		VEG NR.	SIDE 3

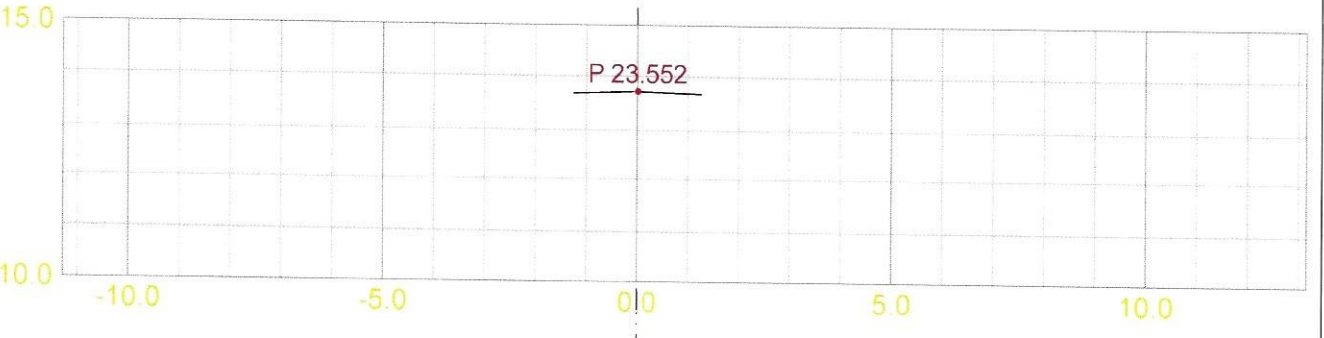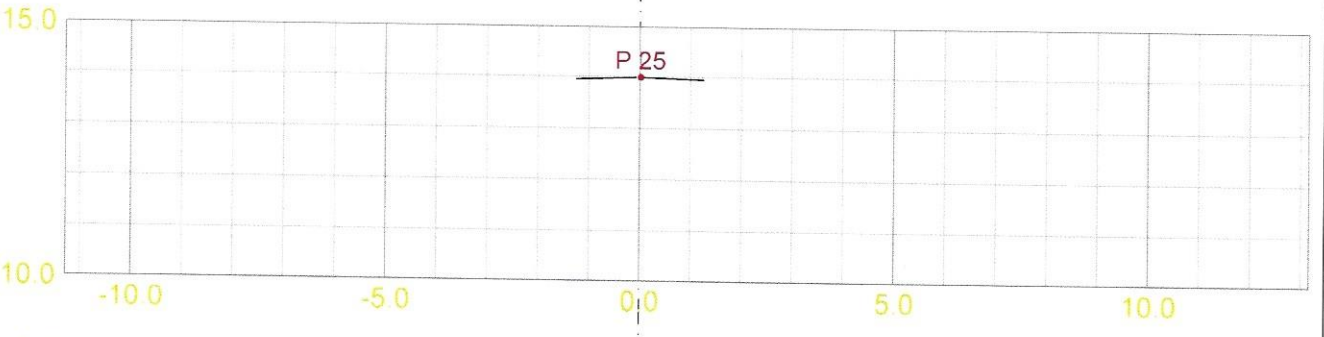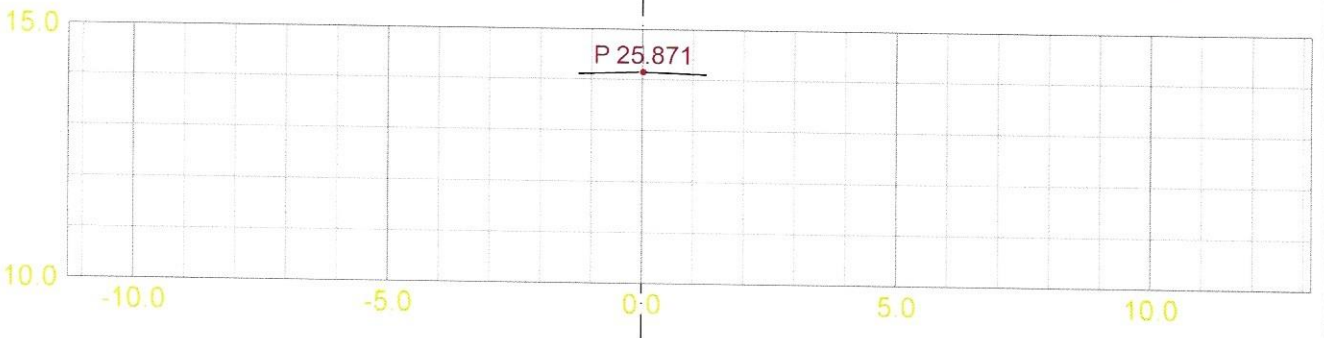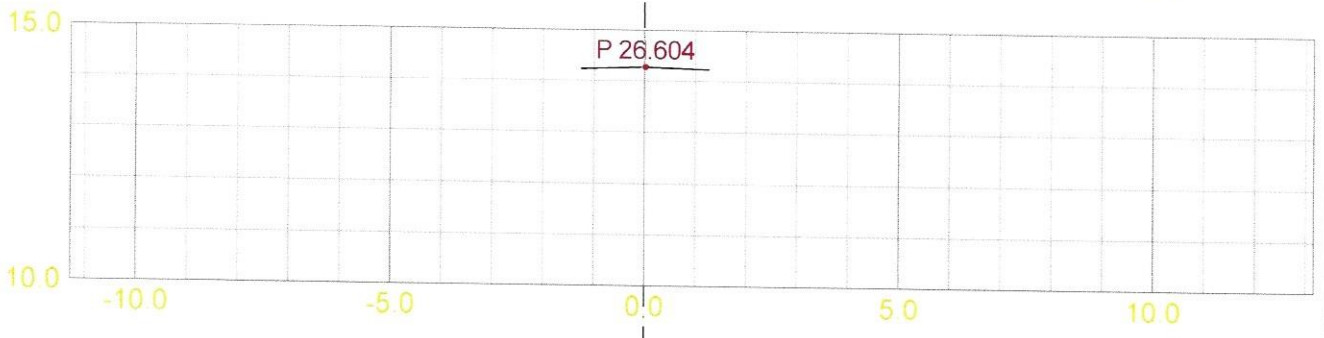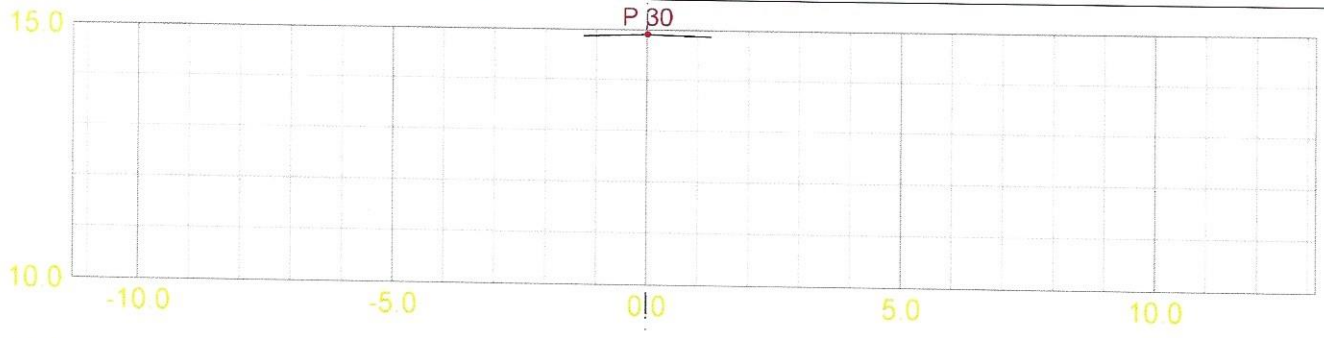

DATA/KARTGRUNNLAG:			OPPDRAKSGIVER: Tverrprofiltegning		TVERRPROFILER - VEG	
					PROSJEKT: Tverrprofiltegning	
DATO:	MALES.:	KONSTR.:	TEGN.NR.:			
01.04.2022	1:100		301		VEG NR.	SIDE 4

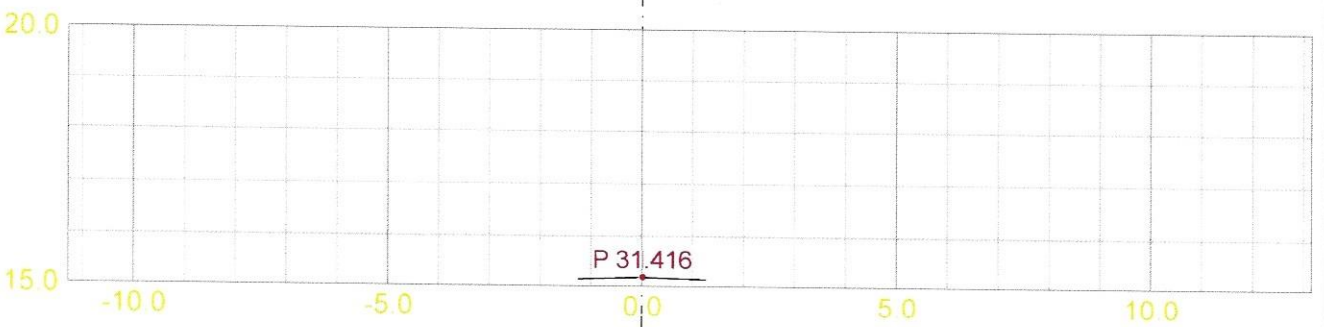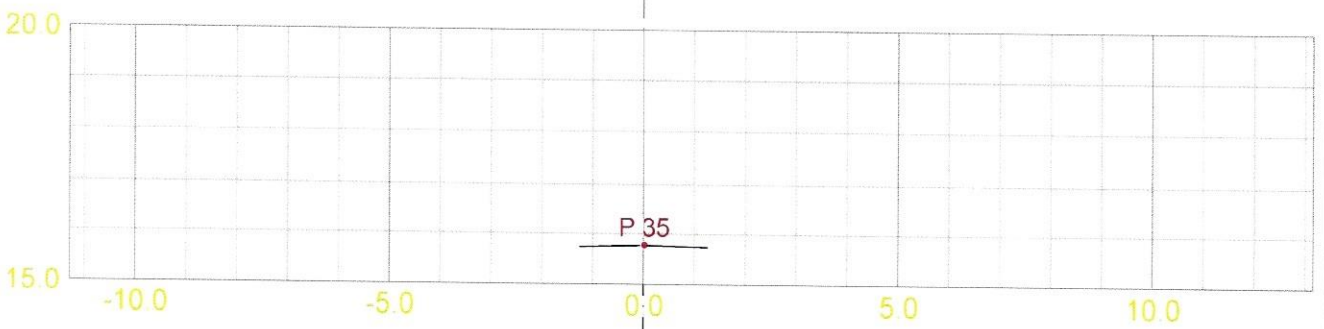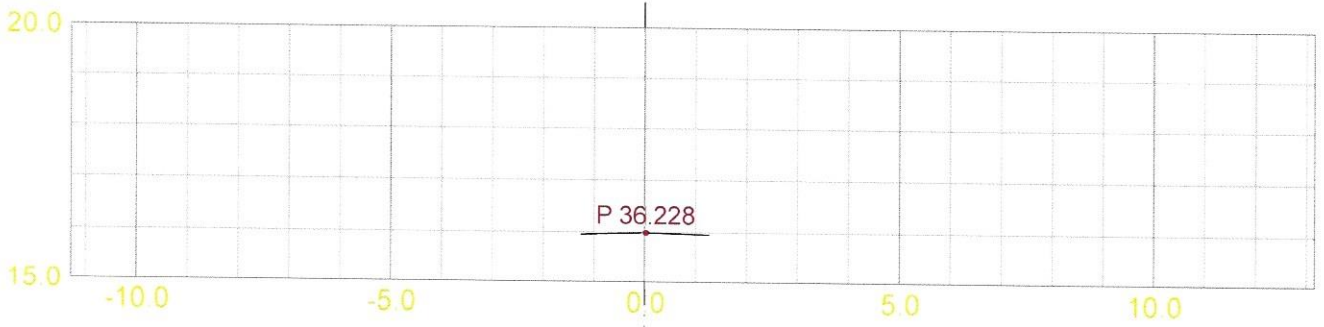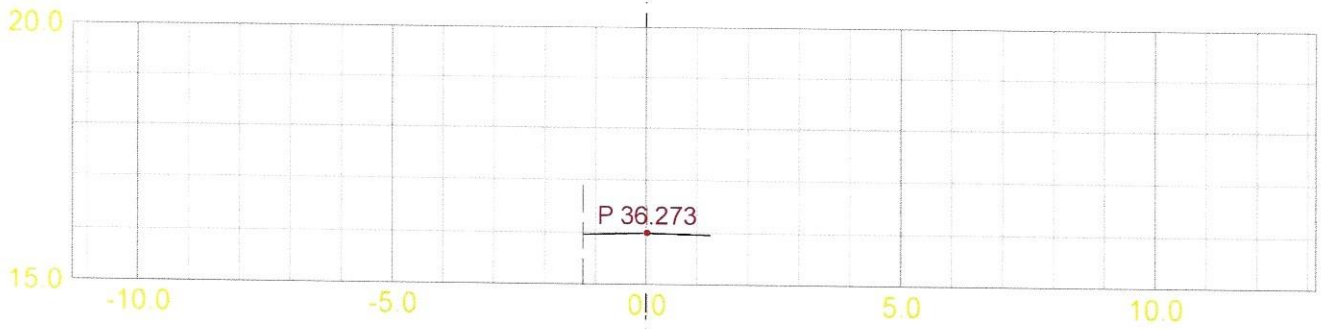

DATA/KARTGRUNNLAG:		OPPDRAGSGIVER: Tverrprofiltegning		TVERRPROFILER - VEG PROSJEKT: Tverrprofiltegning	
DATO:	MÅLES.:	KONSTR.:	TEGN.NR.:		
01.04.2022	1:100		301	VEG NR.	SIDE 5

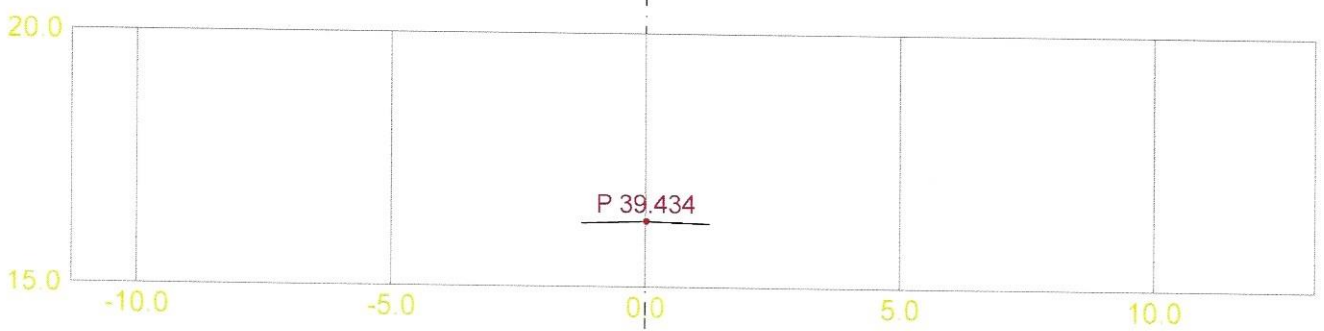

DATA/KARTGRUNNLAG:		OPPDRAGSGIVER: Tverrprofiltegning		TVERRPROFILER - VEG	
				PROSJEKT: Tverrprofiltegning	
DATO:	MÅLES.:	KONSTR.:		TEGN.NR.:	
01.04.2022	1:100			301	
				VEG NR.	SIDE 6



