


Situasjonskart - Container  
Viser plassering av container  
på 1,0 meter.

**Nhdigi.no**

Dato: 07-04-2022

Målestokk: 1:500

15m

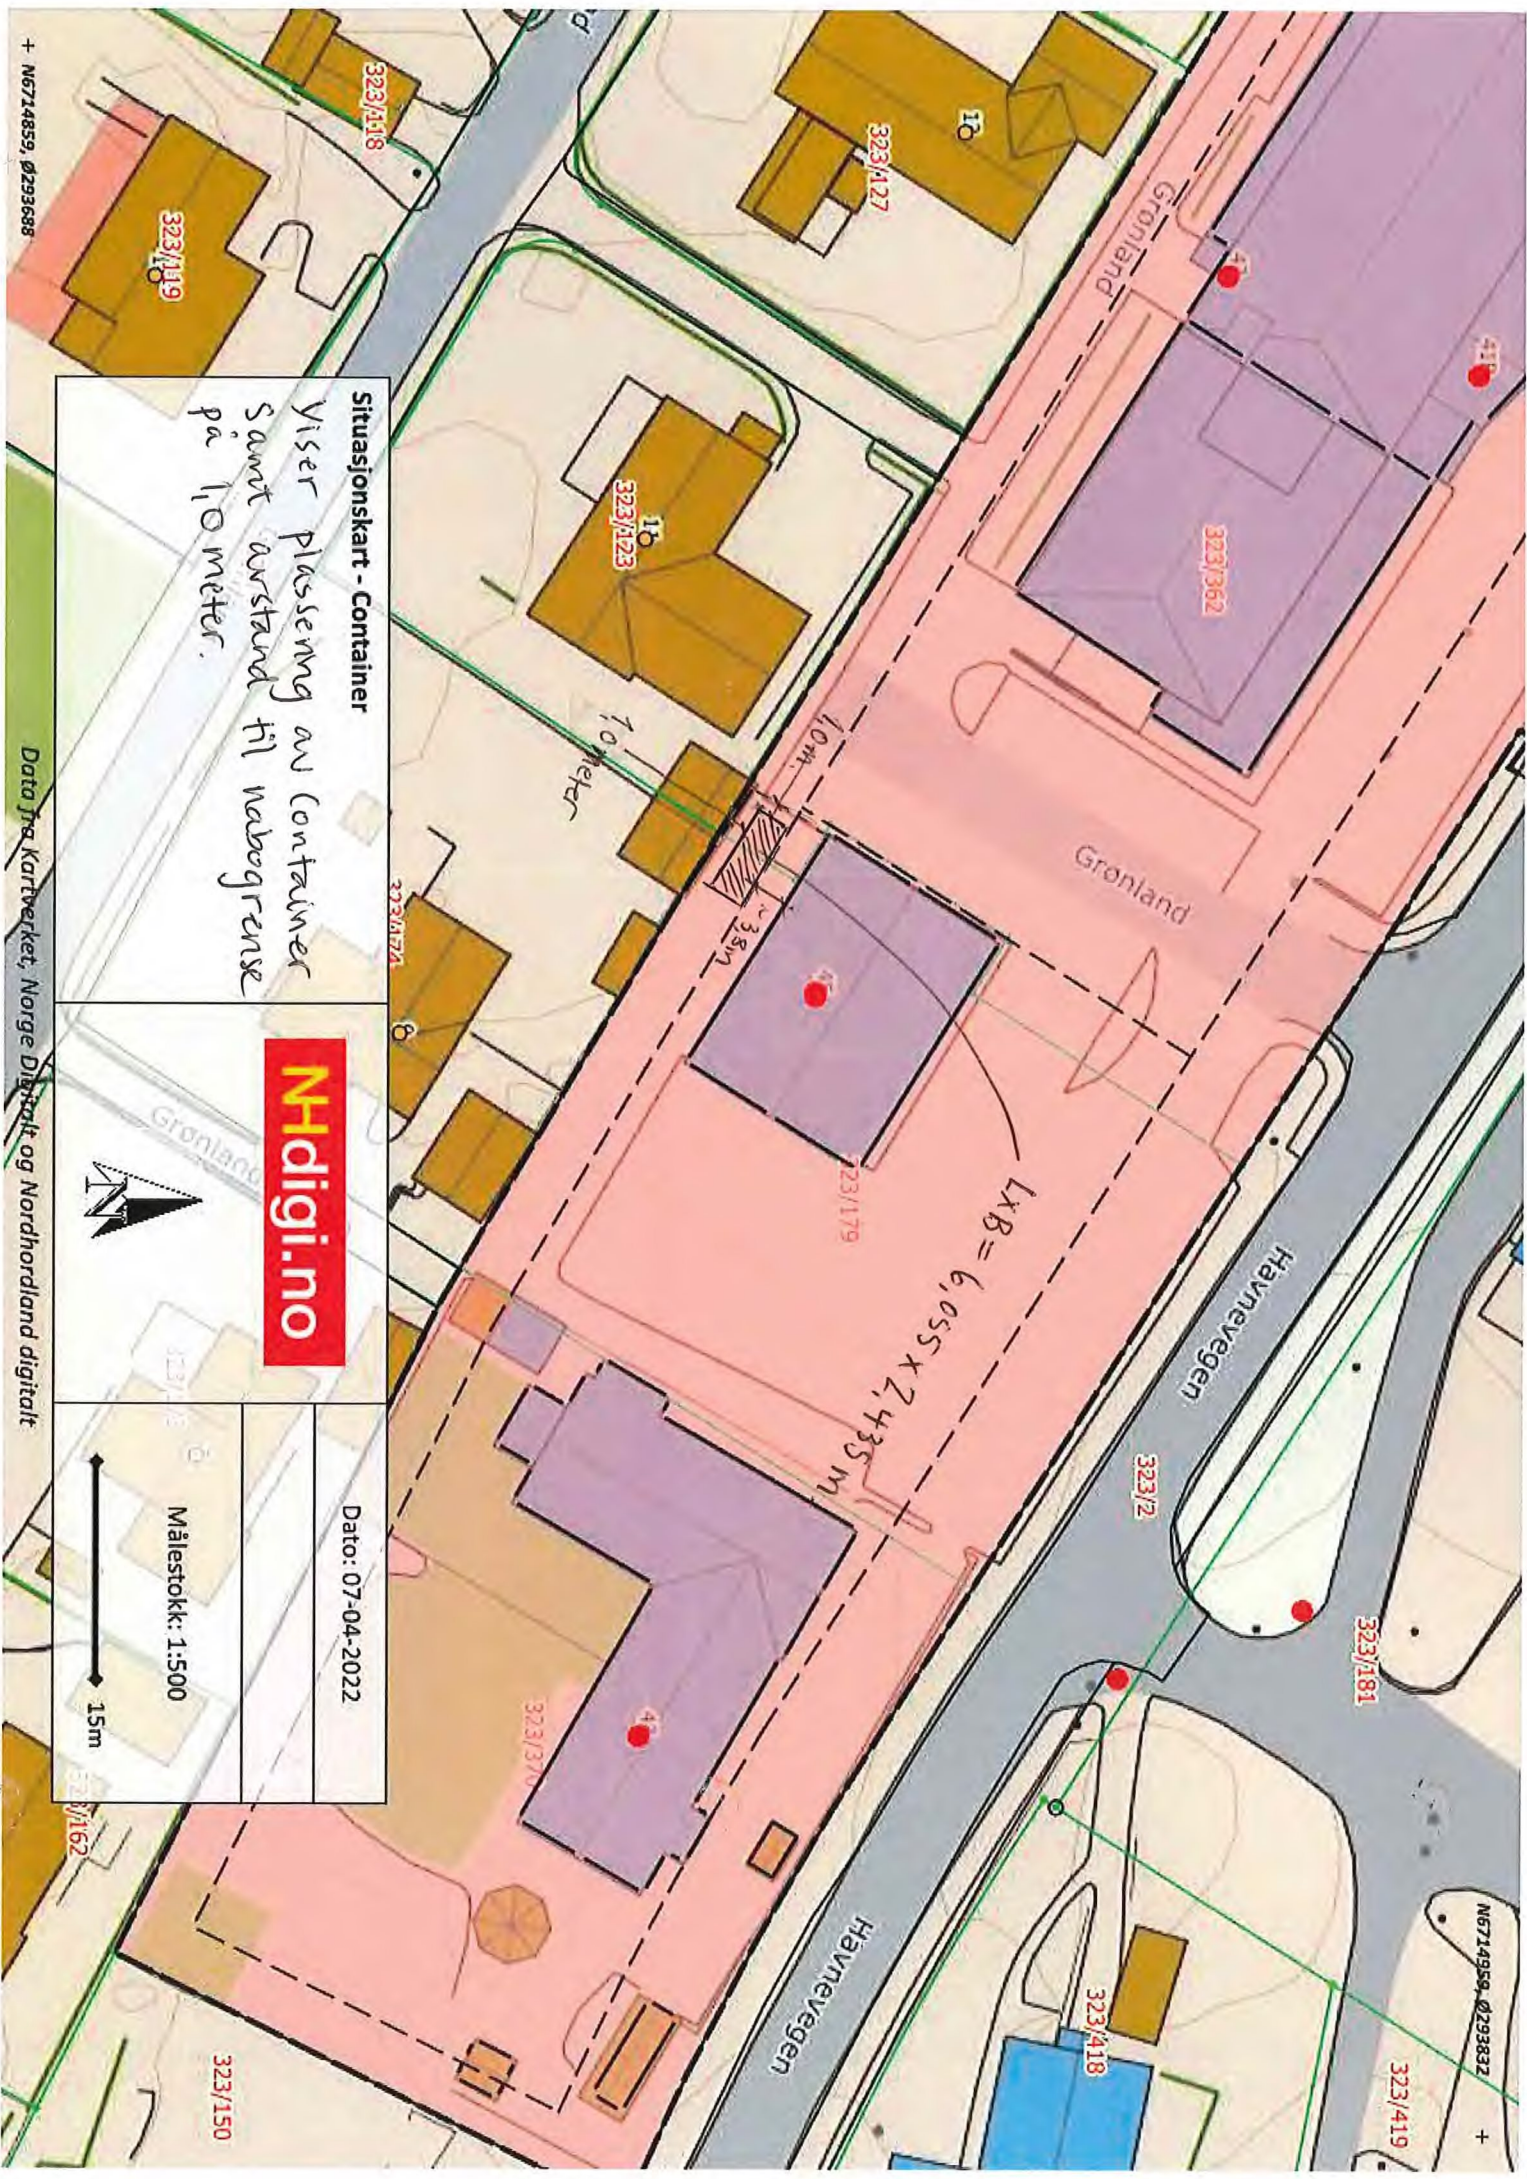

+ N6714859, Ø293688

Data fra Kartverket, Norge Digitalt og Nordnordland digitalt

+ N6714959, Ø293832