

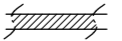

SYMBOLER

-  Manuell brannmelder
-  Røykdetektor
-  Håndslukker, pulver
-  Brannvernustyr
-  Alarm klokke
-  Brannslange
-  Rømningsplan

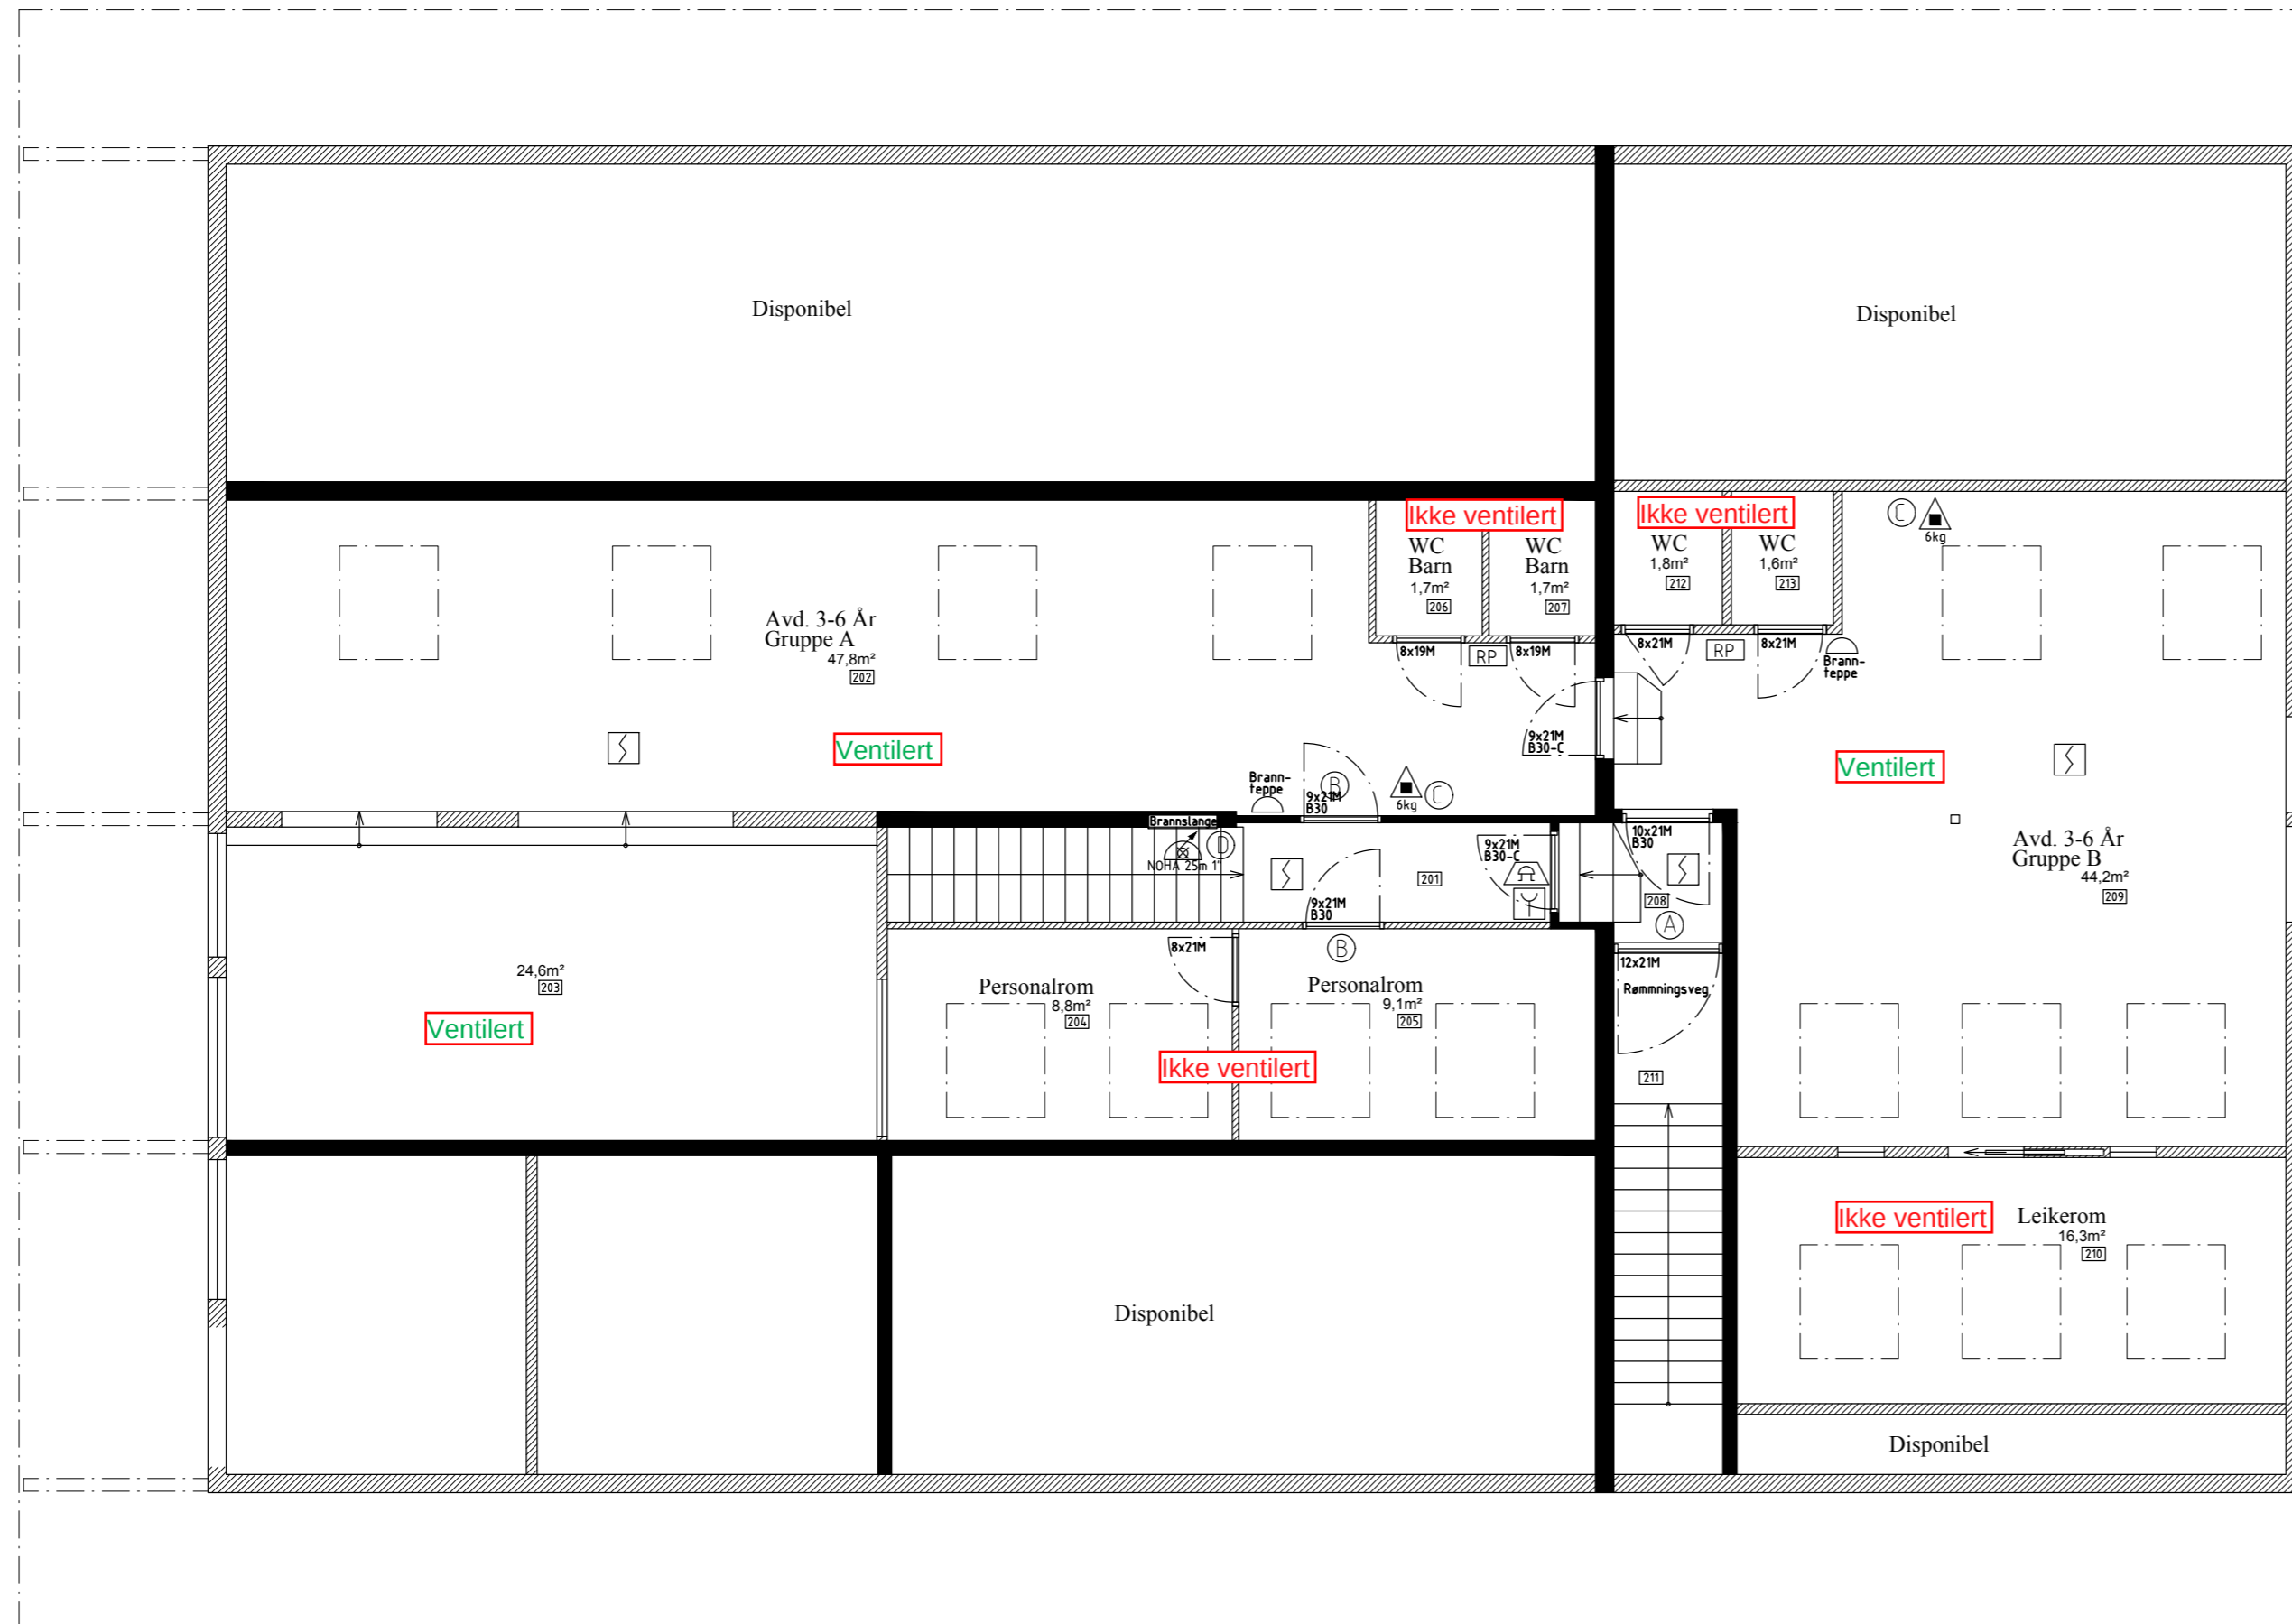
SKILTING

-  A
-  B
-  C
-  D

VEGGER

-  Standard vegg
-  Brannvegg

Denne tegningen er utarbeidet på huseiers informasjon, og ikke etter en brannteknisk vurdering.



A	Brannvegger	R.S.	27.05.2013
Rev.:	Tekst:	Sign.:	Dato:
Dato	Konstr./Tegnet	Målestokk	Alversund Montessoriførskule
13.02.2003	R.Sætre	1:75	
Finov	Underlag:	Godkjent	01039-02A
	Grovmåling		
Alversund Montessoriførskule 5911 ALVERSUND Brannplan 2.etg			AD Service tlf 56 35 87 70 fax 56 35 87 71