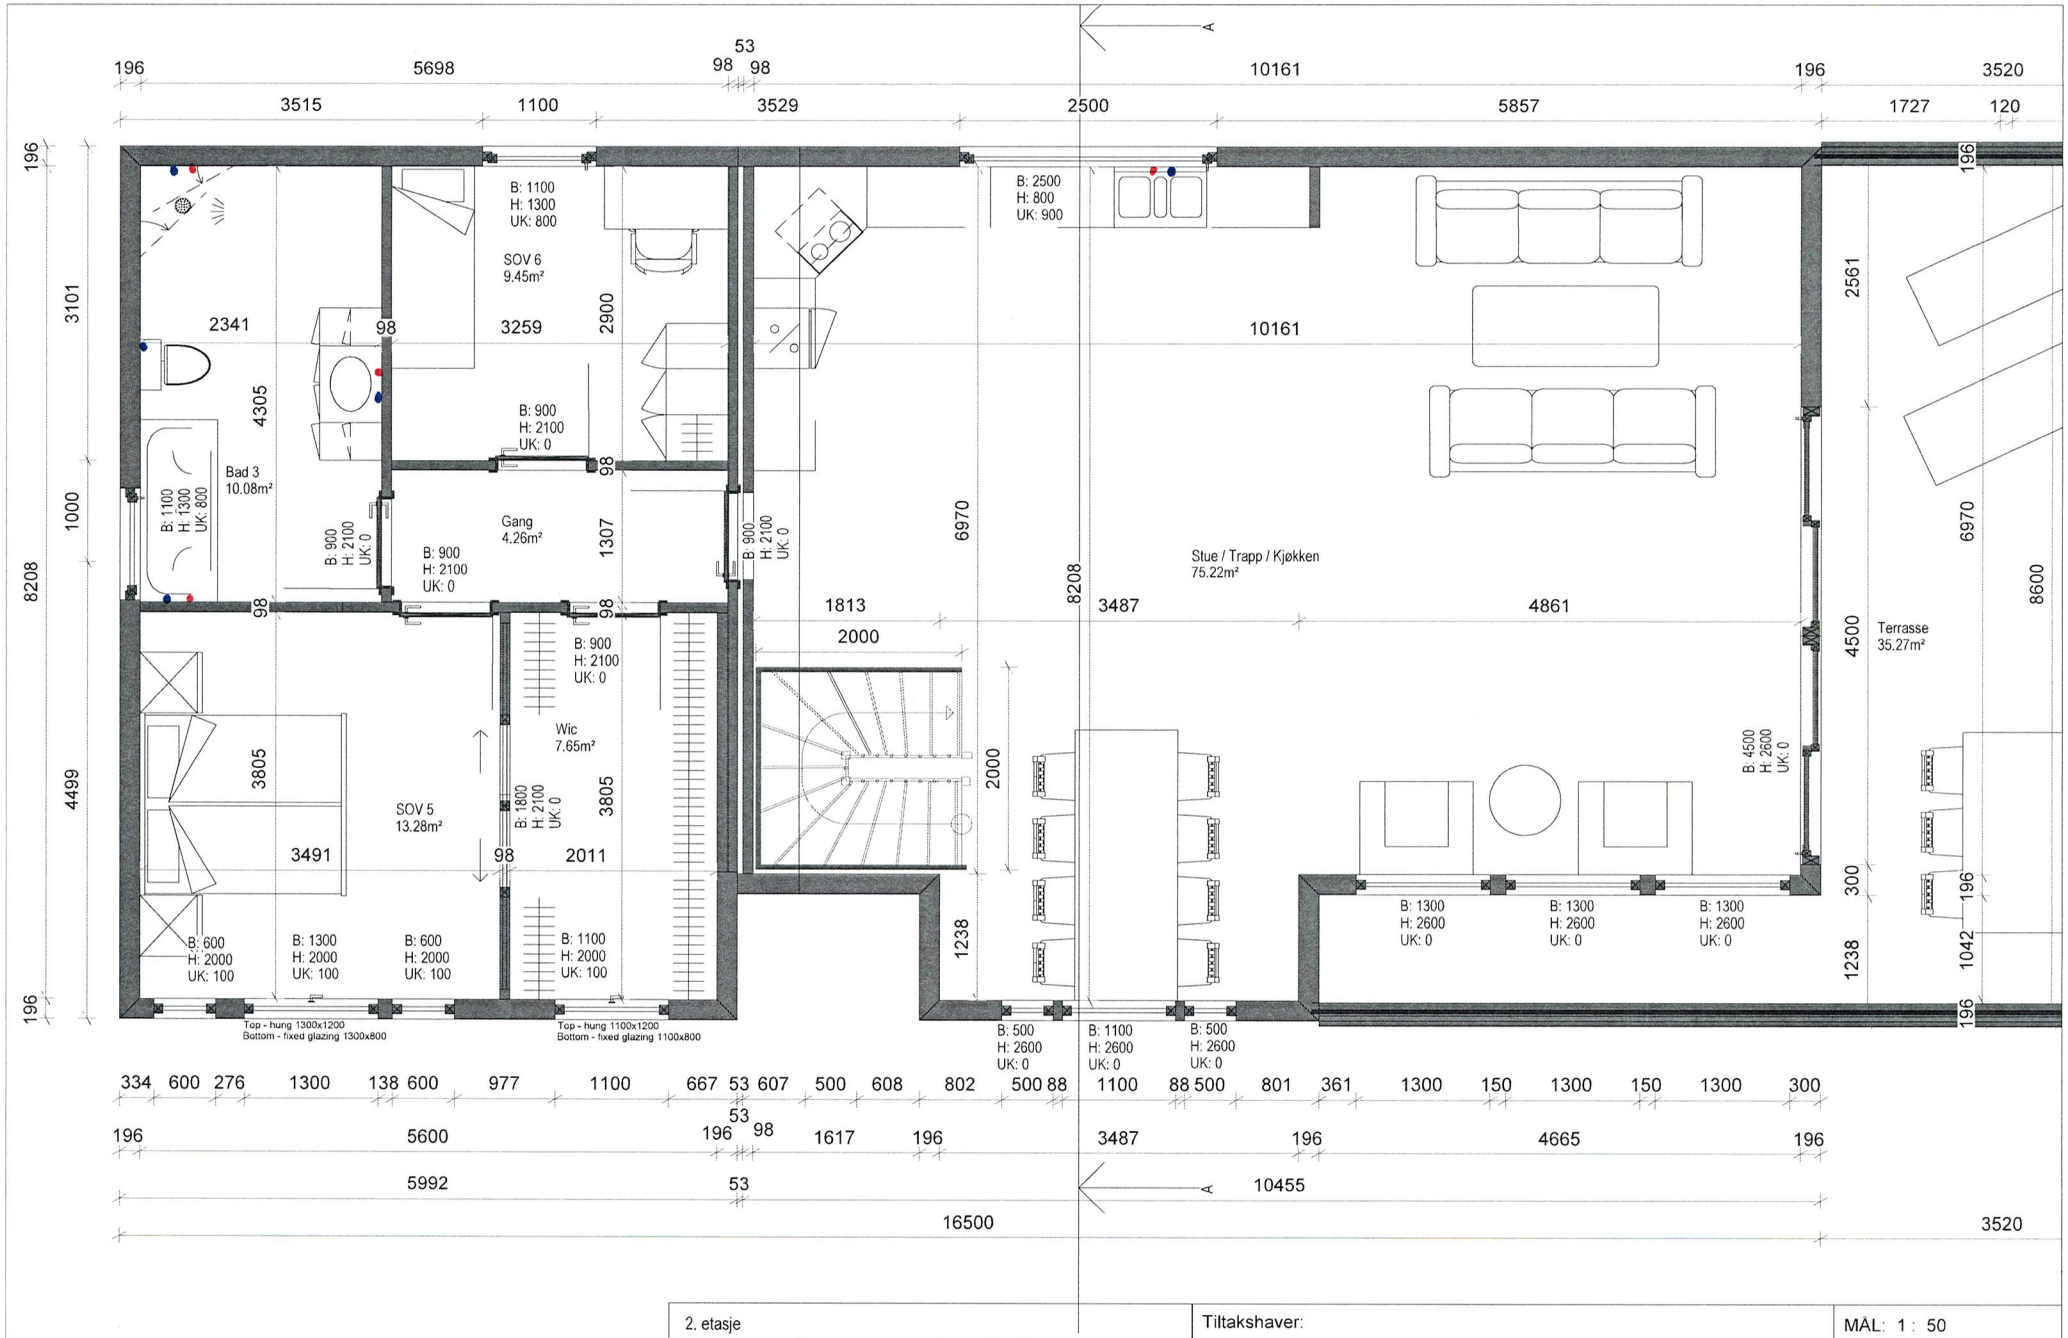

2. etasje	Tiltakshaver:	MÅL: 1 : 50
MAJO EIENDOM		Dato: 05.02.21 Sign.
		Pnr:
Denne tegning tilhører MAJO EIENDOM AS og kan ikke benyttes uten skriftlig samtykke	Byggeplass: Gnr: Bnr: Fnr:	Tegnings Nr.

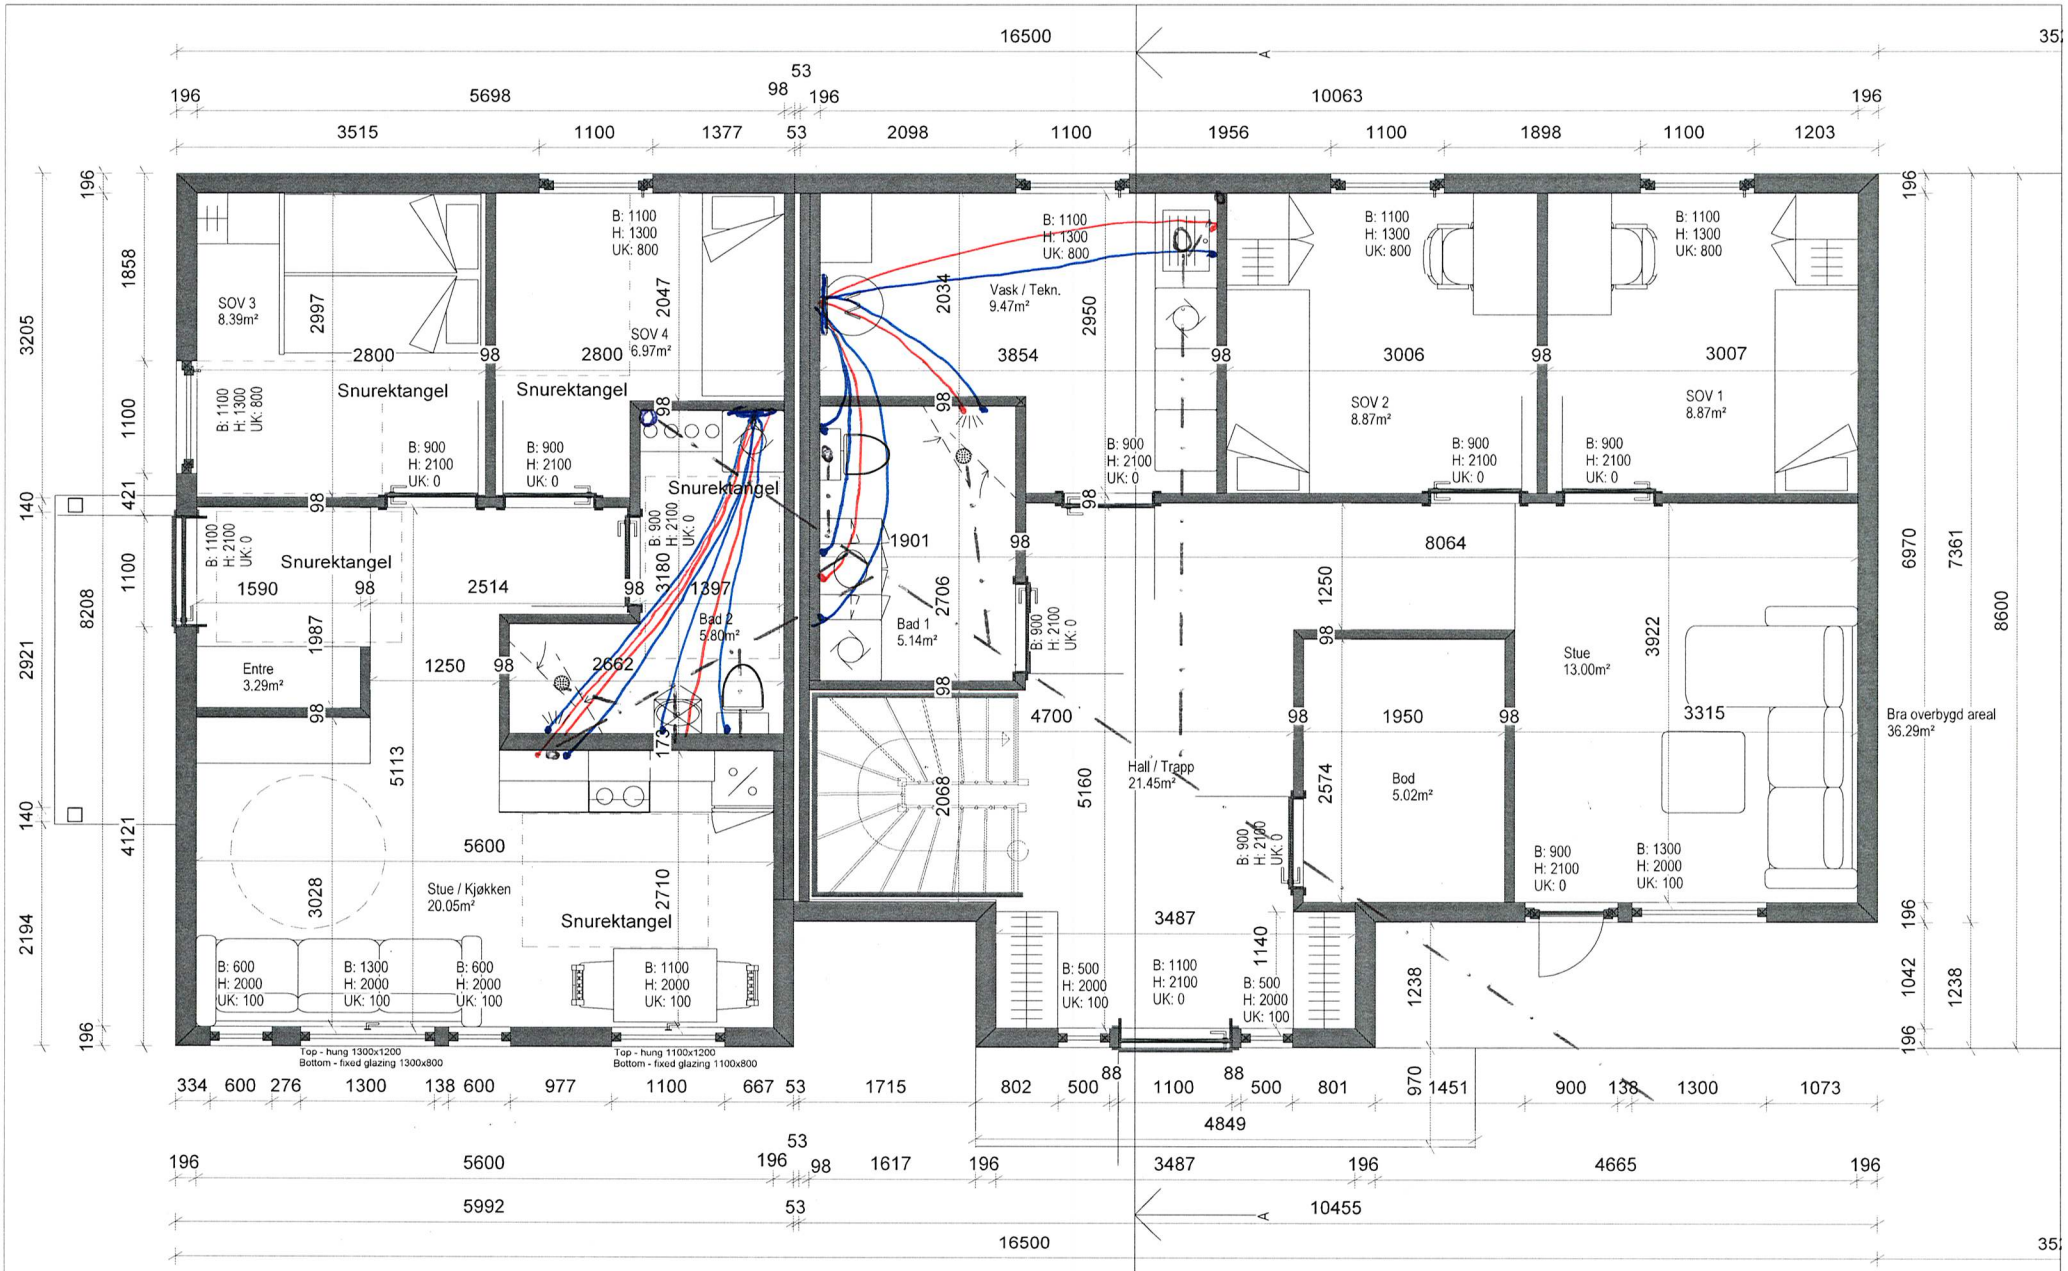

1. etasje

MAJO EIENDOM

Denne tegning tilhører MAJO EIENDOM AS og kan ikke benyttes uten skriftlig samtykke

Tiltakshaver:

Byggeplass:

Gnr:
Bnr:
Fnr:

MÅL: 1 : 50

Dato: 05.02.21 Sign.

Pnr:

Tegnings Nr.