200310-Kvassnesvegen		ARKITEKTKONTORET BJØRTVEIT & CARLSEN AS	
PROSJEKTNR. 20010		HAMELLA 9 - 4614 SØGNEFJ TELEFON 480 41 614	
TEGNET AV MMC		post@arkbc.no	
KONTR. AV MMC/PJO			
UTSKRIFTSDATO A1		MÅLESTOKK Orion Prosjekt	
MÅLESTOKK 1 : 250		DATO/REV. 188/421	
DATO 11.06.21			
FOR GODKJENNELSE		PROSJEKTNAVN Kvassnesvegen 33	
TEGNINGSNUMMER A1-000-2		TEGNINGSNAVN Situasjonsplan - (ekstra etasje)	

1 Snitt 1-1 - ekstra etasje

1 : 150

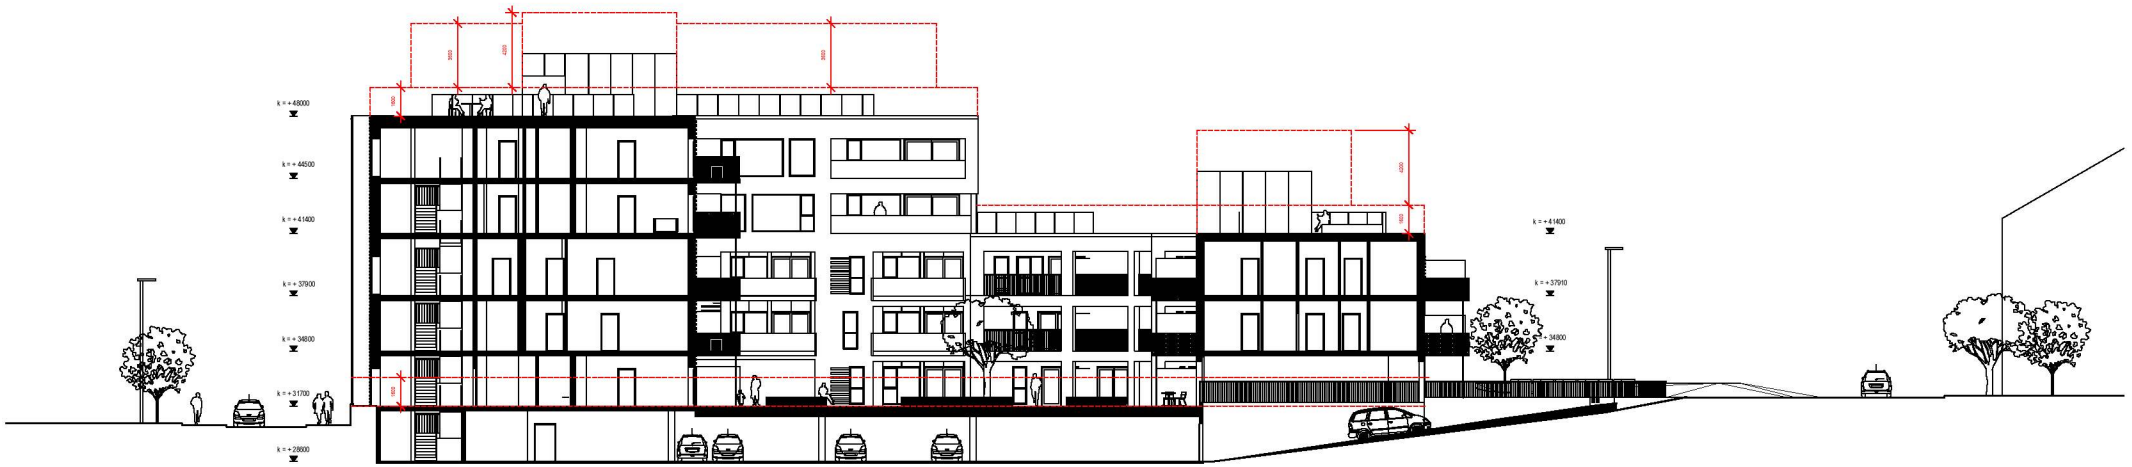

2 Snitt 2-2 - ekstra etasje

1 : 150

202010-Kvassnesvegen		ARKITEKTKONTORET BJØRTVEIT & CARLSEN AS HAMELLA 9 - 4614 SØGNEFJORD TELEFON 480 41 614 post@arkbc.no	
PROSJEKTNR. 20010			
TEGNET AV SMC			
KONTR. AV PJC			
ARKITEKTPRINSIPP A1			
MÅLESTOKK 1 : 150		OPPDRAGSGIVER Orion Prosjekt	
DATO 05.11.21		ANT./SIDER 18/A1	
FOR SØKNAD		PROSJEKTNAVN Kvassnesvegen 33	
TEGNINGSNUMMER A1-401-2		TEGNINGSNAVN Snitt - (ekstra etasje)	