


D1

15/10-21  
H.S.

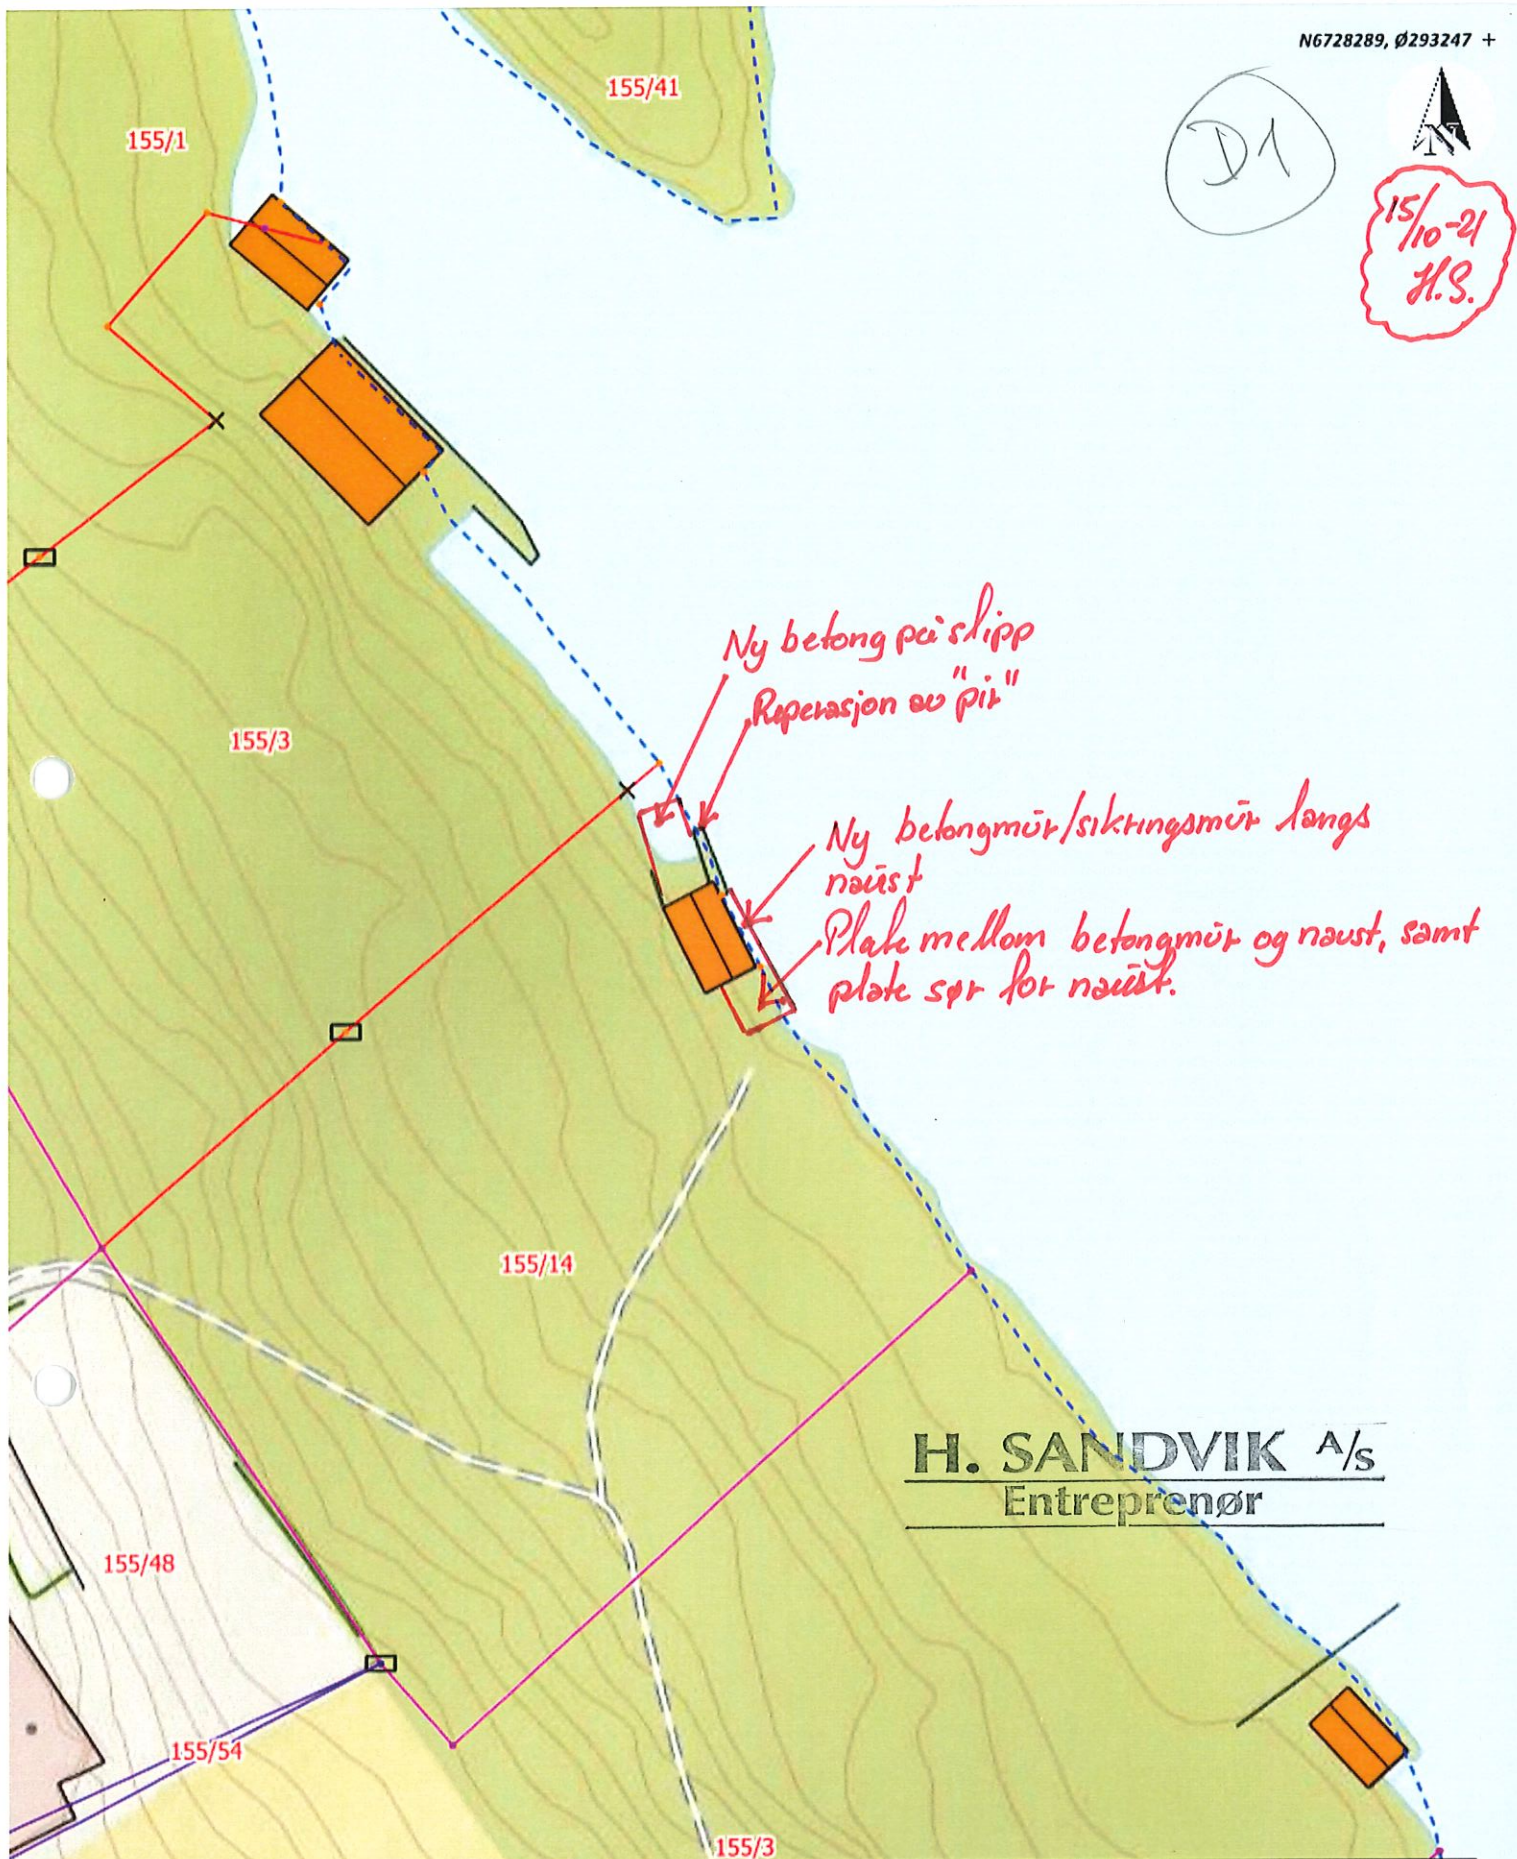

**H. SANDVIK A/S**  
Entreprenør

|  |  |                      |
|--|--|----------------------|
| Situasjonskart - <i>155/14</i><br><i>ALVER KOMMUNE</i> |  | Dato: 13-10-2021     |
|  |  | Målestokk: 1:500<br> |