


Fra: Nils-Helge Teigen <Nils-Helge.Teigen@vlfk.no>
Sendt: fredag 13. mai 2022 07:22
Til: Postmottak Alver
Kopi: Kjartan Medaas
Emne: Uttale til oppmålingsforretning på gnr 428 bnr 123 i Alver kommune.

Fv 5494 Marøyvegen, parsell Fløholmen vegkr.- Marøy bru er bygd i tida 1925-55, me reknar veglova frå 1938 som den relevante for vegparsellen. Etter dette skal vegen då ha eit sideareal på min. 2,5 meter eller 0,5 meter utanfor topp skjæring /botn fylling der desse slår lenger ut enn 2,5 meter. Dagens grense i matrikkelen er ei fiktiv grense oppretta av statens kartverk.

Vår påstand vert at grensa skal gå min. 2,5 meter utanfor vegkant eller 0,5 meter utanfor topp skjæring /botn fylling der desse slår lenger ut enn 2,5 meter.


Gamal øk viser ei stipla linje over neset. Kan tyde på at vegarealet går til vannkant på begge sider og at dette er grensa over neset. Eg sjekkar om Statens vegvesen har noko på denne saka.

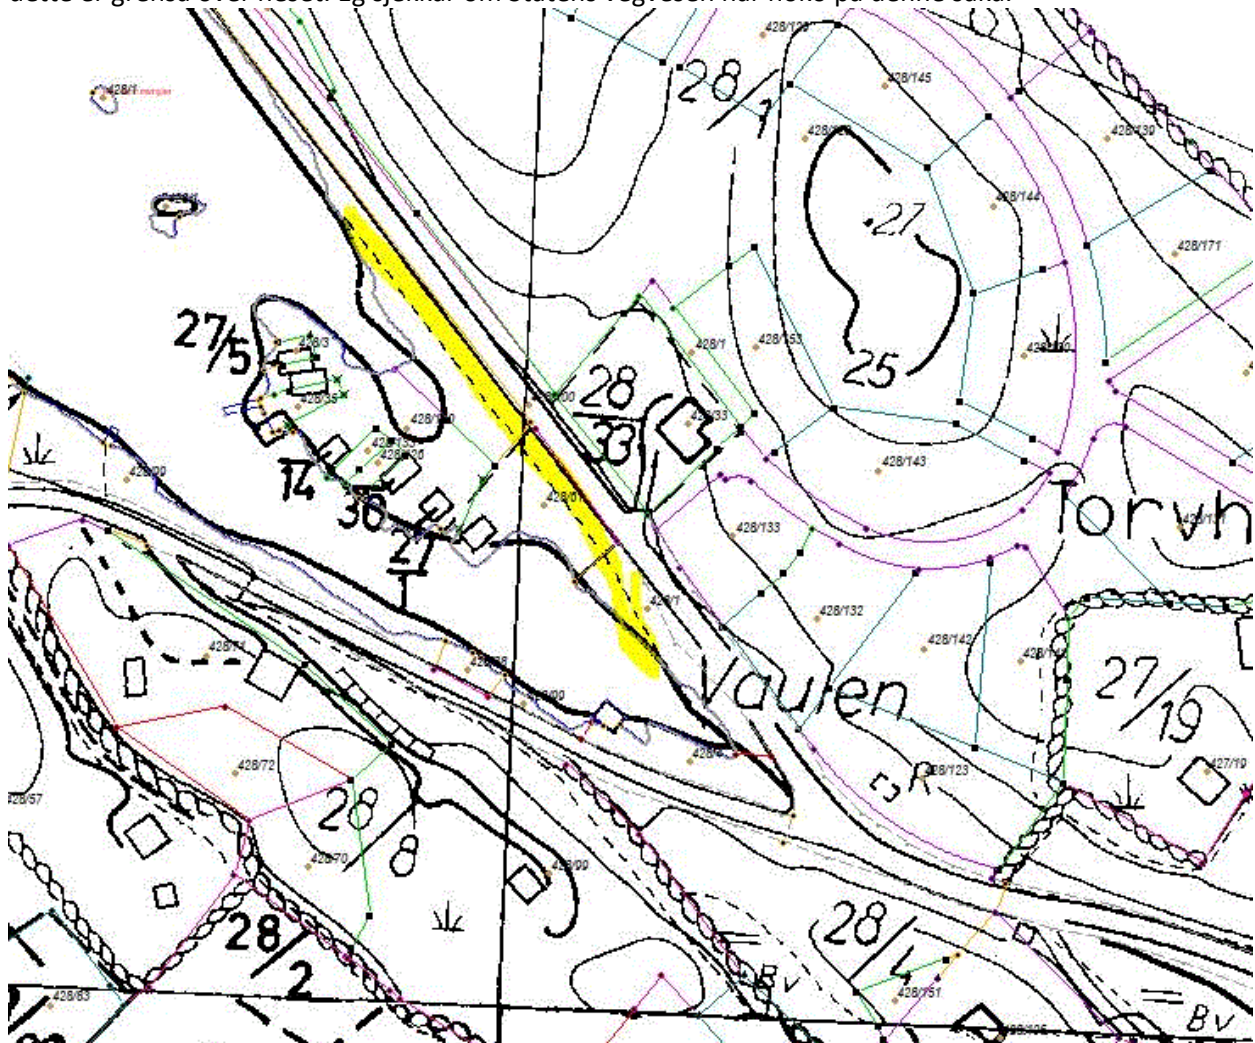

Med helsing

Nils-Helge Teigen

Grunnerverv
Seksjon for planlegging og utbygging
Avdeling for infrastruktur og veg

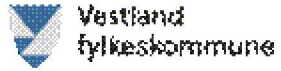

Tlf: 971 37 687

nils-helge.teigen@vlfk.no
www.vestlandfylke.no

Ver merksam på at all dialog på e-post kan bli journalført.