

Fra: [Kristin Atterås](#)  
 Til: [Postmottak Alver](#)  
 Emne: Byggesøknad  
 Dato: fredag 13. mai 2022 11:25:24

**Nabovarsel**  
 sendes til berørte naboer og grensboere  
 Ved rivning skal kondisjoner med pengebeløp i eiendommen varieres, pbl § 21-3

Til (nabogrenseboer)  
 Tittel på eiendommen: 22 202  
 Gnr./Bnr.: 202  
 Eiendommens adresse: Linderåvegen 49  
 Postboks: 5918  
 Kommune: Alver  
 Eier/fester: TOM S. ATTERÅS  
 Andre gnr./bnr./fmr./selskap nr.

Som eier/fester av: Linderåvegen 55  
 Gnr./Bnr.: 55  
 Eiendommens adresse: Linderåvegen 55  
 Andre gnr./bnr./fmr./selskap nr.

Det varieres herved om:  
 Nybygg  Anlegg  Riving   
 Påbygg/tilbygg  Skilt/reklame  Endring av fasade   
 Midlertidig bygning, konstruksjon eller anlegg  Innhegning mot veg   
 Dispensasjon eller plan- og bygningssloven kapittel 19  Antennesystem   
 Plan- og bygningssloven  Kommunale vedtekter  Arealplaner  Vegloven

Arealdisponering  
 Sett kryss for gjeldende plan  
 Arealplan av kommuneplan  Reguleringsplan  Eventuelt andre planer  
 Navn på plan

Bekreiv nærmere hva nabovarslet gjelder  
 Endring av garasje til soverom

Spørsmål vedrørende nabovarsel rettes til  
 Foreskrevetshaver  
 Kontaktperson, navn  
 E-post  
 Telefon  
 Mobil  
 Søknaden kan ses på hjemmeside: (ikke obligatorisk):  
 Proadresse  
 Navn  
 Postboks: 1958055  
 E-post

Merknader sendes til  
 Eventuelle merknader skal være mottatt innen 2 uker etter at dette varsel er sendt.  
 Ansvarlig søker/tilskriver skal sammen med søknad sende innkomne merknader og redegjørelse for ev. endringer.

Vedlegg	Beskrivelse av vedlegg	Gruppe	Nr. fra - til	relevanter
Dispensasjonssøknad/vedtak		B		
Situasjonsplan		D		
Tegninger snitt, fasade		E		
Redegjørelse/kart		F		
Andre vedlegg		Q		

Underskrift  
 Sted: Fredhaug  
 Dato: 12.05.22  
 Underskrift ansvarlig søker eller tilskriver: TOM S. ATTERÅS  
 Gjentes med bokstaver: TOM S. ATTERÅS

Blansett 5154 Bokmål © Utlitt av Direktoratet for byggkvalitet 01.10.2020 Side 1 av 1

**Nabovarsel**  
 sendes til berørte naboer og grensboere  
 Ved rivning skal kondisjoner med pengebeløp i eiendommen varieres, pbl § 21-3

Til (nabogrenseboer)  
 Tittel på eiendommen: 22 202  
 Gnr./Bnr.: 202  
 Eiendommens adresse: Linderåvegen 49  
 Postboks: 5918  
 Kommune: Alver  
 Eier/fester: TOM S. ATTERÅS  
 Andre gnr./bnr./fmr./selskap nr.

Som eier/fester av: Linderåvegen 51  
 Gnr./Bnr.: 51  
 Eiendommens adresse: Linderåvegen 51  
 Andre gnr./bnr./fmr./selskap nr.

Det varieres herved om:  
 Nybygg  Anlegg  Riving   
 Påbygg/tilbygg  Skilt/reklame  Endring av fasade   
 Midlertidig bygning, konstruksjon eller anlegg  Innhegning mot veg   
 Dispensasjon eller plan- og bygningssloven kapittel 19  Antennesystem   
 Plan- og bygningssloven  Kommunale vedtekter  Arealplaner  Vegloven

Arealdisponering  
 Sett kryss for gjeldende plan  
 Arealplan av kommuneplan  Reguleringsplan  Eventuelt andre planer  
 Navn på plan

Bekreiv nærmere hva nabovarslet gjelder  
 Endring av garasje, til soverom

Spørsmål vedrørende nabovarsel rettes til  
 Foreskrevetshaver  
 Kontaktperson, navn  
 E-post  
 Telefon  
 Mobil  
 Søknaden kan ses på hjemmeside: (ikke obligatorisk):  
 Proadresse  
 Navn  
 Postboks: 1958055  
 E-post

Merknader sendes til  
 Eventuelle merknader skal være mottatt innen 2 uker etter at dette varsel er sendt.  
 Ansvarlig søker/tilskriver skal sammen med søknad sende innkomne merknader og redegjørelse for ev. endringer.

Vedlegg	Beskrivelse av vedlegg	Gruppe	Nr. fra - til	relevanter
Dispensasjonssøknad/vedtak		B		
Situasjonsplan		D		
Tegninger snitt, fasade		E		
Redegjørelse/kart		F		
Andre vedlegg		Q		

Underskrift  
 Sted: Fredhaug  
 Dato: 12.05.22  
 Underskrift ansvarlig søker eller tilskriver: TOM S. ATTERÅS  
 Gjentes med bokstaver: TOM S. ATTERÅS

Blansett 5154 Bokmål © Utlitt av Direktoratet for byggkvalitet 01.10.2020 Side 1 av 1



**Nabovarsel**

sendes til berørte naboer og gjennbørere  
Ved fring skal kreditor med pangsikringsaktiver i eiendommen varsles, på § 21-3



Til (nabogjenboer)  
Gnr. 22, Bnr. 202  
Eiendomsnavn  
Postg. 3918, Postboks  
Kommune Alver  
Eier/leier Tom S. Aitervås  
Andre gnr./bnr./f.r./selskap nr.

Til tak på eiendommen:  
Gnr. 22, Bnr. 202  
Eiendomsnavn  
Postg. 3918, Postboks  
Kommune Alver  
Eier/leier Tom S. Aitervås  
Andre gnr./bnr./f.r./selskap nr.

Det varsles herved om  
 Nybygg  
 Anlegg  
 Endring av fasade  
 Skilt/reklame  
 Innhegning mot veg  
 Midlertidig bygning, konstruksjon eller anlegg  
 Antennesystem  
 Riving  
 Bruksendring  
 Oppretting/forring av matrikkelenhet  
 Annet  
 (eiendomsdeling) eller bortfaste

Dispensasjon etter plan- og bygningssloven kapittel 19  
 Plan- og bygningssloven  
 Kommunale vedtekter  
 Arealplaner  
 Vegloven

Arealdispensering  
Satt kryss for gjeldende plan  
 Arealdel av kommuneplan  
 Reguleringsplan  
Navn på plan

Beskriv nærmere hva nabovarslet gjelder  
Endring av garasje til soverom

Spørsmål vedrørende nabovarsel rettes til  
Foresatt/tiltaksfører

Kontaktperson, navn  
E-post  
Telefon  
Mobil

Søknaden kan ses på hjemmeside:  
(ikke obligatorisk)

Søknaden kan ses på hjemmeside:  
(ikke obligatorisk)

Merknader sendes til  
Eventuelle merknader skal være mottatt innen 2 uker etter at dette varsel er sendt.  
Ansvarlig søker/tiltaksfører skal sammen med søknad sende innkomne merknader og redeleggere for ev. endringer.

Navn  
Postadresse  
E-post

Vedlegg

Beskrivelse av vedlegg	Gruppe	Nr. fra - til	Ikke relevant
Dispensasjonssøknad/vedtak	B	-	
Situasjonsplan	D	-	
Tegninger snitt, fasade	E	-	
Redegjøreiserkart	F	-	
Andre vedlegg	Q	-	

Underskrift  
Sider 1/310


Beskrivelse av vedlegg	Gruppe	Nr. fra - til	Ikke relevant
Dispensasjonssøknad/vedtak	B	-	
Situasjonsplan	D	-	
Tegninger snitt, fasade	E	-	
Redegjøreiserkart	F	-	
Andre vedlegg	Q	-	

Underskrift ansvarlig søker eller tiltaksfører  
12/5/22  
TOM S. AITERVÅS  
Gjenles med bokboksstaver  
TOM S. AITERVÅS




Endre garasje til soverom

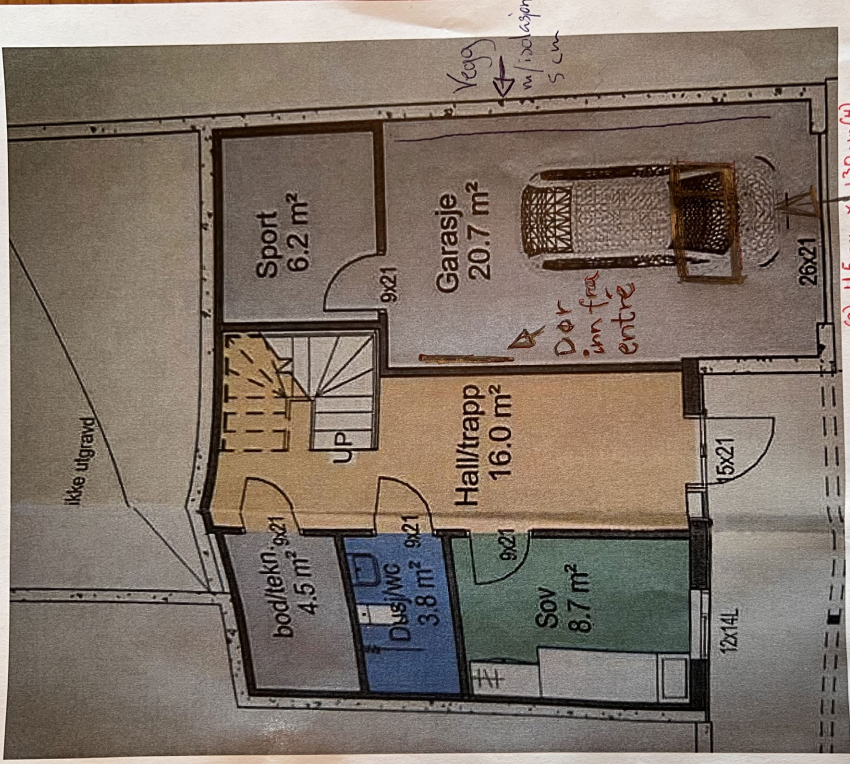

**Nabovarsel**  
sendes til berørte naboer og gjenboere  
Ved riving skal kreditorer med pengeheftelser i eiendommen varsles, på § 21-3



Til (nabogjenboer)  
**Kje til Borlaug**

Som eier/leier av: Eier  
Gnr. 22, Bnr. 202  
Eiendommens adresse: **Lillemavegen 49**  
Postnr. 5418, Poststed: **Frekhaug**  
Kommune: **Aver**  
Eierforfall: **TOM S. ATTERÅS**  
Andre gnr., bnr., f.nr., saksj.nr.



Det varsles herved om

Nybygg  Anlegg  Endring av fasade  Riving   
 Påbygg/tilbygg  Stillreklame  Innhegning mot veg  Bruksendring   
 Merkelig bygning, konstruksjon eller anlegg  Antennesystem  Oppretting/erstatning av murfelle/entelhet  Annet   
 (entrebomsdeling) eller bortfalis

Dispensasjon etter plan- og bygningssloven kapittel 19  
 Inn- og bygningssoven  Kommunale vedtekter  Arealplaner  Vegloven  Vedlegg nr. B -




Arealdisponering  
 Sett kryss for gjeldende plan  
 Arealdel av kommuniplan  Reguleringsplan  Byggesøkesplan  Eventuelt andre planer  
 Navn på plan


Beskriv nærmere hva nabovarslet gjelder  
**Endring av garasje til soverom**


Spørsmål vedrørende nabovarslet rettes til  
 Forbrukerombud  
 Kontaktperson, navn  
 E-post  
 Telefon  
 Mobil


Merknader sendes til  
 Eventuelle merknader skal være mottatt innen 2 uker etter at dette varsel er sendt.  
 Ansvarlig søker/tiltaksfører skal sammen med søknad sende innkomne merknader og redegjørelse for ev. endringer.

Navn  
 Postnr. Postadresse  
 E-post



Vedlegg	Bestielse av vedlegg	Gruppe	Nr. fra - til	Ikke relevant
Dispensasjonskrav/vedtak		B	-	
Situasjonsplan		D	-	
Tegninger smilt, fasade		E	-	
Redegjørelser/kart		F	-	
Andre vedlegg		Q	-	


Underskrift  
 Dato: **12.05.22**  
 Underskrift ansvarlig søker eller tiltaksfører  
**Tom S. Atterås**  
 Gjelds med bokstavsnavn  
**Tom S. Atterås**




**Nabovarsel**  
 sendes til naboer og grannene  
 Vedrørende skal krederes med pengemottaker i eiendommen varsles, på § 2-13

Til (vedlegg nr. 1)  
 Jarle Haugstad

Som allefarter av:  
 Jarle Haugstad

Eiendommens adresse  
 Lønnavegen 43

Andre gnr., bnr., ltr., seksj.nr.

Til eiendommen:  
 Gnr. 12 Bnr. 202 Seksjon nr.  
 Ennefester: Atterås  
 Andre gnr., bnr., ltr., seksj.nr.

Det varsles herved om

Nybygg  Riving   
 Byggingbygg  Anlegg  Innhegning med vegg  Boksending   
 Midlertidig bygning, konstruksjon eller anlegg  Skiltreklame  Oppretting/forandring av markkellehet  Areal   
 Arealplaner  Arealplaner  Vegloven  Vedlegg nr. B -

Dispensasjon etter plan- og bygningssoven kapittel 19  
 Inn- og bygningssoven  Kommunale vedtekter  Arealplaner  Vegloven  Vedlegg nr. B -

Arealdisponering  
 Sett kryss for gjeldende plan  
 Arealdel av kommuniplan  Reguleringsplan  Byggingseplan  Eventuelt andre planer  
 Navn på plan

Beskriv nærmere hva nabovarslet gjelder  
 Endring av garasje til soverom

Sjansenal vedrørende nabovarsel rettes til  
 Forbrukerklage  
 Kontaktperson, navn  
 E-post  
 Telefon  
 Mobil

Søknaden kan ses på hjemmesiden:  
 (ikke obligatorisk)

Merknader sendes til  
 Eventuelle merknader skal være mottatt innen 2 uker etter at dette varslet er sendt.  
 Ansvarlig søker/tiltaksnavn skal sammen med søknad sende innkomne merknader og redegjørelse for ev. endringer.

Navn  
 Postnr. Poststed  
 Postadresse  
 E-post

Vedlegg  
 Beskrivelse av vedlegg  
 Nr. fra - til

nr.	beskrivelse	nr. fra - til
	Dispensasjonssøknad/vedtak	B -
	Situasjonsplan	D -
	Tegninger snitt, fasade	E -
	Redegjørelse/kart	F -
	Andre vedlegg	Q -

Underskrift  
 Dato: 12.05.22  
 Underskrift ansvarlig søker eller tiltaksnavn: Tom S. Atterås  
 Gjentes med bokstavsnavn: TOM S. ATTERÅS

Blankett 3154 Bokmål © Utlitt av Direktoratet for byggkvalitet 01.10.2020

Side 1 av 1

**F. Vedlegg**  
 Kommunen kan ikke behandle byggesøknaden din før du har mottatt all relevant dokumentasjon.

Hvilke tegninger har du lagt ved?  
 Du må legge ved tegninger som viser alle endringene du vil gjøre. Tegningene skal vise dagens situasjon og alle endringer du har tenkt å gjøre. Ta utgangspunkt i siste godkjente tegninger kommunen har i byggesaken din.

Må alltid legges ved:  
 Jeg har lagt ved situasjonskart hvor det jeg skal bruke område og avstand til nabogrense fra punkt C er regnet inn.  
 Jeg har lagt ved en plan tegning av etasjene jeg skal bruke område. Tegningen viser hvilke rom jeg vil endre, hva jeg skal bruke rommene til og hvor store disse rommene er.  
 Jeg har lagt ved en snittegning av rommet/rommene jeg vil endre. Snittet viser romhøyde og eventuell plassering av nye vinduer og dører i yttervegg etter endringen.

Må legges ved hvis du endrer fasade:  
 Jeg har lagt ved fasade tegninger siden det blir synlige endringer på utsiden av bygningen (f.eks vinduer eller dører).  
 Alle fasader som har blitt endret er vedlagt.

Hvis du har nabovarslet, legg ved:  
 Et eksemplar av komplett nabovarsel med alle vedlegg.  
 Dokumentasjon på at alle naboer er varslet (f.eks. kvitinger).  
 Eventuelle merknader fra naboer.  
 Dine kommentarer til nabos merknader.

Hvis du trenger dispensasjon eller andre tiltak, legg ved:  
 (Søknad hvis du har svar på noen av spørsmålene under punkt D eller E)  
 Søknader om dispensasjon eller innlyst dispensasjon (spesifiser i feltet under).  
 Uttalelser/vedtak fra annen myndighet (spesifiser i feltet under).

Andre vedlegg:  
 Totalt antall vedlegg: 7

**C. Underskrift**  
 Dato: 13.05.22  
 Underskrift: Tom S. Atterås

Søknad om brukendring | © Utlitt av Direktoratet for byggkvalitet, Versjon 1.11

Side 3 av

Kristin Atterås

life is like a box of chocolate, you never know what you are going to get