


1879
1885-U

KART
OVER INNMARKEN
TIL GR.NR. 50
TVEITEN
ALVÆRSUND HERRED
HORDALAND FYLKE

OPMÅLT 1933
av
Lars Wallace
utskiftingslandmåler

Waldstad 59/33
offisiell
utskiftingslandmåler

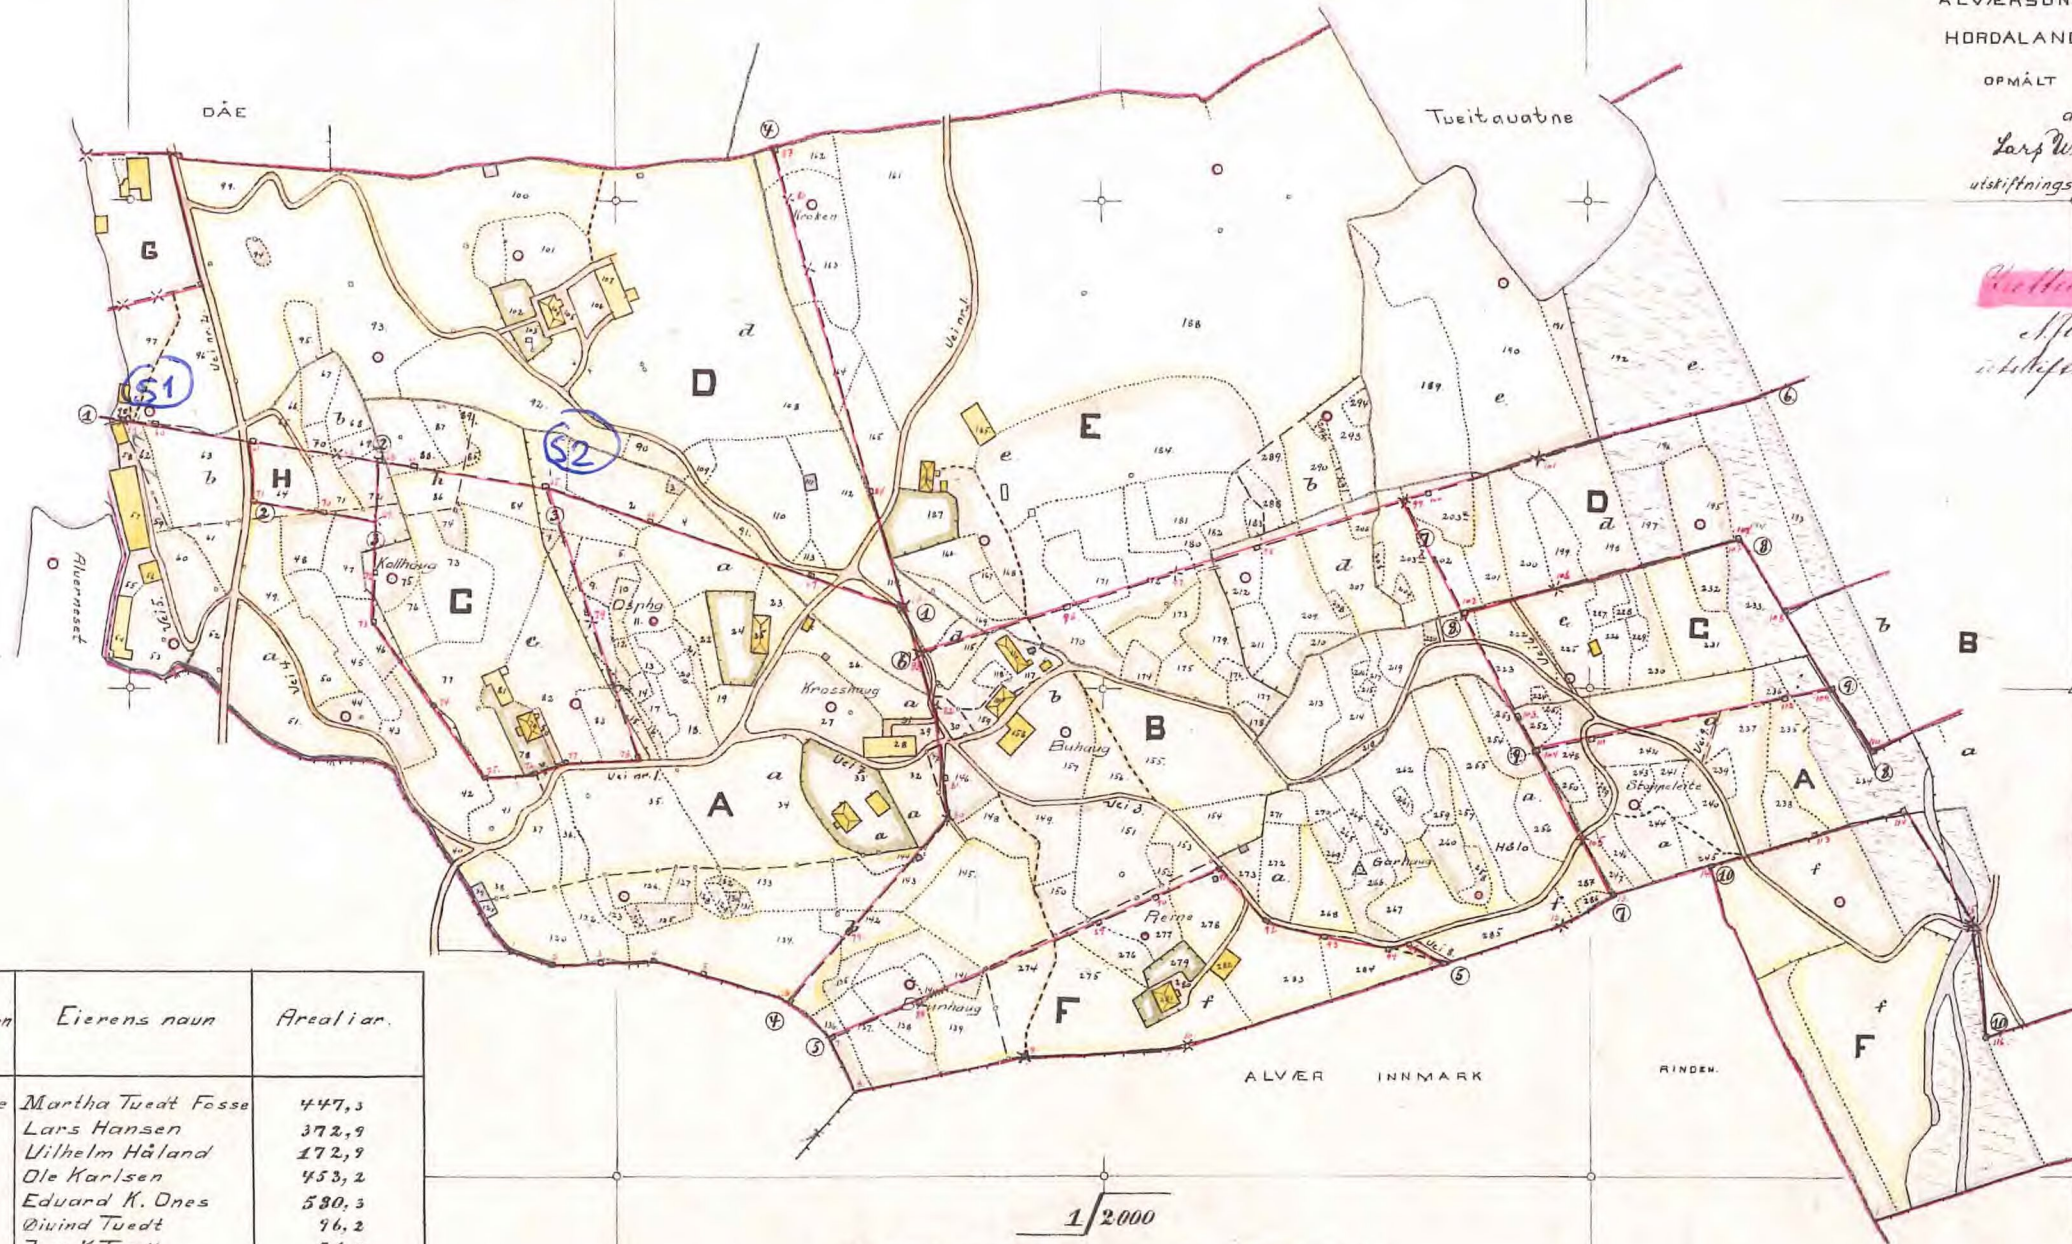

Litena	Gr. nr.	En. nr.	Skylid mark	Bruket's navn	Eierens navn	Arealar.
A	50	1	2,00	Tveiten aue	Martha Tveit Fosse	447,3
B	...	2	1,52	— " —	Lars Hansen	372,9
C	...	3	0,50	— " —	Vilhelm Håland	172,9
D	...	4	1,78	— " —	Ole Karlsen	453,2
E	...	5	2,34	— " —	Eduard K. Ones	580,3
F	...	6	0,57	Reine	Olvind Tvedt	76,2
G	...	7	0,03	Linden	J. og K. Tvedt	21,0
H	...	8	...	Flaien	H. Johannessen	12,8
					Ueier	59,0
<i>Sum</i>						2215,6

