

SERVICEAVTALE BIOVAC® MINIRENSEANLEGG

Returneres ferdig utfylt og signert av anleggseier

13

INFORMASJON OM ANLEGGSEIER		Ordrenummer
Navn	Leif Ove Øyeflaten	Kundennummer
Fakturaadresse	Istadvegen 29	
Postnummer/-sted	5709 Voss	
Telefon/mobil	99207180	E-post
		leifoveoyeflaten.@voss.kommune.no

INFORMASJON OM ANLEGG		Anleggsnummer
Anleggstype	Biovac FD 10N GRP	Anleggskommune
		Radøy
Anleggsadresse	Nordbøvegen 158	Gårdsnummer
		24
Postnummer/-sted	5937 Bøvågen	Bruksnummer
		253
Oppstart og opplæring inkl. mva	kr 3.313	Serviceavgift pr. år inkl. mva
		kr 2.081
		Kjemikalier pr. år inkl. mva
		kr 869

AVTALEVILKÅR:

<p>BIOVAC SITT ANSVAR:</p> <p>Biovac FD5N - FD15N (nedgravde anlegg)</p> <p><input type="checkbox"/> Biovac skal gjennom sin representant foreta service på rensenanlegget 2 ganger pr. år.</p> <p>FD5pe (inneanlegg)</p> <p><input type="checkbox"/> Biovac skal gjennom sin representant foreta service på rensenanlegget 2-3 ganger pr. år, avhengig av belastning (helårsbolig/fritidsbolig).</p> <p>FD20N-FD50N (nedgravde anlegg) og FD10pe - FD35pe (inneanlegg)</p> <p><input type="checkbox"/> Biovac skal gjennom sin representant foreta service på rensenanlegget 3 ganger pr. år.</p> <p>Biovac skal sende inn årsrapport til kommunen</p> <p>Biovac har plikt til å levere reservedeler.</p> <p>Følgende utføres på ordinær service:</p> <ol style="list-style-type: none"> Kontrollere ventiler, pumper og gjennomføringer, og foreta nødvendig opprensning, herunder testkjøring av anleggets komponenter og funksjoner. Kontrollere lufttilførselen til anlegget. Kontrollere anleggets tekniske funksjoner. Dersom det er feil på anlegget som fører til at anlegget ikke klarer å tilfredsstille rensekraft iht. gjeldende regelverk, utbedres dette (for anleggseiers regning). Kontrollere slamtårer (FD5pe og FD10pe), ta ut og klargjøre slamsekk(er) for levering på deponi. (Avtale om deponering inngås separat). Kontrollere nivå i våtstamlager (FD15pe - FD35pe og FD5N - FD50N), og ved behov anmode anleggseier om å rekvirere tømning (for anleggseiers regning). Visuell kontroll av kvalitet på utløpsvannet. Kontrollere alarmer. For anlegg med kjemisk felling kontrolleres doseringsutstyret og kjemikaliekanne byttes/etterfylles. Dokumentere ovenfor kunde at service er tatt. 	<p>Ekstraordinær service</p> <p>Ved varsel fra eier om driftstans eller alvorlige driftsforstyrrelser, skal Biovac treffe feilrettende tiltak/ekstraordinær service i løpet av 24 timer.</p> <p>Ekstraordinær service inngår ikke i serviceavgiften og anleggseier belastes for arbeidstid, deler, km og kjøretid fra serviceteknikers tilholdssted etter den til enhver tid gjeldende satser.</p> <p>ANLEGGSEIERS ANSVAR:</p> <p>Overholde brukerinstruks</p> <p>Eier av anlegget plikter å overholde brukerinstruksen for gjeldende anlegg.</p> <p>Bestille slamtømming</p> <p>På anmodning fra Biovac sin representant skal anleggseier bestille slamtømming.</p> <p>Ved driftsproblemer som følge av manglende tømning kan ekstrakostnader tilkomme.</p> <p>Serviceavgiften dekker ikke slamtømminger eller eventuelle avgifter som kommunen måtte pålegge (f. eks. tomme- og deponeringsavgift for slam).</p> <p>Adgang til anlegg</p> <p>Anleggsrom skal som hovedregel ha direkte tilgang utenfra</p> <p>Anleggseier plikter å gi Biovac sin representant adgang til anlegget for utførelse av ordinær service innenfor vanlig arbeidstid (08.00 - 16.00).</p> <p>Service må kunne gjennomføres av én person iht. krav i arbeidsmiljøloven.</p> <p>Eier må opprettholde og rydde helårsvei for vare-/lastebil innenfor en avstand av maksimalt 30 meter fra anlegget.</p> <p>Biovac forbeholder seg retten til å regulere serviceavgift eller tilleggsfakturere dersom veiforbindelse og adgang til anlegg ikke er iht. ovenstående krav.</p> <p>Serviceavgift</p> <p>Serviceavgiften betales uavhengig av tidspunkt for service.</p>	<p>Det påløper administrasjonsgebyr på faktura sendt pr. post, eller som vedlegg i e-post. Gebyret bortfaller på e-faktura eller avtalegiro.</p> <p>For anlegg med kjemisk felling, faktureres kjemikalier i tillegg til serviceavgiften. Kjemikalier faktureres etter den enhver tid gjeldende pris for kjemikalier.</p> <p>Biovac har rett til å regulere serviceavgift iht. SSBs konsumprisindeks. Indeks oktober- oktober foregående år.</p> <p>Biovac forbeholder seg retten til å regulere serviceavgiften ytterligere dersom det kommer endrede krav som påvirker innholdet i Biovac's tjenester, og/eller om det for Biovac oppstår andre kostnadsdrivende forhold.</p> <p>NB!</p> <p>Inn- og utløpsarrangement er anleggseiers ansvar, og forutsettes utført iht. gjeldende retningslinjer og forskrifter. Avløpsnett skal være luftt over tak iht. gjeldende sanitærforskrift.</p> <p>Salg av eiendommen</p> <p>Dersom anleggseier selger eiendommen som anlegget betjener, plikter anleggseier å overføre ansvar og rettigheter som følger denne avtale til ny eier iht. forskrift om begrenning av forurensing § 12-13. Forurensingsloven §24</p> <p>Gammel eier hefter for serviceavgiften fra salgstidspunktet og frem til påfølgende 1. januar eller 1. juli.</p> <p>AVTALENS VARIGHET:</p> <p>Denne avtale løper så lenge forurensningsmyndighetene opprettholder sitt krav om serviceavtale iht. utslippstillatelse, og Biovac kan oppfylle kravet om deleleveranser.</p> <p>Biovac har rett til å si opp serviceavtalen om anleggseier ikke følger retningslinjene Biovac gir om drift og vedlikehold av anlegget, det foreligger uoppgjorte krav, eller mislighold av avtalen. Dette meldes til forurensningsmyndighet</p>
--	---	--

Dato 5.8.19 Øystein Nordvik(sign på original)	Dato 5.8.19 Leif Ove Øyeflaten(sign på original)
Sign. selger For Biovac Environmental Technology AS	Sign. anleggseier <i>Leif Ove Øyeflaten</i>

14


BIOVAC®

MINIRENSEANLEGG FOR 2 HUS/HYTTER INNTIL 10PE

NEDGRAVD ANLEGG FOR SAMLET AVLØPSVANN

REVIDERT 07.05.2018

FD10N GRP
for hus og
hytter

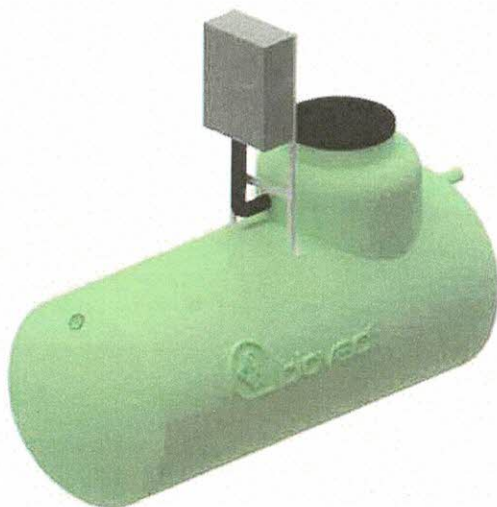

PRODUKTFORDELER

- Styreskap over bakken
- Fleksibel plassering i byggegrop. Kan kombineres med skjøtehals (maks 50 cm)
- Biovac SBR renseteknologi
- Ingen bevegelige deler i prosessen
- Stort slamlager
- Kan ved behov kombineres med ulike løsninger for etterpolering
- Testet og godkjent for bruk med variabel belastning. Eks. hytter og fritidsboliger
- Innehar SINTEF teknisk godkjenning i henhold til EN 12566-3. TG nr. 20108

OM PRODUKTET

Anlegget består av en 7,8 m³ tank i glassfibertank som graves ned.

Anlegget brukes ved utslipp av samlet avløpsvann fra helårsbolig/fritidsbolig, til sjø, vann, bekk/elv.

Ved utslipp til infiltrasjon anbefaler vi at det nedsettes en slamsikringskum i etterkant av anlegget.

Anlegget har behov for inntil 2 årlige slamtømminger avhengig av belastning

BIOVAC® FD10N GRP

Diameter	Ø 1600 mm
Lengde/Høyde	4200 mm/2160 mm
Senter innløp/utløp Avstand fra topp tank	670 mm/770 mm
Senter innløp/utløp Avstand fra bunn tank	1490/1390 mm
Diameter innløpsrør	Ø 110 mm
Diameter utløpsrør	Ø 110 mm
Diameter hals	Ø 800 mm
Vekt	410 kg
Matepumpe	Flygt DXM
Blåsemotor	2 stk HP-80 230V
PLS	Allen Bradley
Kapasitet	2000 l pr. døgn
Strømforbruk	2,1 - 3,5 kWt pr. døgn
Antall p.e.	10
Effektivt slamlager	3700 l

Anlegget består av 3 kammer:

- Mottakskammer/slamlager (5,1 m³)
- Pumpekammer (1,0 m³)
- Reaktorkammer (1,7 m³)



- med tanke på fremtiden


15

Radøy kartverk

Kartgrunnlag: FKB-C (m=1:5000)
Med atterhald om feil i kartgrunnlag.
Målestokk 1:1000
Dato: 15/3/2005

RADØY KOMMUNE

JOURNAL NR.		ARKIV NR.
AVD		
SAKSBEH.	KOPI TIL	
	28 FEB. 2006	
ARKKODE P	ARKKODE S	
PRESEDENS	KASSASJON	

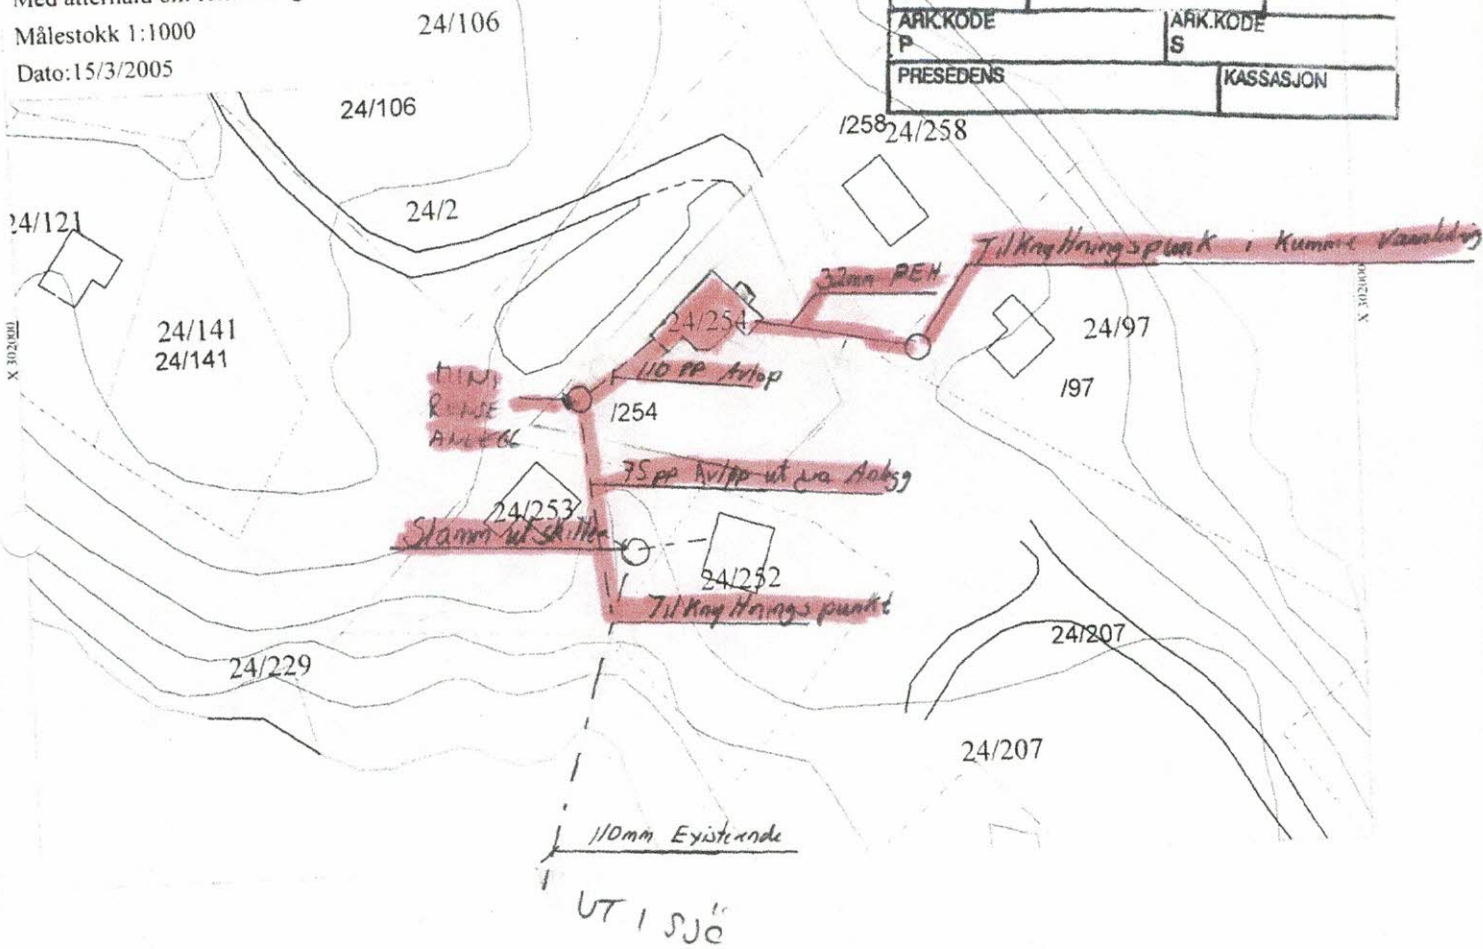

GNR: 24

BNR: 254

EIER:

WIBECH VEKA

ROGER HANSEN

16

Opplysninger om søknaden for nedsetting av minirenseanlegg.

Minirenseanlegget skal settjast ned og koblast til eksisterande 110mm sjøledning som går over tomten til Norbøvegen 158.

Anlegget skal brukast og vedlikehaldast av Nordbøvegen 158 og 156.

Denne søknaden erstatter tidligare søkna frå Voss VVS AS med referanse: 21/5737-21/49263.

Visst dykk har spørsmål til søknaden kan dykk ta kontakt med meg på Mail: vestrorsservice@gmail.com eller telefon: 98653222

Med helsing frå: Tor Erik Skråmestø, Vest Rørservice AS