


Målestokk: 1:500
 Dato: 18-01-2022

Nhdigi.no

Situasjonskart - Tiltaksstov +
 Car-port for
 Ole Nils Hægebø
 gjele Gunnar Hægebø
 gnr. 309 bnr. 204/129
 Fekth. 02.02.22

Tiltak 1092

Revidert 26/4-22

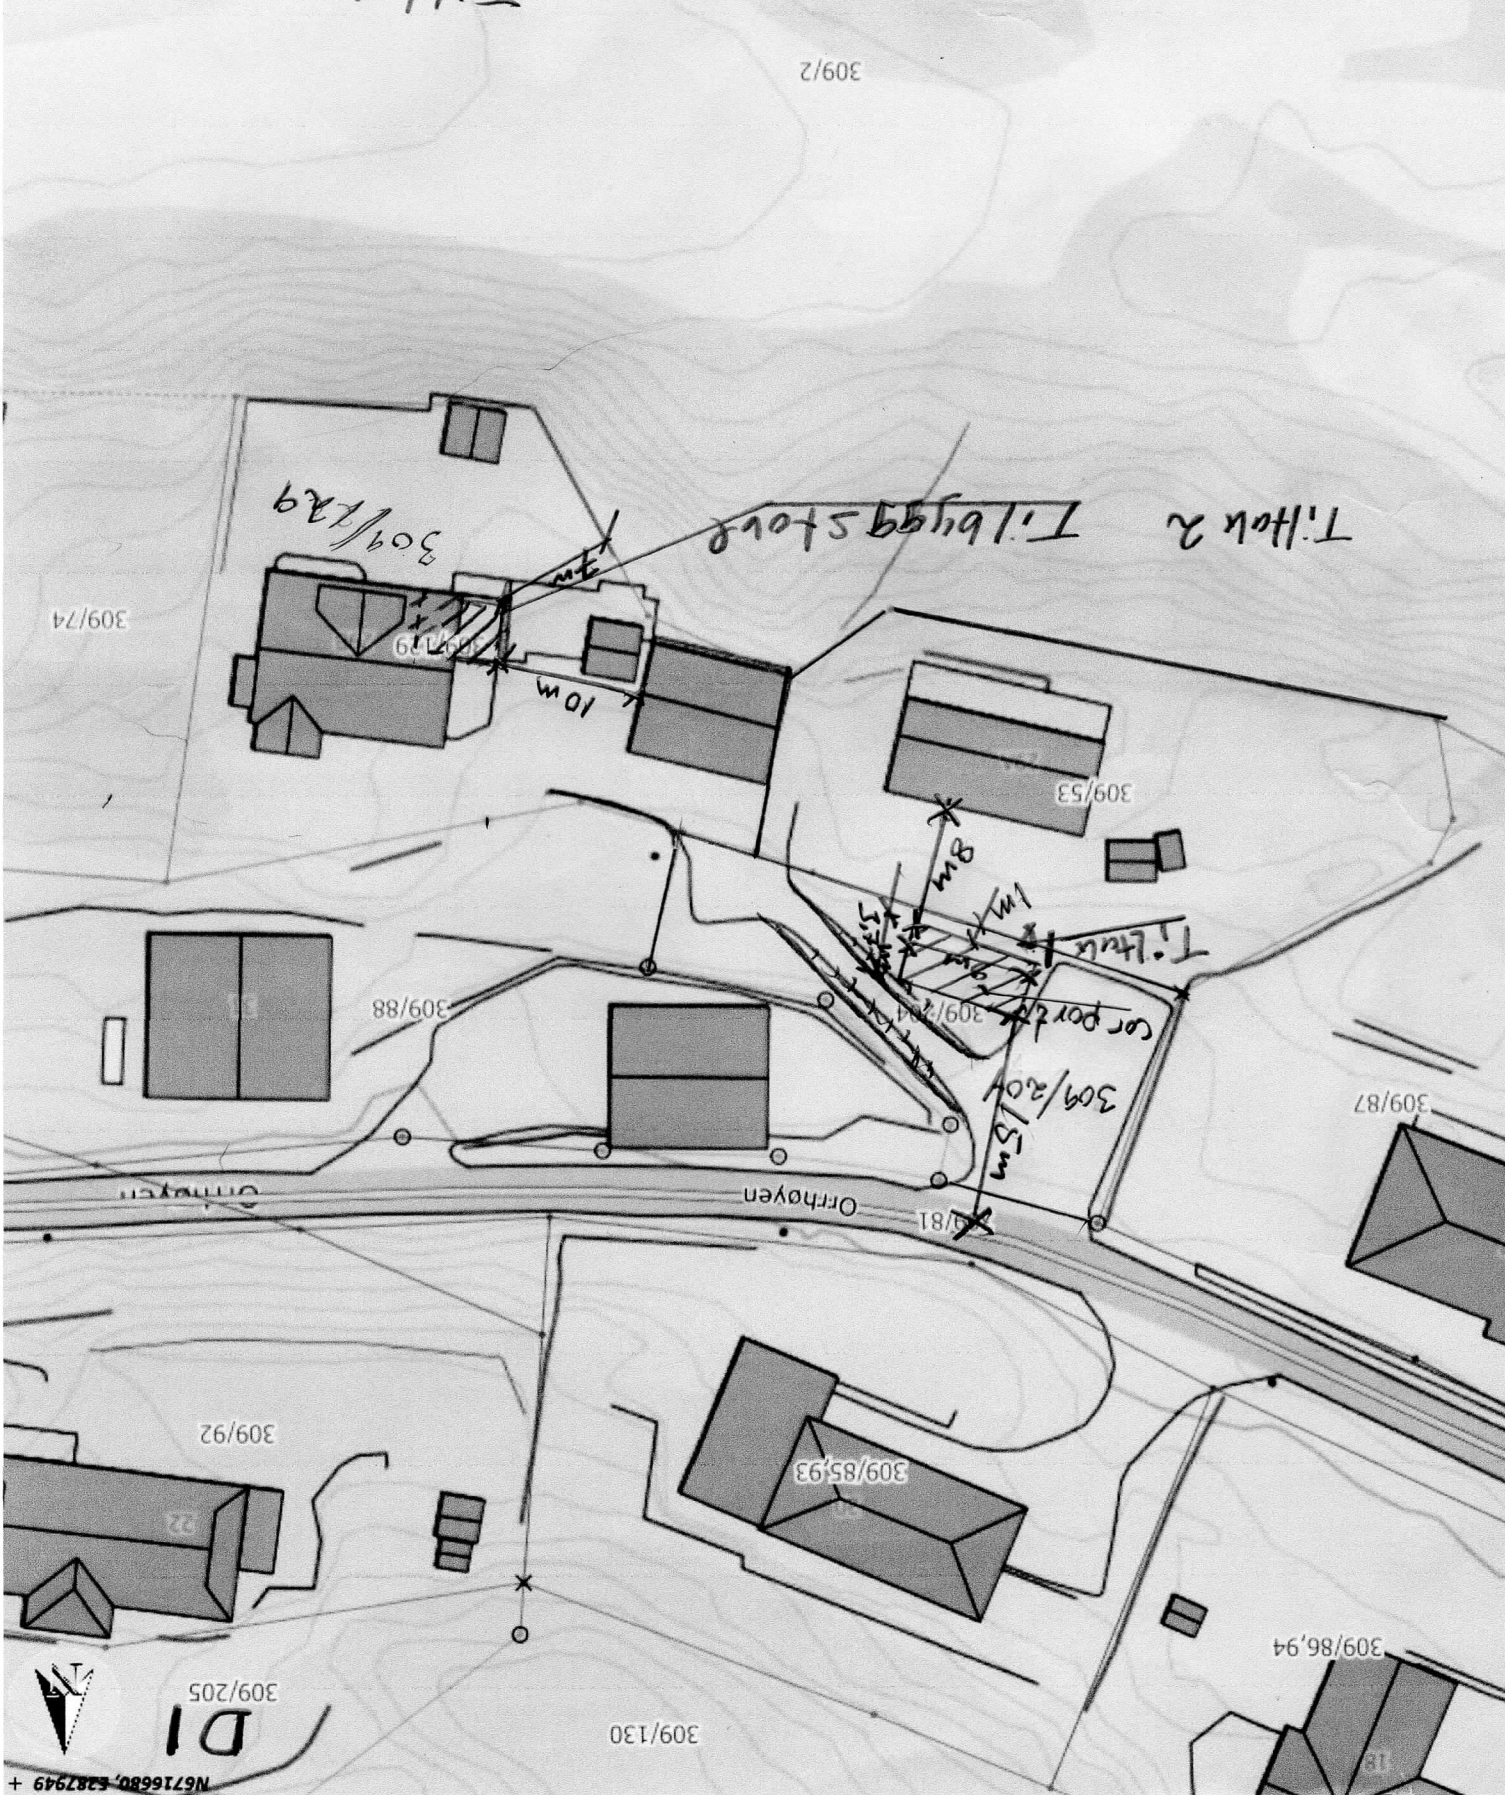

D1
 309/205
 N6716680, E287949 +