E2

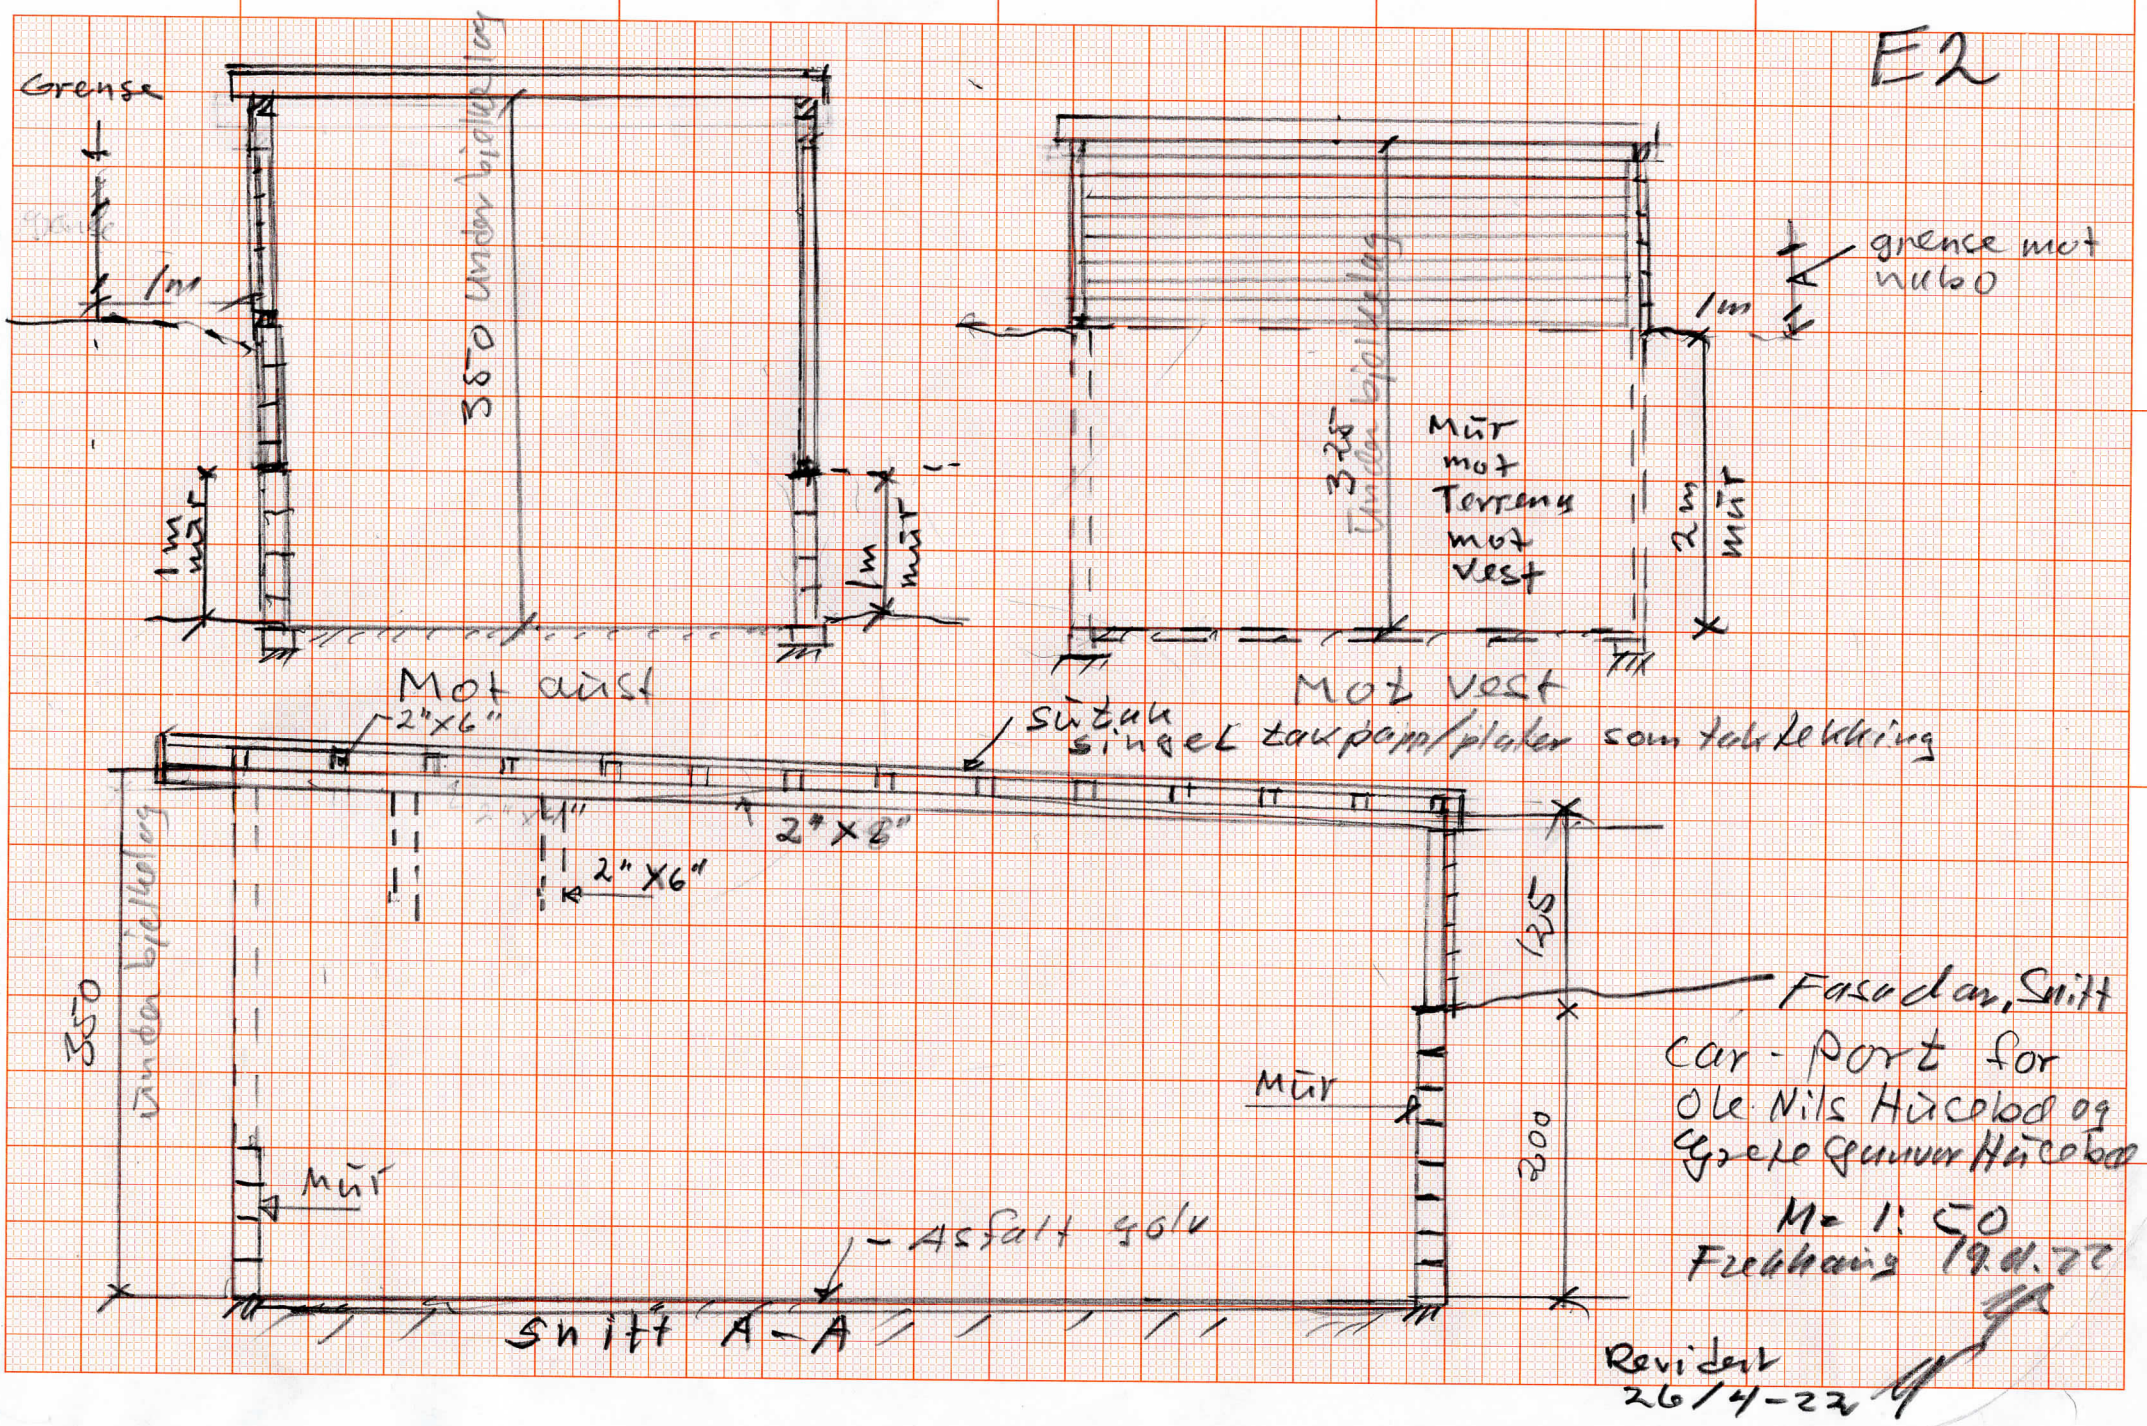
Grense
1m
Mot aust
Mot vest
grence mot nabo
Mür mot Terreng mot vest
2m mür
2"x6"
Sùtak single takpapp/plater som takbekledning
2"x6"
Fasadar, Snitt
Car-port for
Ole Nils Hùcelod og
Gyrele Gunver Hùcelod
M= 1:50
Fredheim 19.d.22
Mür
Asfalt golv
Snitt A-A
Revidert
26/4-22