


Eksisterende Snitt A

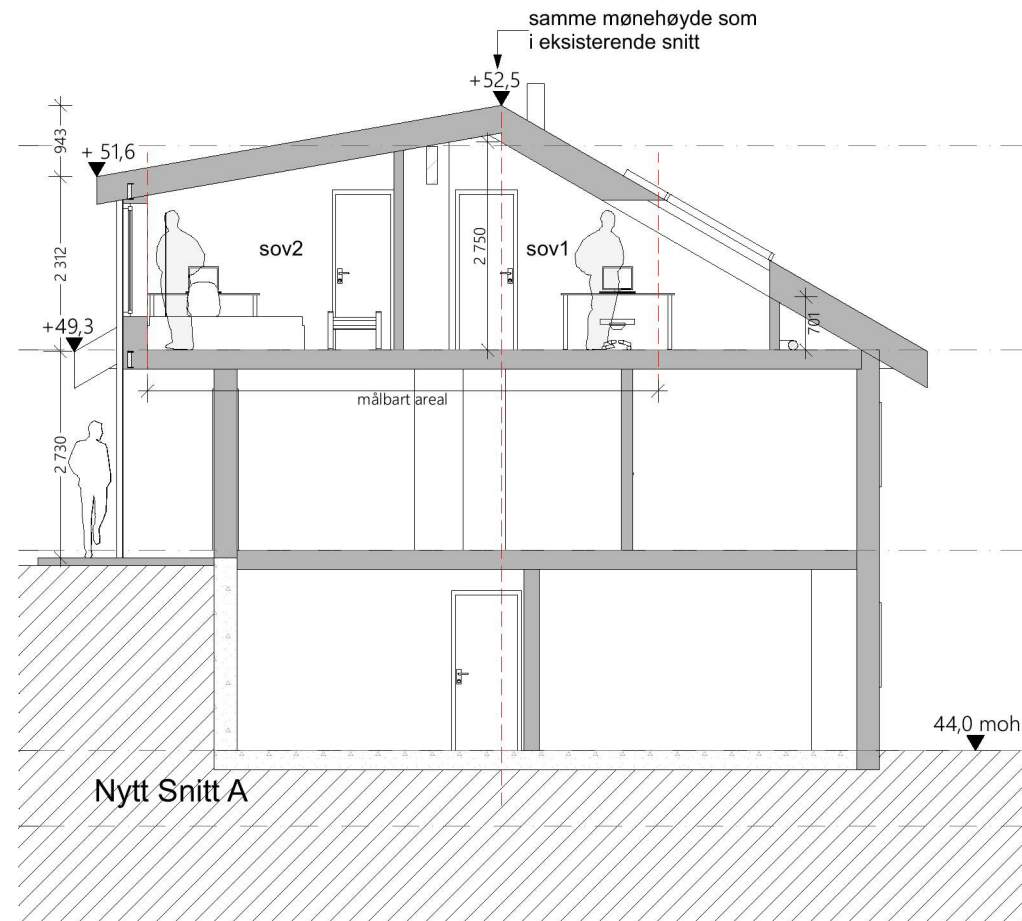

Nytt Snitt A

ARTEC

Damsgårdsveien 135
5130 Laksevåg
ott@artec.no
+47 68 15 00
www.arkitektfirma.no

Tegning

Snitt før og etter

**Takopplett Isdalstøbakken 55A
Isdalstøbakken 55A 5916 Isdalstø**

Prosjektnr.
Prosjektnr. 21019

Dato
13.05.2022

Gnr./Bnr./Festenr.
4631-137/47

Mål:
1:100

Tegningsnr.
E3

Fase.
Nabovarsel

Sign.
OT

Kontroll
PR

Godkjent
PR

Rev. ID