

Frå: Ole Martin Bolset
Send: fredag 13. mai 2022 13:58
Til: Marianne Øvreås Aasebø
Emne: Tilbakemelding på reguleringsendring Mjåtveitmarka, før utsending på høyring.
Vedlegg: Planbeskrivelse 13.05.2022_Revidert.docx; E Varslingsbrev_Revidert.docx


Hei!

Vedlagt ligg Revidert planbeskrivelse og varslingsbrev.
Avsnitta som Alver kommune har lagt inn er markert med grå bakgrunn.

Tilbakemelding på planbeskrivelse:

Mjåtveitelva ligger i 400 meter avstand fra endringsområdet


Anbefalar å nemne sideelva til Mjåtveitelva som ligg tett på planområdet. Vist i utklipp under:

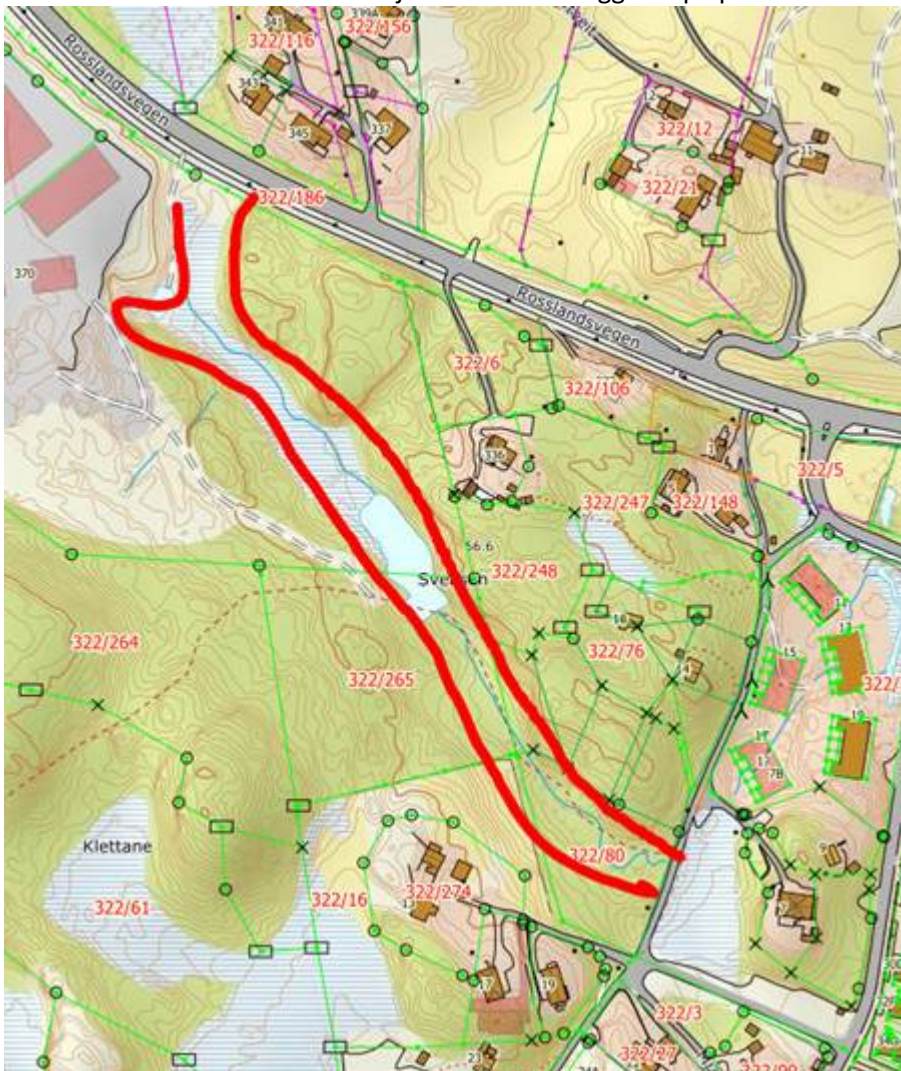


Elles ser planbeskrivelsen ut til å vere klar for utsending, når «fargebakgrunnen» på innlagte og redigerte avsnitt er redigert vekk, og sideelva til Mjåtveitelva er gjort greie for.
Innholdet i Varselbrevet er ok. Klart for utsending når høyringsfrist er lagt til, og «fargebakgrunn» er tatt vekk.

Det er ok for denne planen med tre veker høyringsperiode. Husk å rekne inn helligdagar. 15 arbeidsdagar på høyring.


PLANKART:

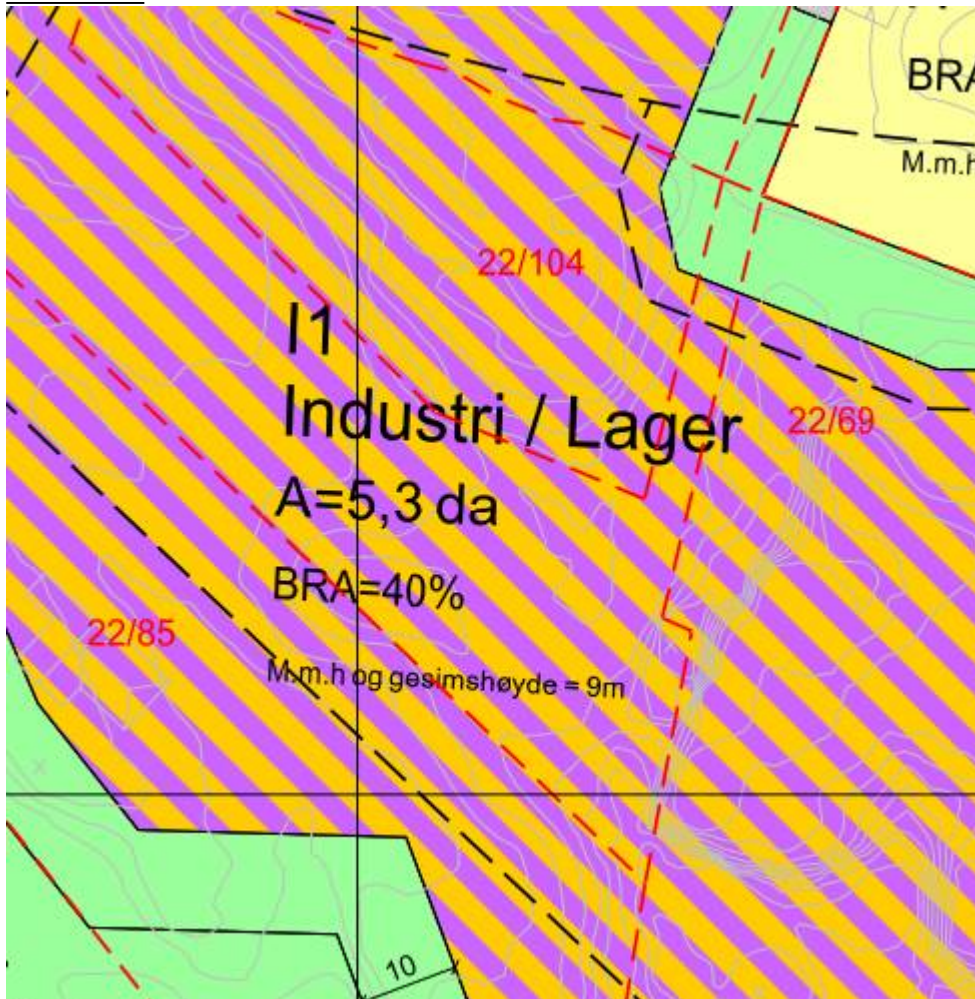

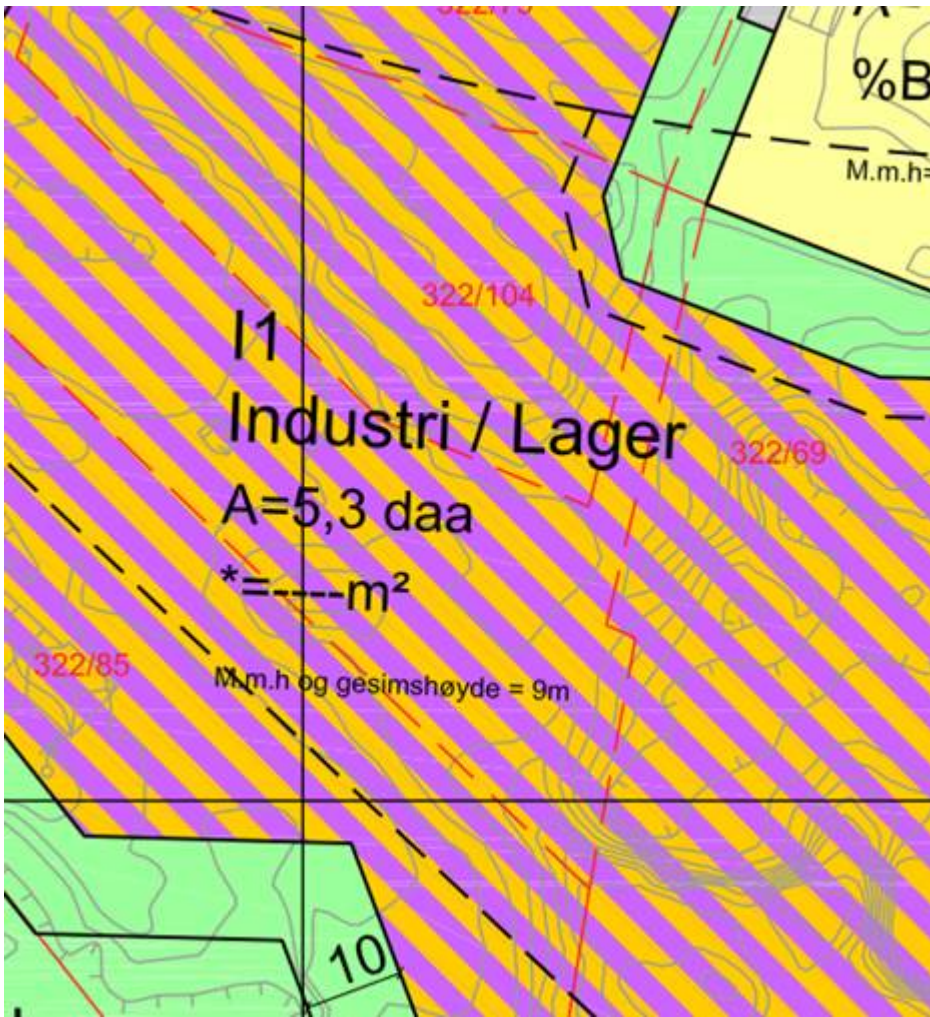

Eksisterande Mjåtveitmarka
Reguleringsendring

Noko kluss med BRA=40% og «*=---m²». Må ryddast opp.

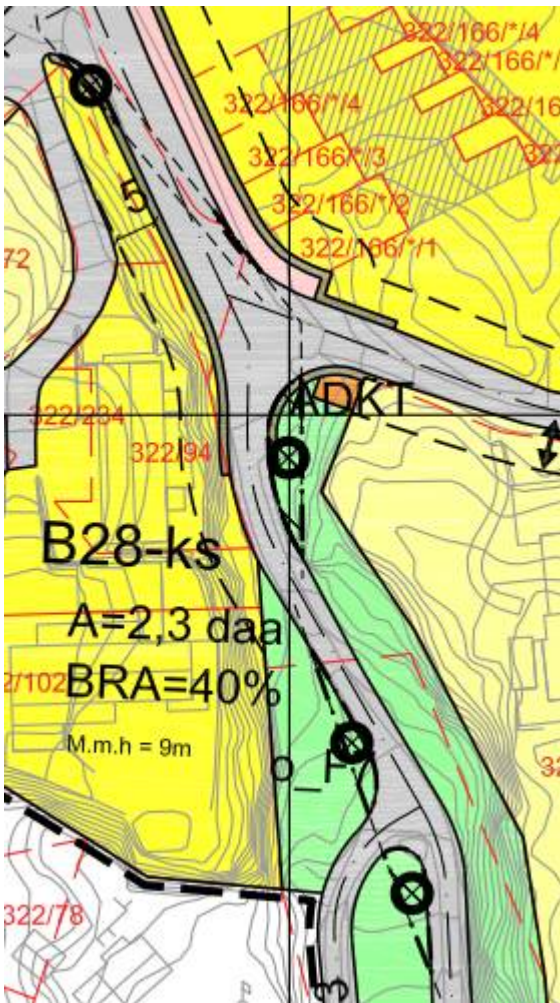

Usikker på kva desse 4 sirklane med X inni er. Det ligg ikkje i eksisterande plan. Og ein kan ta dette ut av plankartet.

Elles er det ikkje funne noko avvik mellom plankarta i denne gjennomgangen. Plankartet er etter desse rettingane klart for høyring.

Utviding av varseliste:

Om ikkje desse gbnr allereie ligg inne, inkluder dei i varslinga.

KOMMUNENR	GARDSNR	BRUKSNR	FESTENR	SEKSJONSNR
4631	322	190	0	0
4631	322	99	0	0
4631	322	3	0	0
4631	322	80	0	0
4631	322	16	0	0
4631	322	187	0	0
4631	322	229	0	0
4631	322	246	0	0
4631	322	70	0	0
4631	322	56	0	0
4631	322	27	0	0

Ole Martin Bolset | Rådgjevar planforvaltning

Telefon: 453 77 397

Innbyggjarservice: +47 56 37 50 00

www.alver.kommune.no



ALVER
KOMMUNE

Frå: Marianne Øvreås Aasebø <marianne@entilen-arkitekter.no>

Send: fredag 13. mai 2022 11:23

Til: Ole Martin Bolset <ole.martin.bolset@alver.kommune.no>

Emne: Mjåtveitmarka plankart

Hei,
Vedlagt ligger plankart.

Med vennlig hilsen
Marianne Ø. Aasebø

EN TIL EN
ARKIT
EKTER

ADRESSE

INTERNETT

Vaskerelven 8,
5014 Bergen

www.entilen-arkitekter.no

TELEFON

MOBIL

(+47) 55 30 48 80

(+47) 995 60 975