


0:\010242\10242362-01\010242362-01-03 ARBEIDSDOKR\A0E\10242362-01 RIVveg.DWG\lay\_E\_vegtryss\_avisperster.dwg - Layout: E001

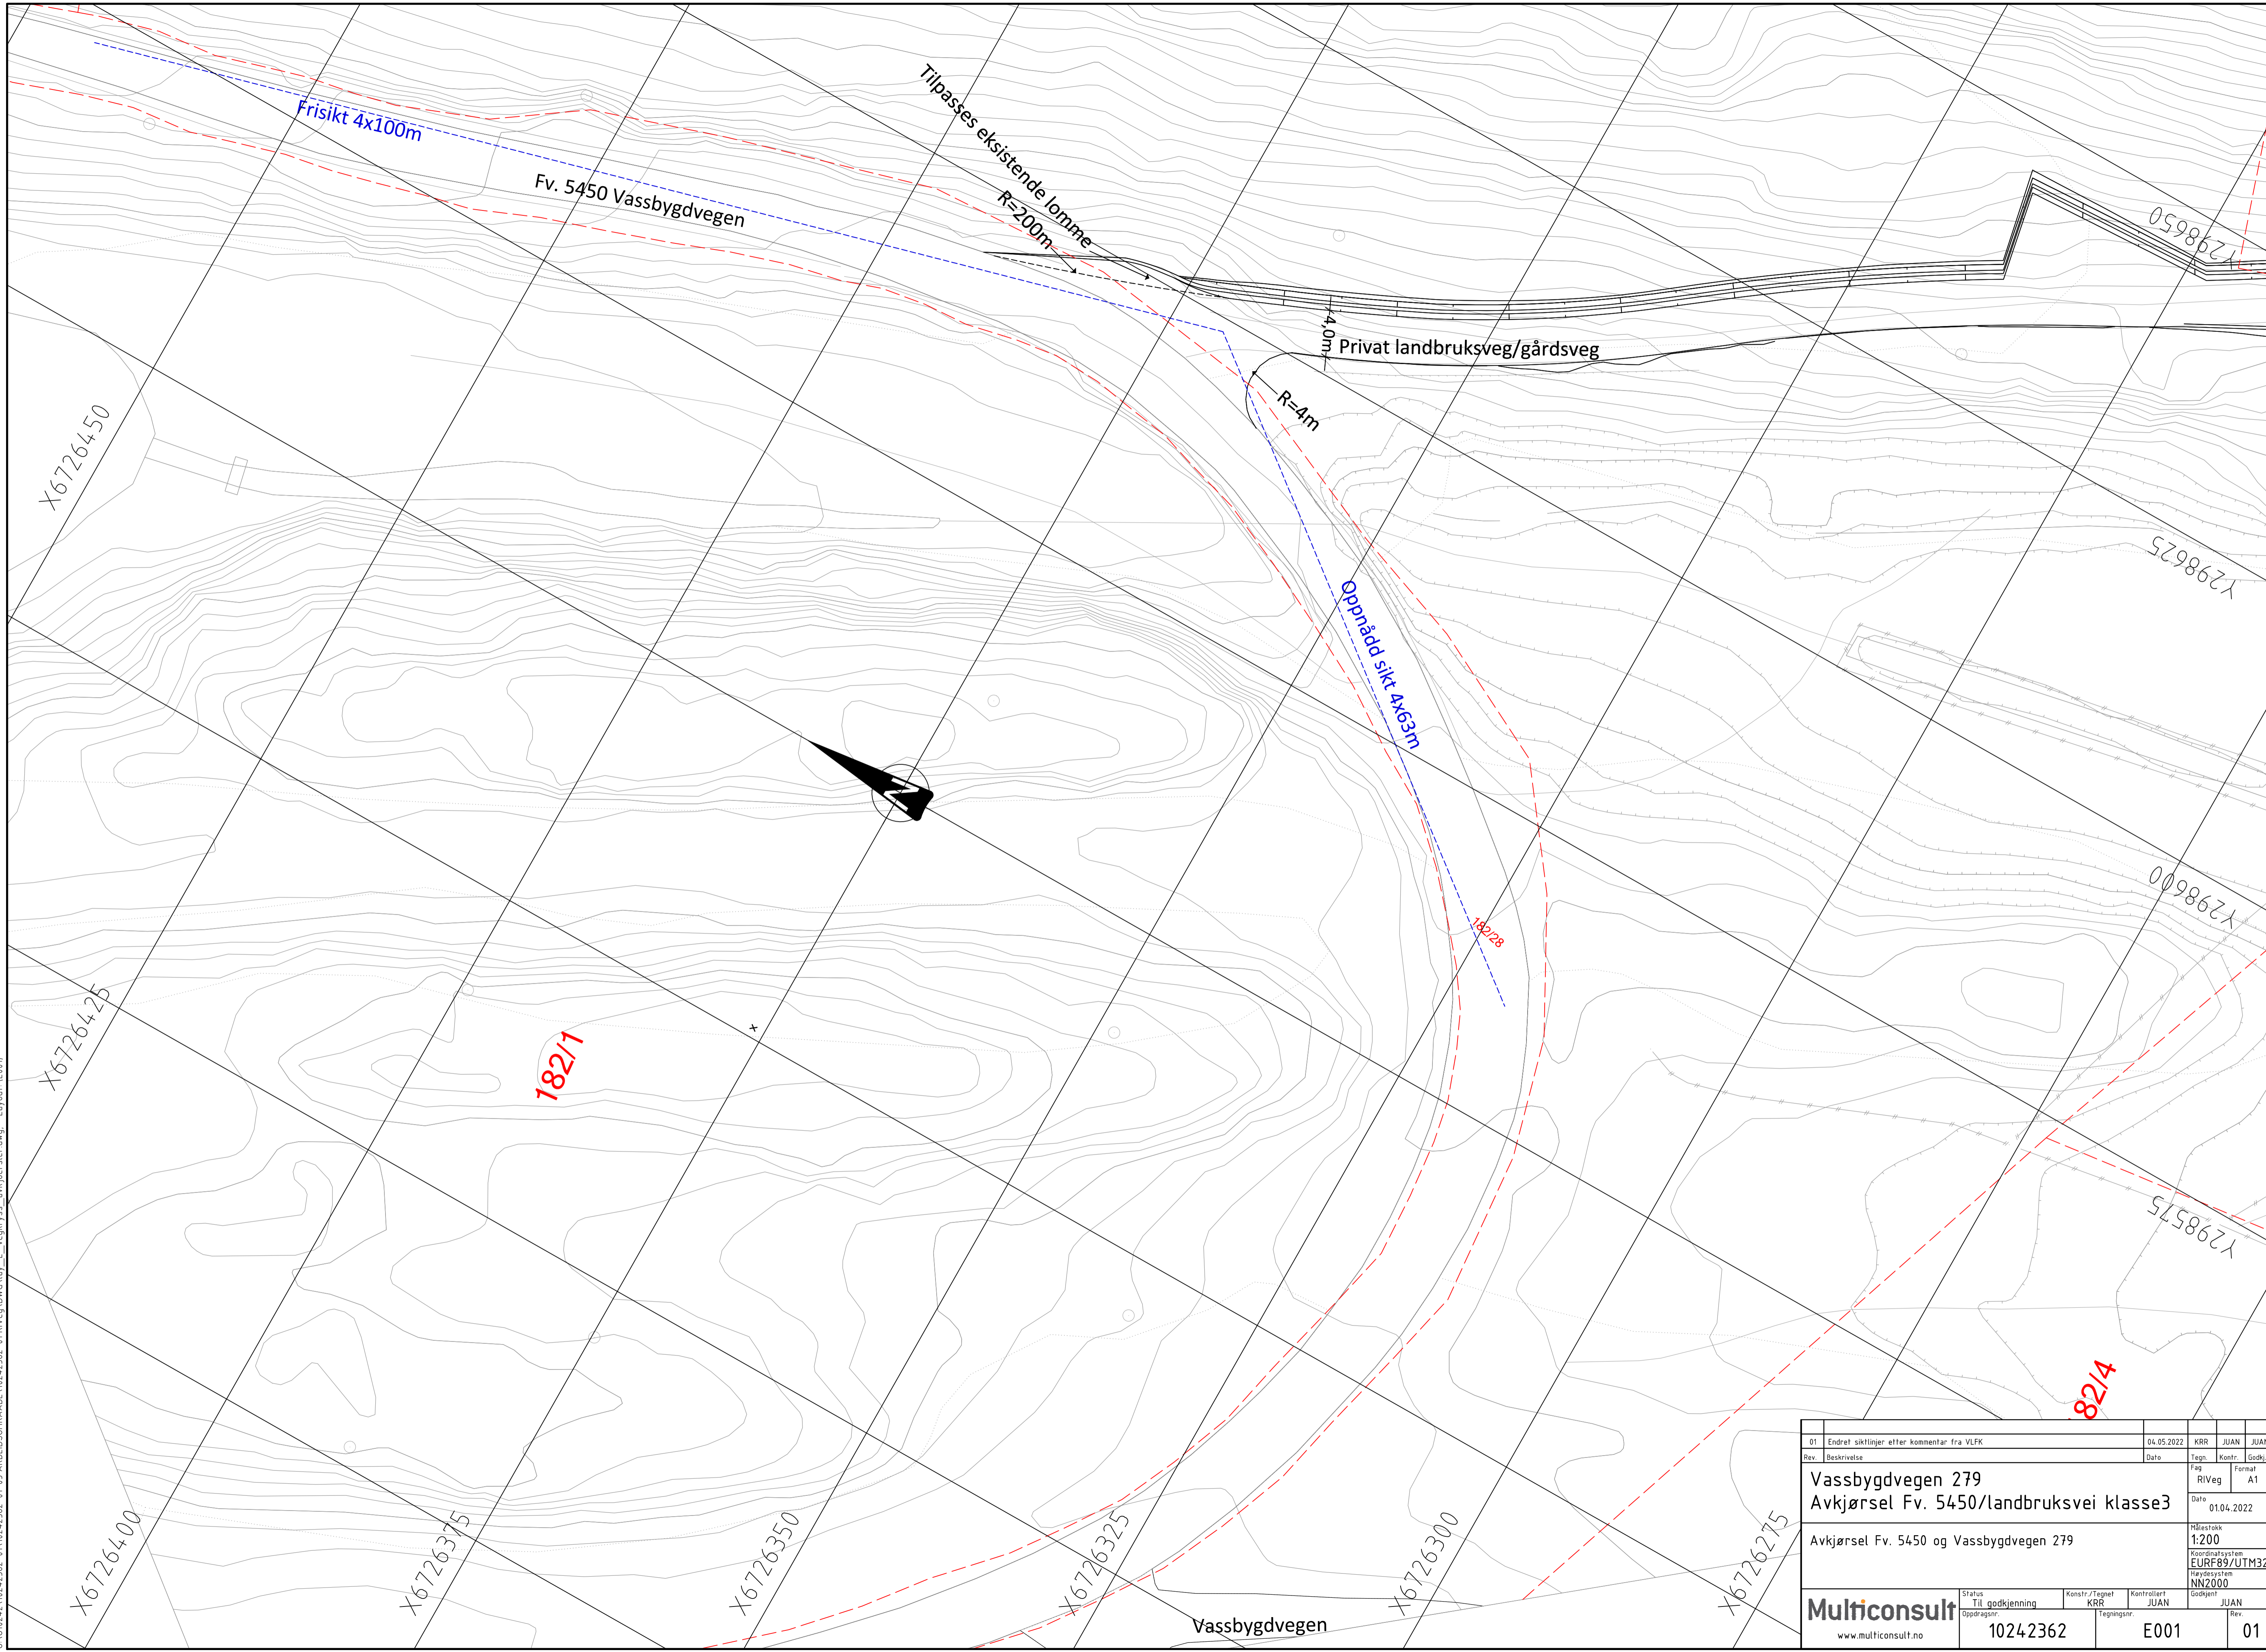

01	Endret siktlinjer etter kommentar fra VLFK	04.05.2022	KRR	JUAN	JUAN
Rev.	Beskrivelse	Date	Tegn. Kontr.	Sudr.	
	<b>Vassbygdvegen 279</b>		Fag RIVeg	Format A1	
	<b>Avkj�rsel Fv. 5450/landbruksvei klasse3</b>		Date 01.04.2022		
	Avkj�rsel Fv. 5450 og Vassbygdvegen 279		M�stestokk 1:200		
			Koordinatsystem EURF89/UTM32		
			H�ydesystem NN2000		
<b>Multiconsult</b>		Status Til godkjenning	Konstr./Tegnet KRR	Kontrollert JUAN	Godkjent JUAN
www.multiconsult.no		Oppdragsnr. 10242362	Tegningsnr.	E001	Rev. 01