Bolig B.

Bunnledningsplan
Vannintak

LINDAS VVS Nils Træland AS
Tlf. 56 36 35 86 - Faks 56 36 06 30
Org.nr. 915 836 445 MVA 22.04.22 NAR

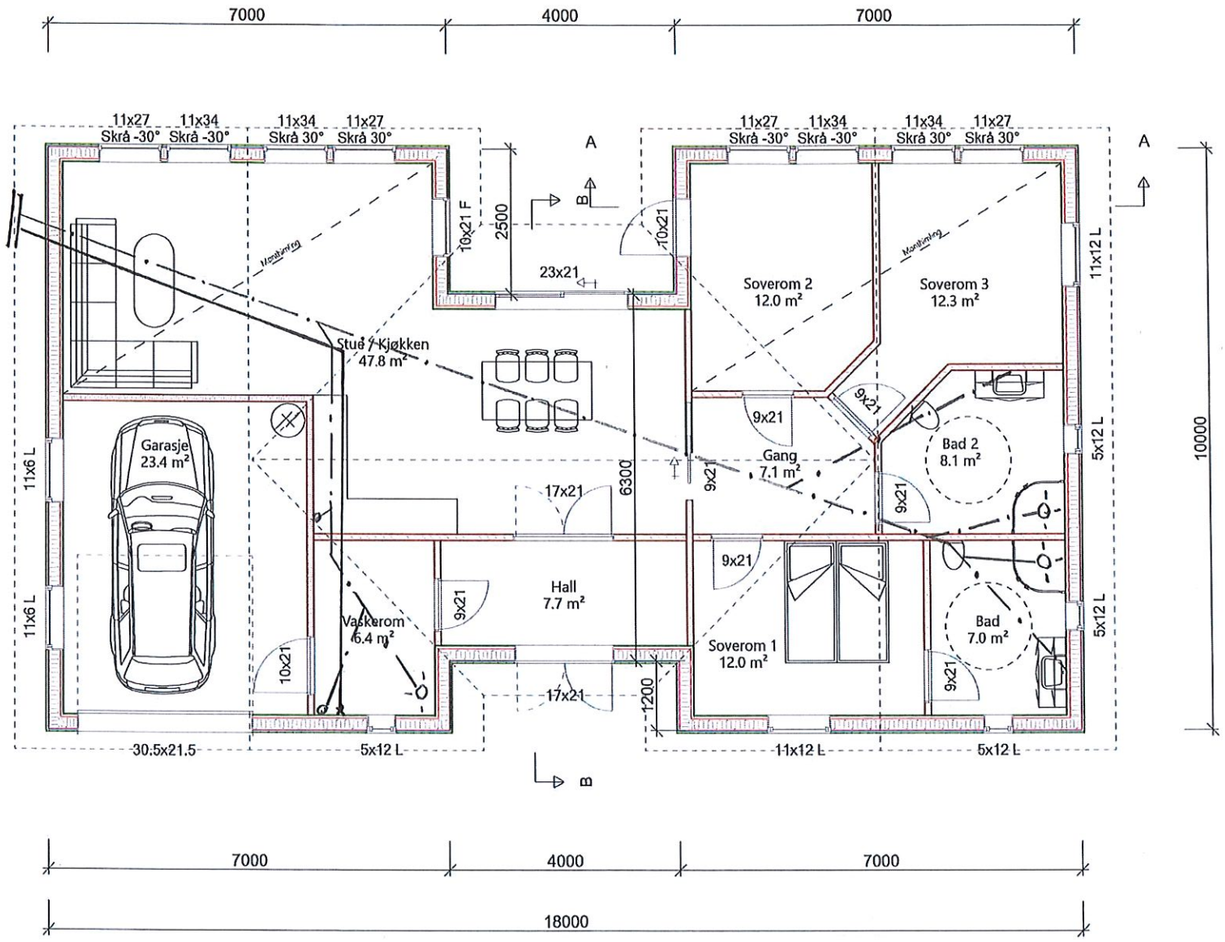

Arealberegninger i hht. NS 3940	Bruksareal BRA kvm		
	Pr etasje	Utvendig bod/garasje	Sum BRA
1. etasje	125.6	23.4	149.0
SUM :	125.6	23.4	149.0
BYA :	165.2	0.0	165.2

Enebolig Isdalstø

DATA DESIGN SYSTEM

blå bolig GRIPSGÅRD BYGG

Tiltakshaver: Stian Gripsgård
Byggeplass: Isdalstøbakken 65
Kommune: Alver
Gnr: 137 Bnr: 155 Mål: 1 : 100 / A3
Plan

Dato: 19.11.2021
Tegn: RF
Prosjekt nr.:
Tegn.nr: 502
Enebolig Gripsgård

© Tegningen er beskyttet i.h.t. lov om opphavsrett.