

Fra: Brolev, Marie <marie.brolev@sweco.no>
Sendt: fredag 20. mai 2022 12:21
Til: Postmottak Alver
Emne: Forespørsel om dispensasjonssøknad/reguleringsendring for mindre endring av reguleringsplan RV 565 Tolleshaug-Solveit, ved Marås
Vedlegg: Vedtak for reguleringsendring for påkopping 2017 (1).pdf

Hei

Jeg kontakter dere på vegne av VLFK med en forespørsel om oppstart av dispensasjonssøk/en reguleringsendring i forbindelse med en mindre endring av detalreguleringsplan RV 565 Tolleshaug-Solveit, ved Marås. Det har i 2017 foretatt en dispensasjon i samme område. Dette er vedlagt.

Endringene går på:

- Forlenge veien 20-40 meter mot sør
- Flytte plangrensen mot sør, da veien forlenges, som vist på figuren nedenfor
- Forlengelse av veien vil føre til mindre endringer av terrengtiltak i forbindelse med opparbeiding av vei

Det blir ingen endring i kabler eller VA. Det har vært dialog med naboer og grunneiere.


Hvem er det mulig å ta kontakt med i forbindelse med dette?

Så kan jeg samtidig spørre om mulighet for møte i uke 21, d. 31.05 eller 1. juni på teams, hvor vi kan snakke flere detaljer?

På forhånd takk!

Mvh.

Marie Brolev

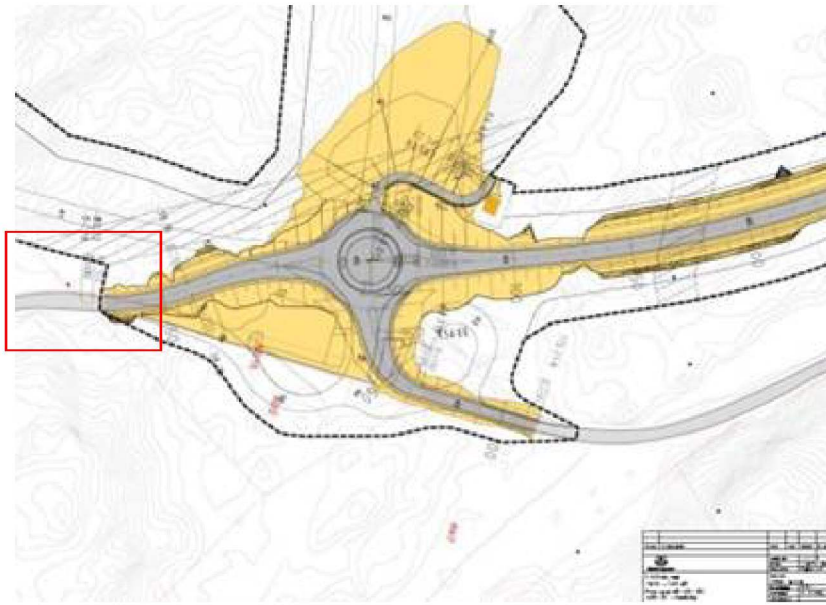

Med vennlig hilsen
Marie Silkeborg Brolev
Arealplanlegger/Cand. Scient.

Sweco Norge AS | Stavanger
Mobil +47 40845075

