
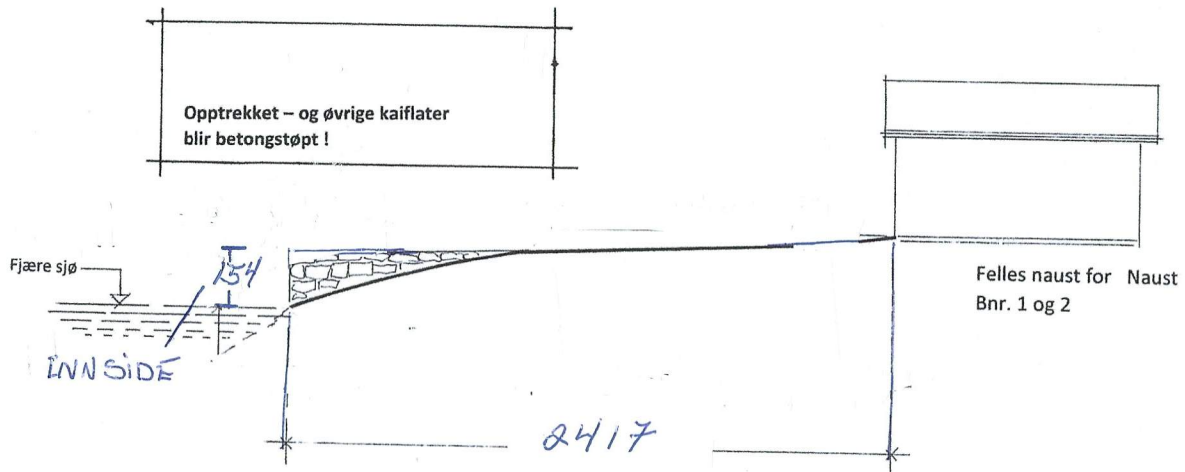


ENDLIGE MÅL 20.05.22

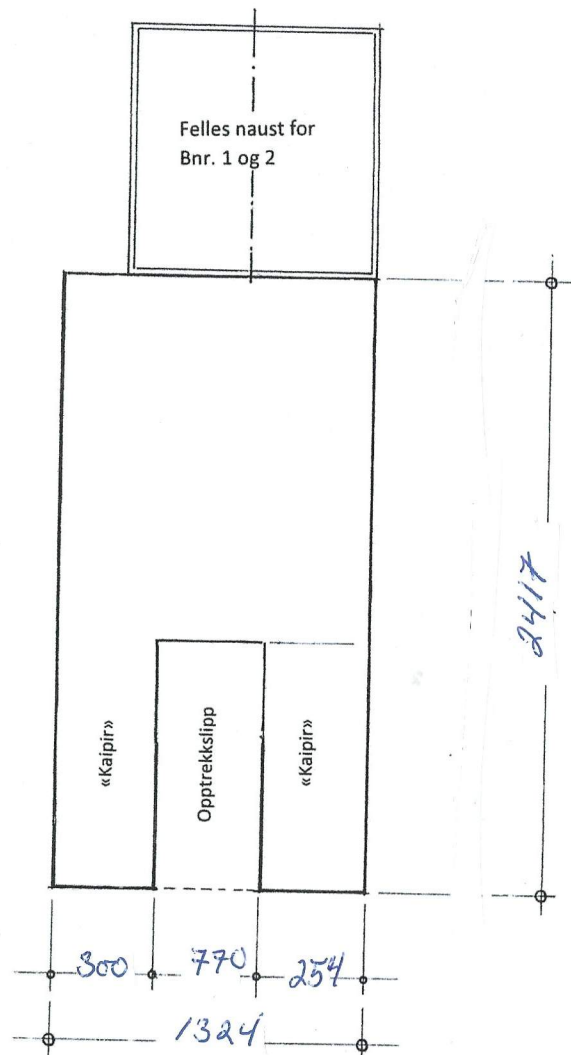

Prosj. båtøpptrekk / Slipp i Hoplandsvågen, Seim
gnr. 172 , bnr. 1 og bnr. 2

Seim , 24. 07. 2020 , Johannes Hopland