


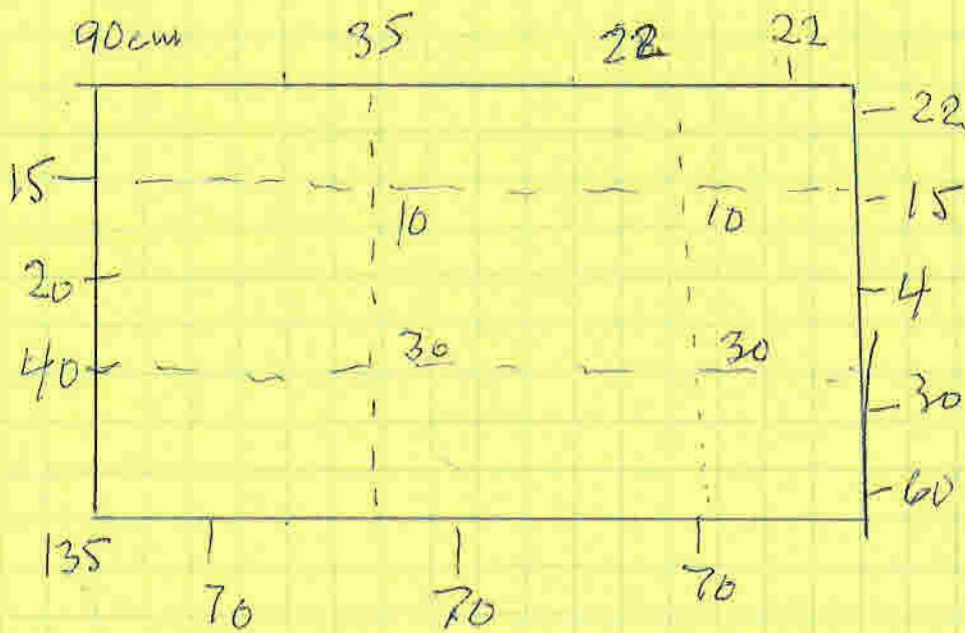
TILBYGG HYTTE
~~BILBYGG~~

05/7253
 D3-26 JHB
 05/1108-1
 A. Florvaag Bruk

 FLORVAAG-hus TILBYGG A.S FLORVAAG BRUK - 5001 BERGEN POSTB. 171 - VALCKEND.GT. ← - TELEF. 32 16 20	TEGN. NR	1
	DATE	22.05.86
BYGGERNE ROY WILLIAM OTTEMO	MAK	1:100
	BRG.FL.	11.5m
PLANER OG SNITT	NT. LERAR	TILB. 16.5m
	SKAL	
Den som bygger etter denne tegning forplikter seg til å kjøpe byggvarene hos A.s Florvaag Bruk, Bergen. Tegningene må ikke kopieres eller brukes uten tillatelse.		HETTET

FRITTSTÅENDE FAGESTUE | BOD | HOBBYROM
 GJENNOMSNITTLIG HØYDE OVER TERRENG

BILAG 1.




Gjennomsnitt $\approx 860 : 20 \approx 40$ cm.
cm STR

Gjennomsnitt høyde 0,4 m

RWO


353/26

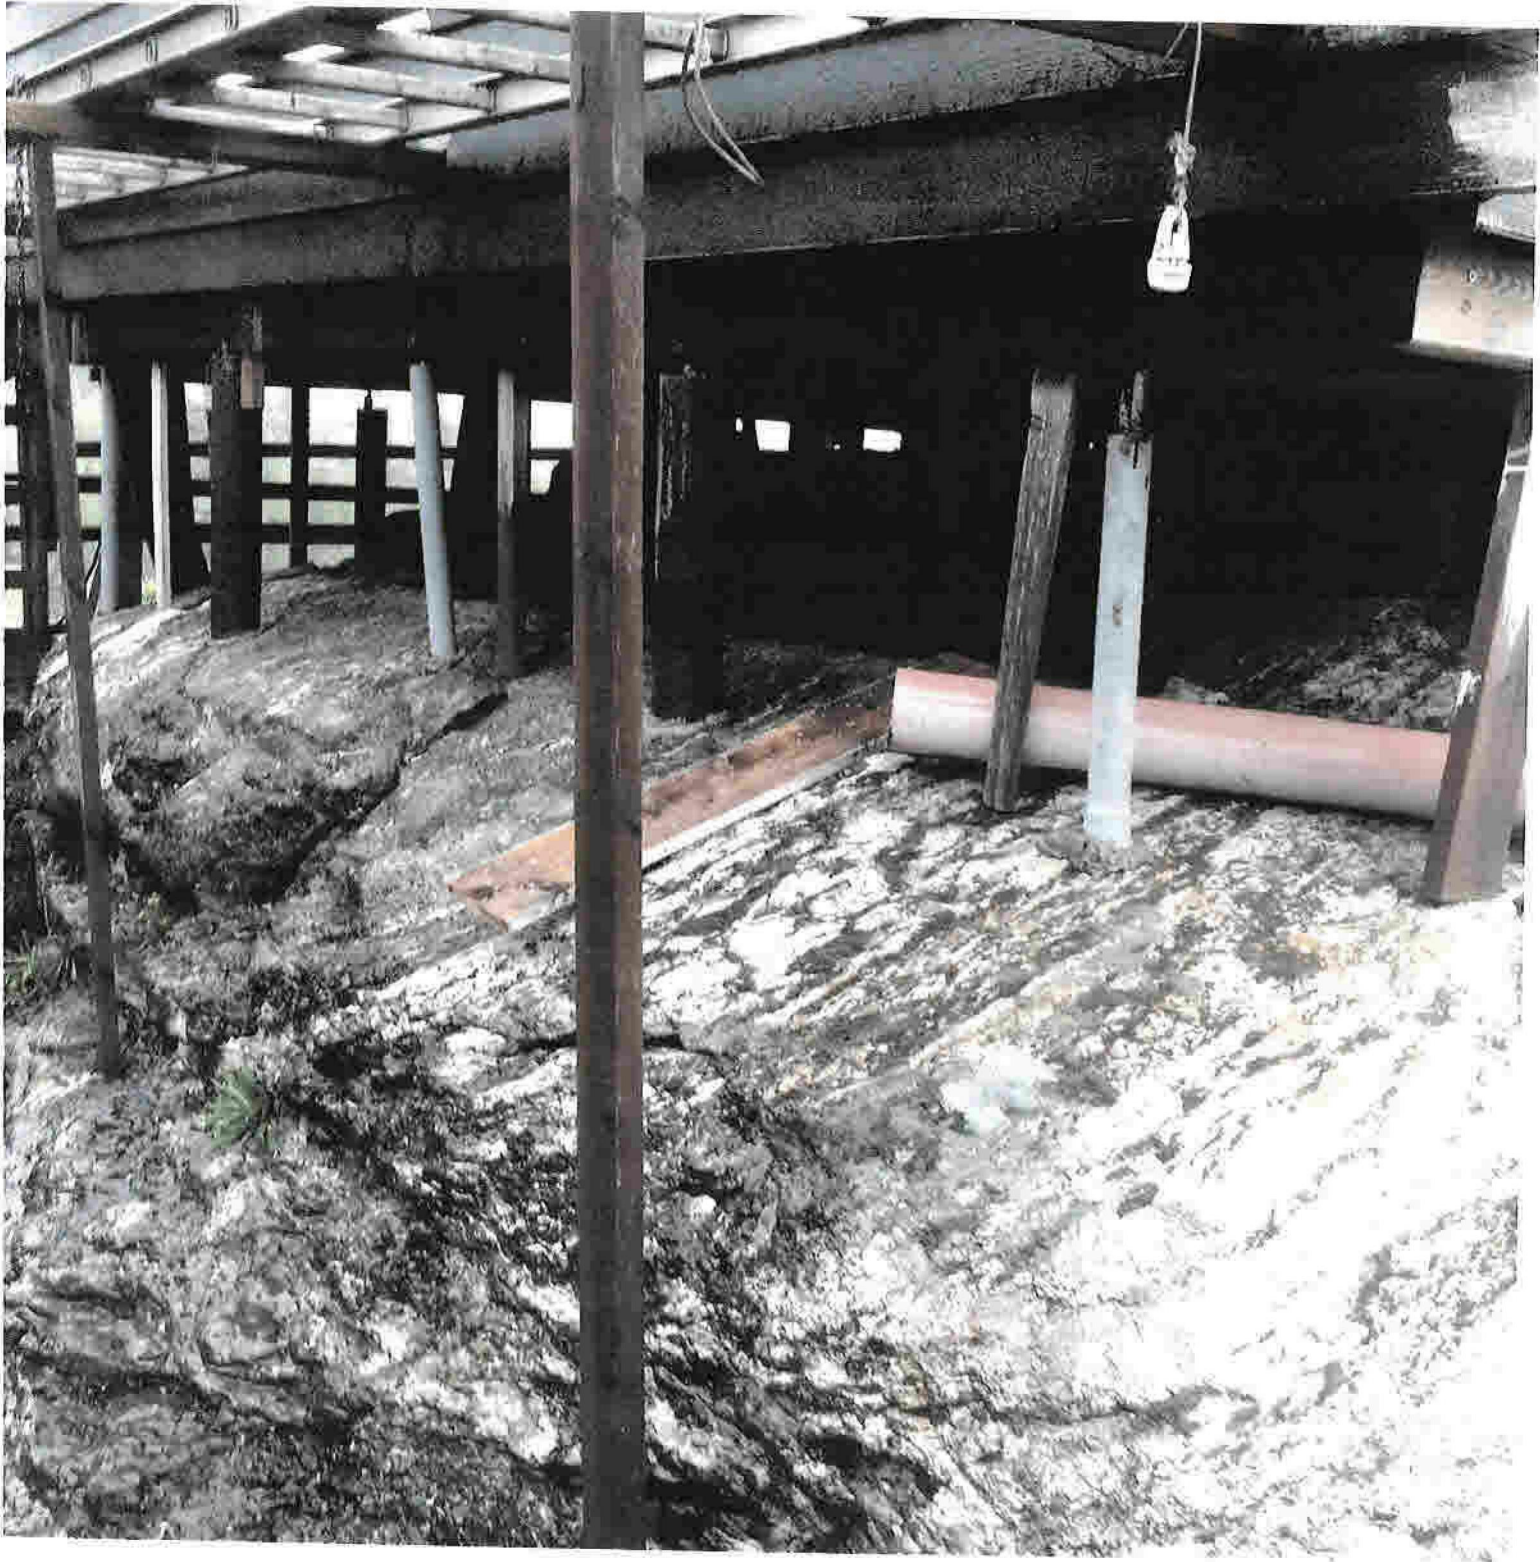

BILAG 1a



353/26 Hagestue / Bod

Bilag 1.

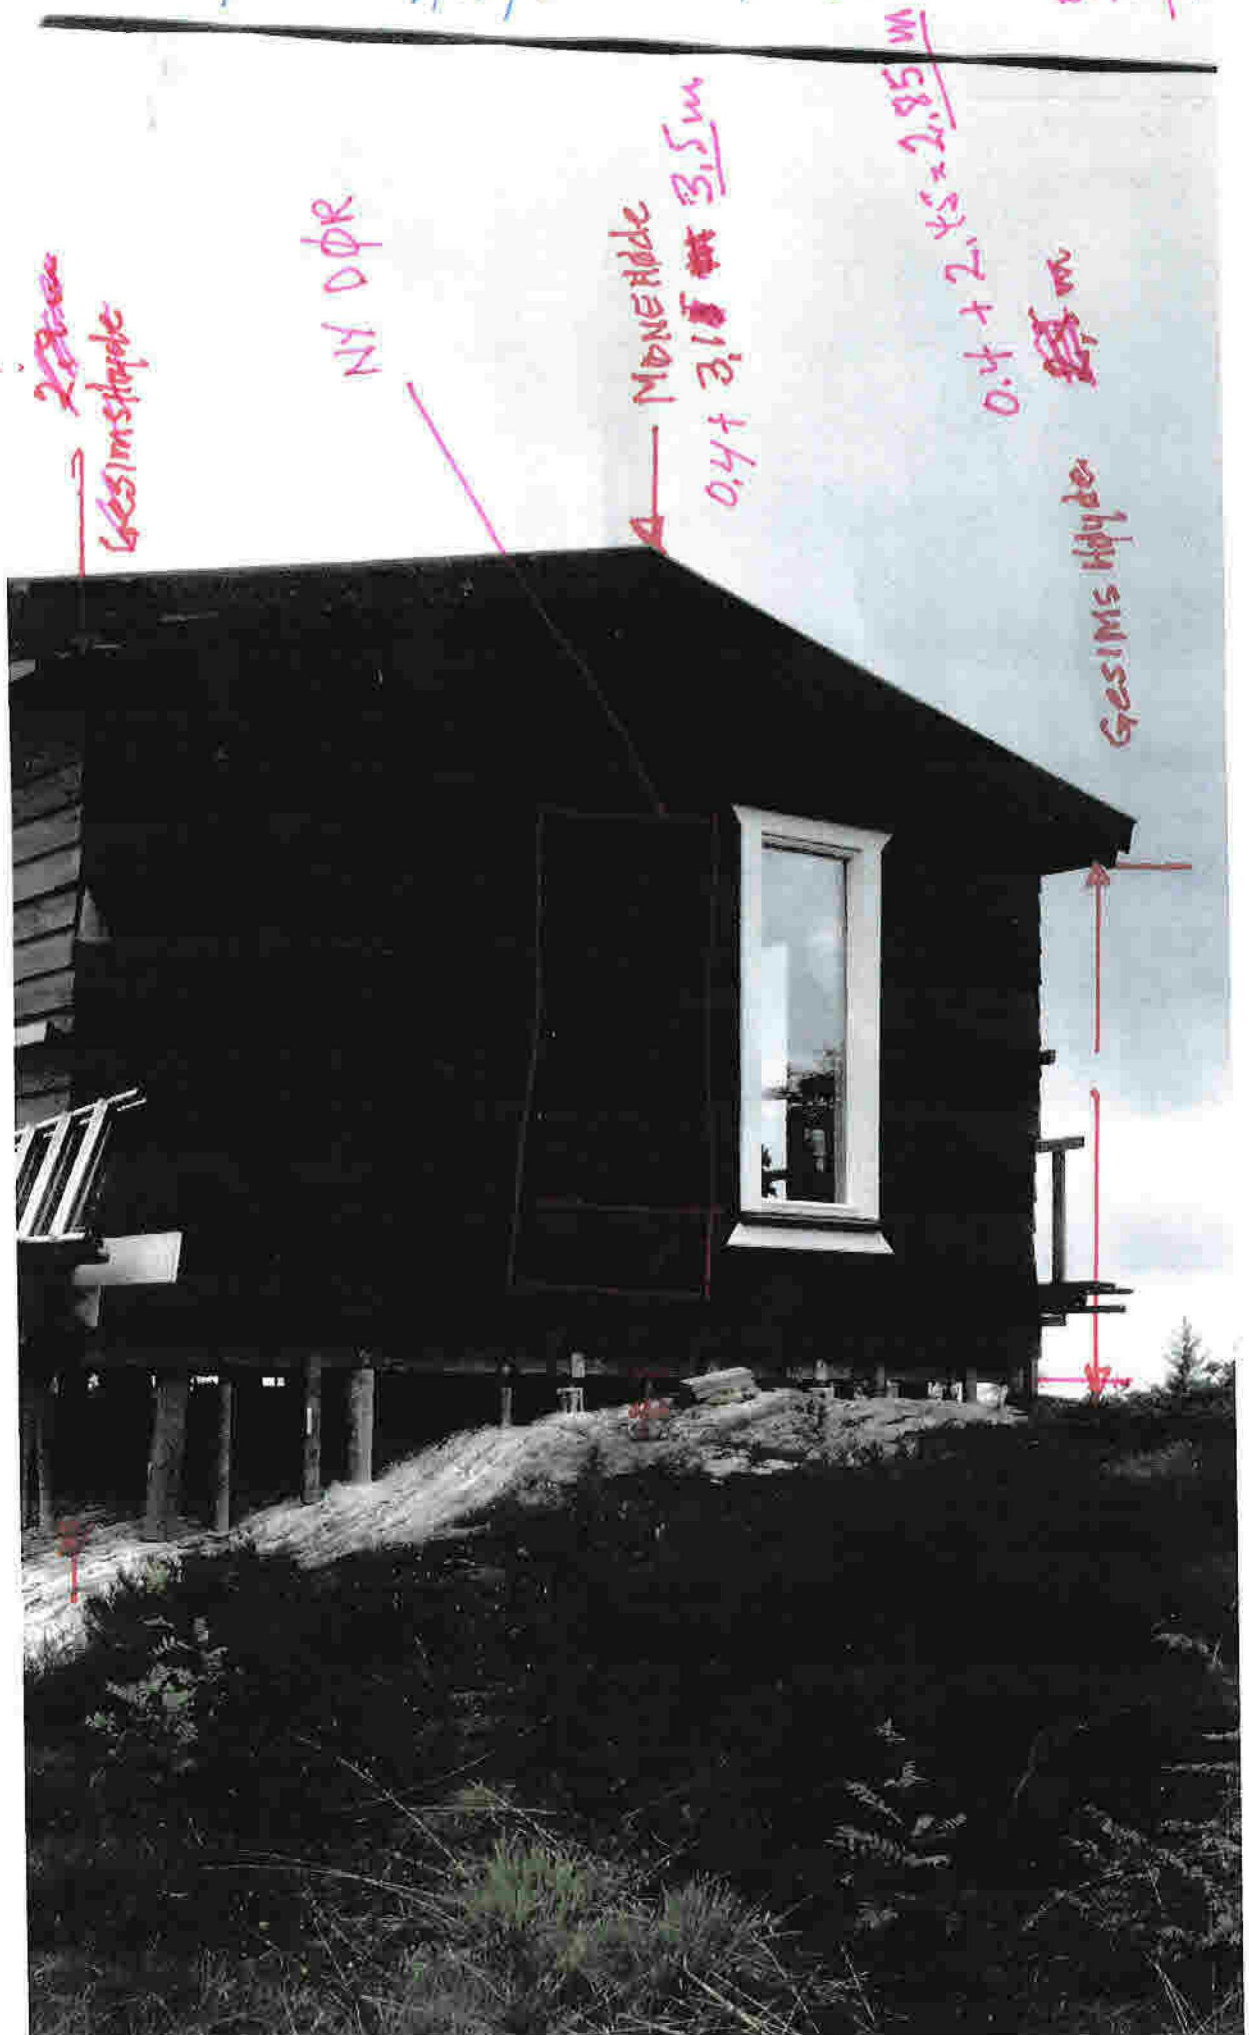



BRA inkl anslag 21,4 m²
 B
 BYA utv. 22,4 m²

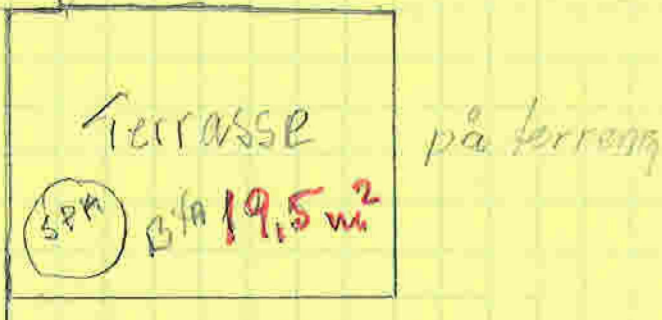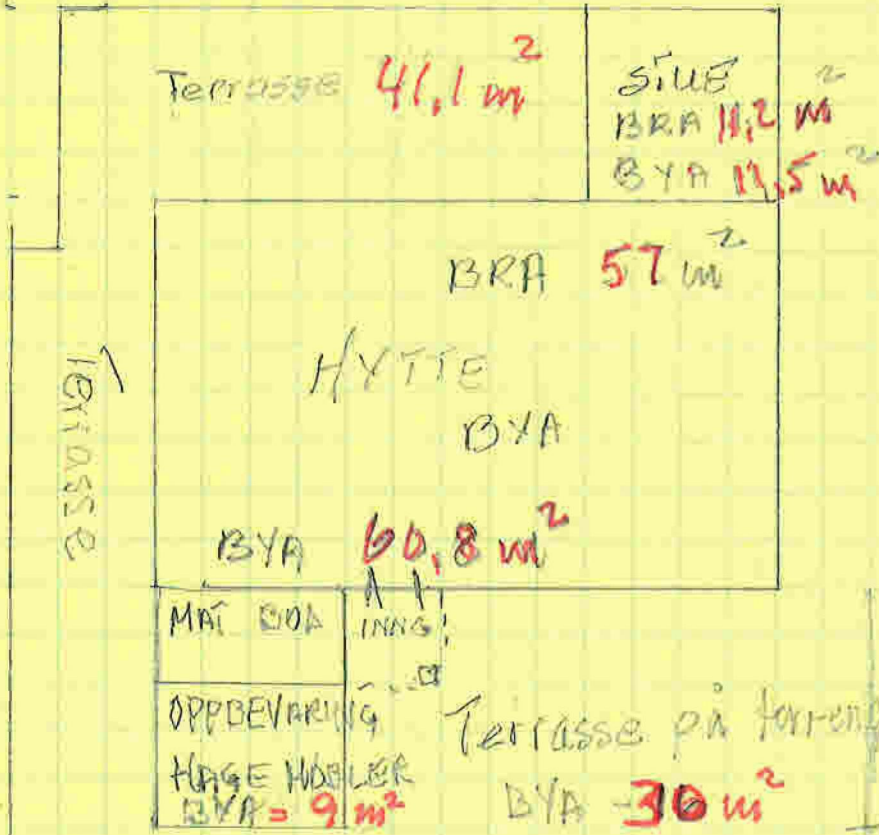

BYA 37 m²