
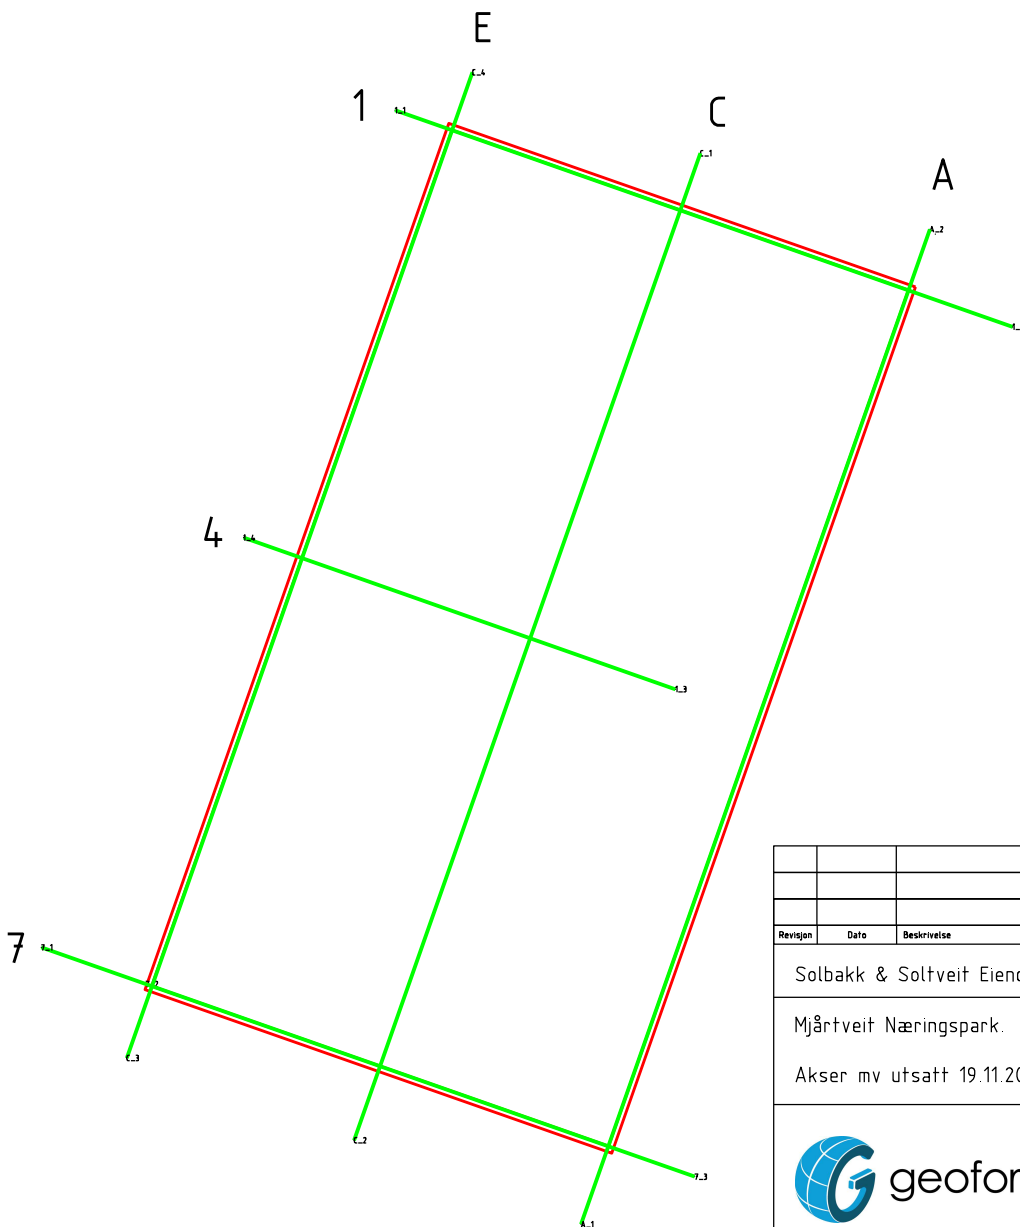



Utsatte høydefastmerker:

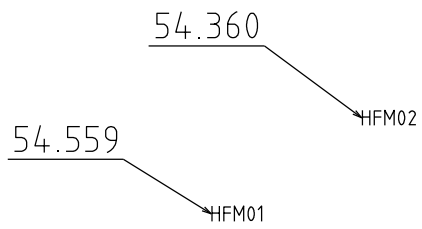

Revisjon	Dato	Beskrivelse	Utarbeidet	Godkjent
Solbakk & Soltveit Eiendom AS			Dato 22.11.2021	
Mjørtveit Næringspark. Lagerbygg			Utarbeidet av S	
Akser mv utsatt 19.11.2021			Godkjent av GOB	
 Nedre Åstveit 12 5106 Øvre Ervik Tlf. 982 20 450 post@geoform.no www.geoform.no			Målestokk :250, A4	
			Jobbnummer 21039	
			Tegningsnummer 02	
			Revisjon	