


(<https://nibio.no>)

Tegnforklaring

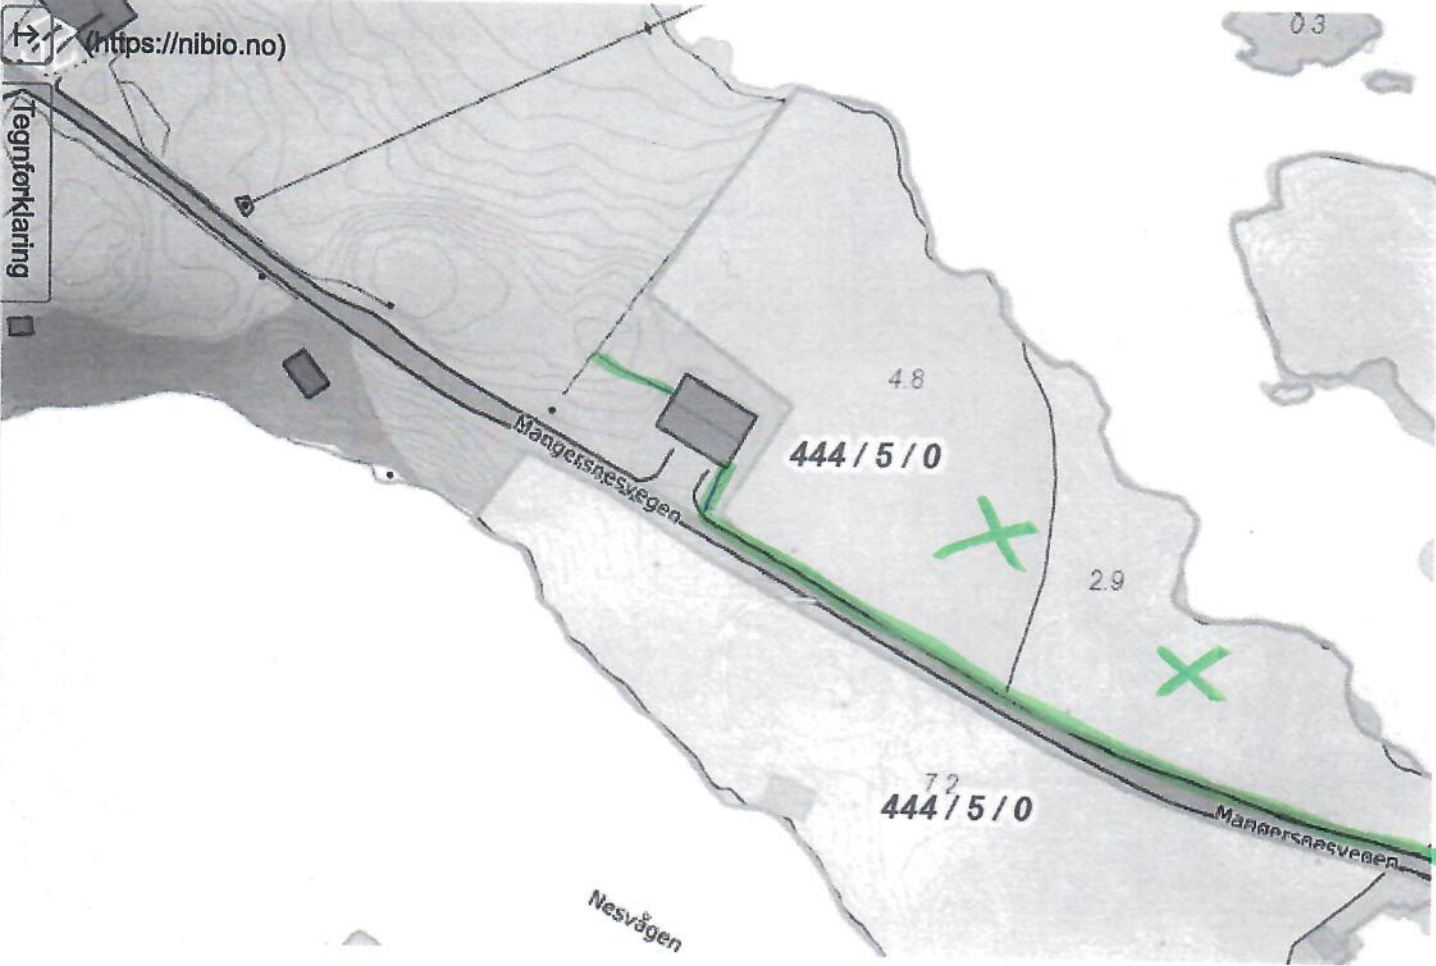

50 m

