


D-1

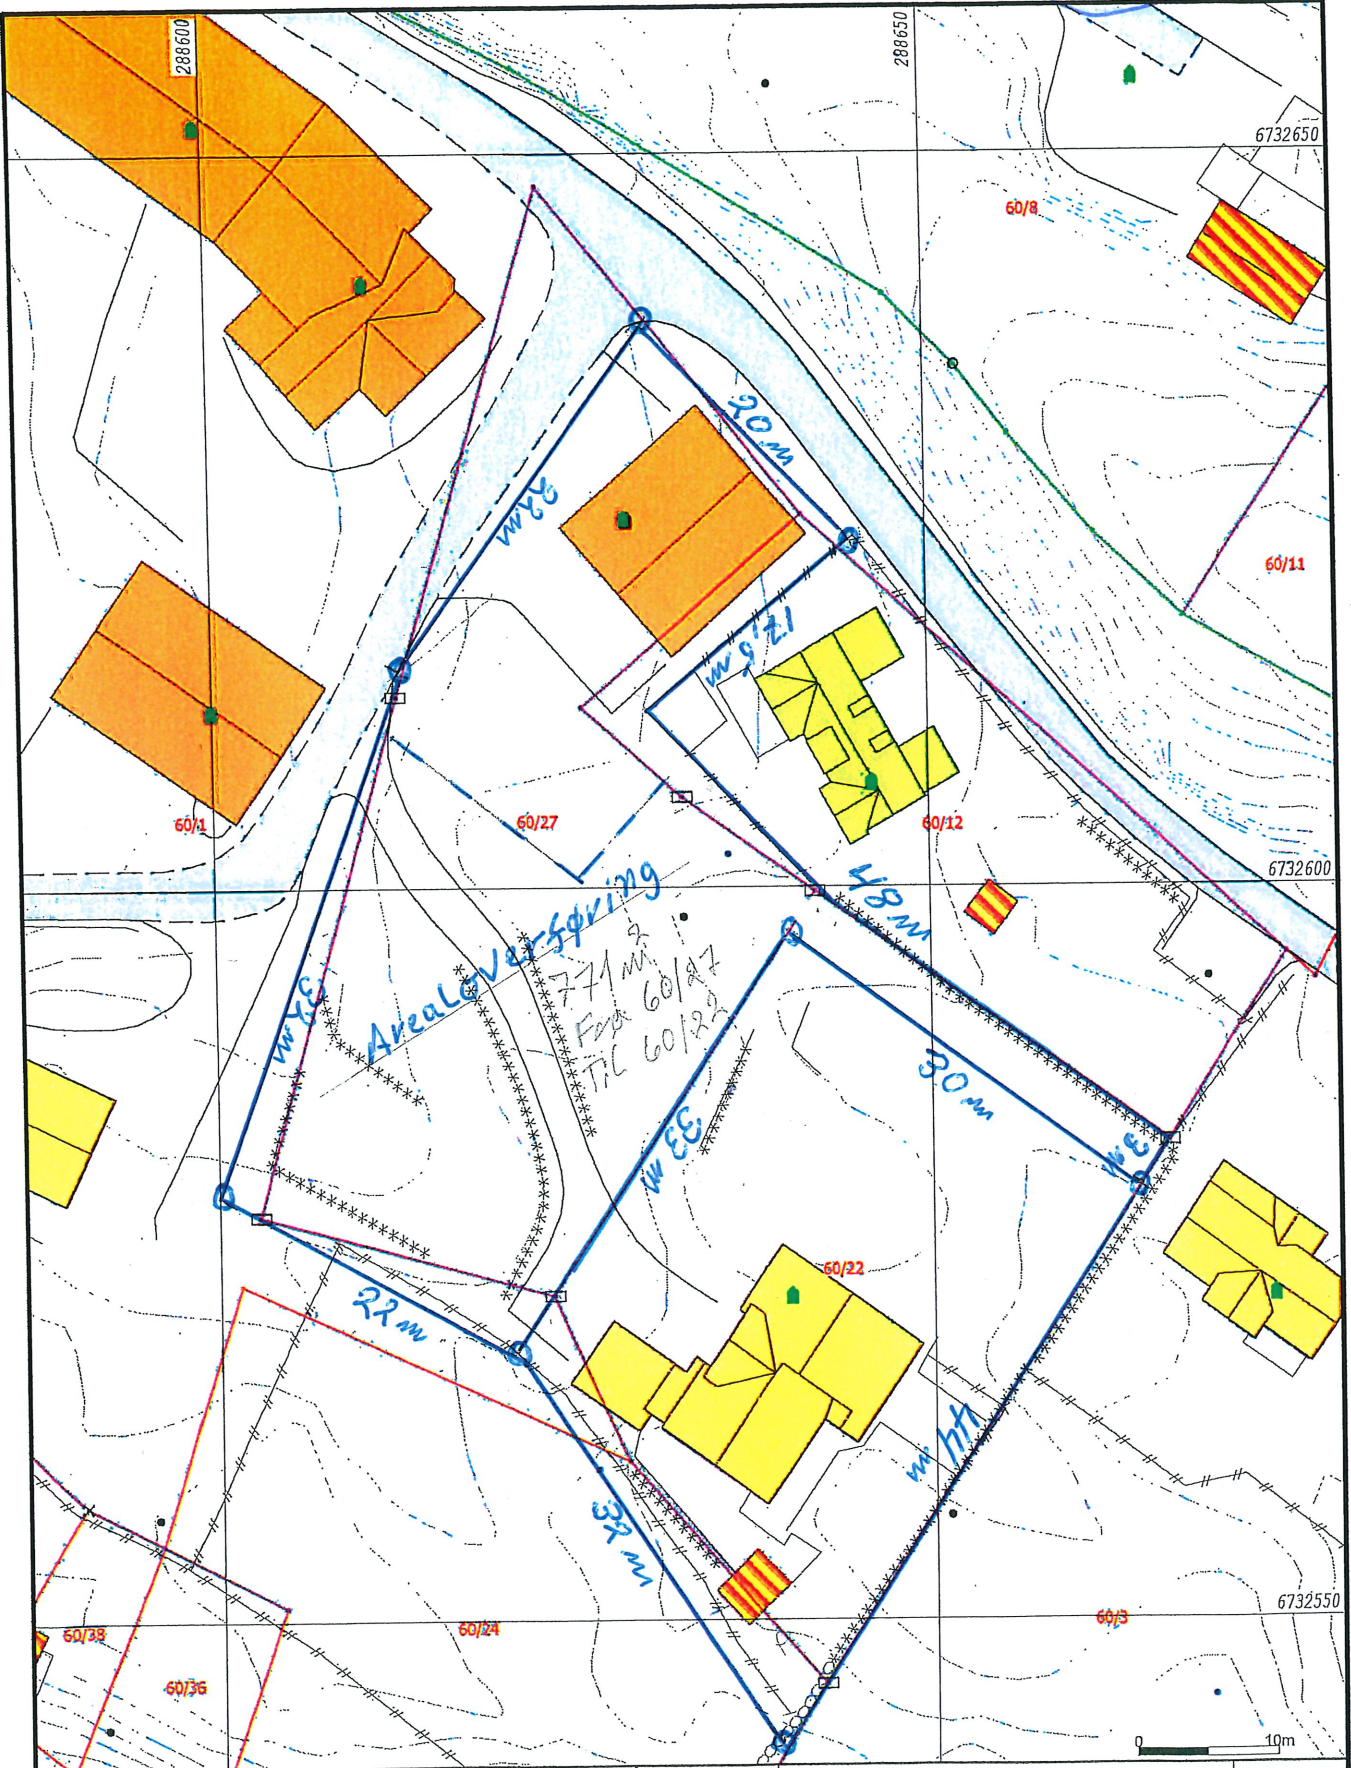

- Målte Grenser
  - - - Registrerte Grenser
  - Udefinert grenser
  - Terrengmåte grense
  - Konstruert grensepunkt
  - Bolig
  - Bustad m/leilighet
  - Våningshus
  - Større bustader
  - Hytte/feriehus
  - Garasje/uthus
  - Industri/lager
  - Andre bygg
- Beliggenhet og høyder må oppfattes som orienterende.  
 Koordinatsystem: UTM(EUREF89) - SONE 32 (EPSG:32632)  
 Høydesystem: (EPSG:)



Lindås kommune  
 Geodataavdeling



Dato: 2022.04.25  
 Sign: lilli

Målestokk  
 1:500

04.05.2022. Selge Langnes