


6718250

Oversiktskart for 307 / 15

Målestokk 1:1 000
EUREF89 UTM Sone 32

6718200

Indre-Bråkstad

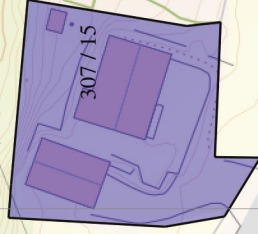

6718150

Vestbygdvegen

N

6718100

40m

287600

287650


287700

287750

287800

Teig 1 (Hovudteig) 307 / 15

Målestokk 1:250
EUREF89 UTM Sone 32

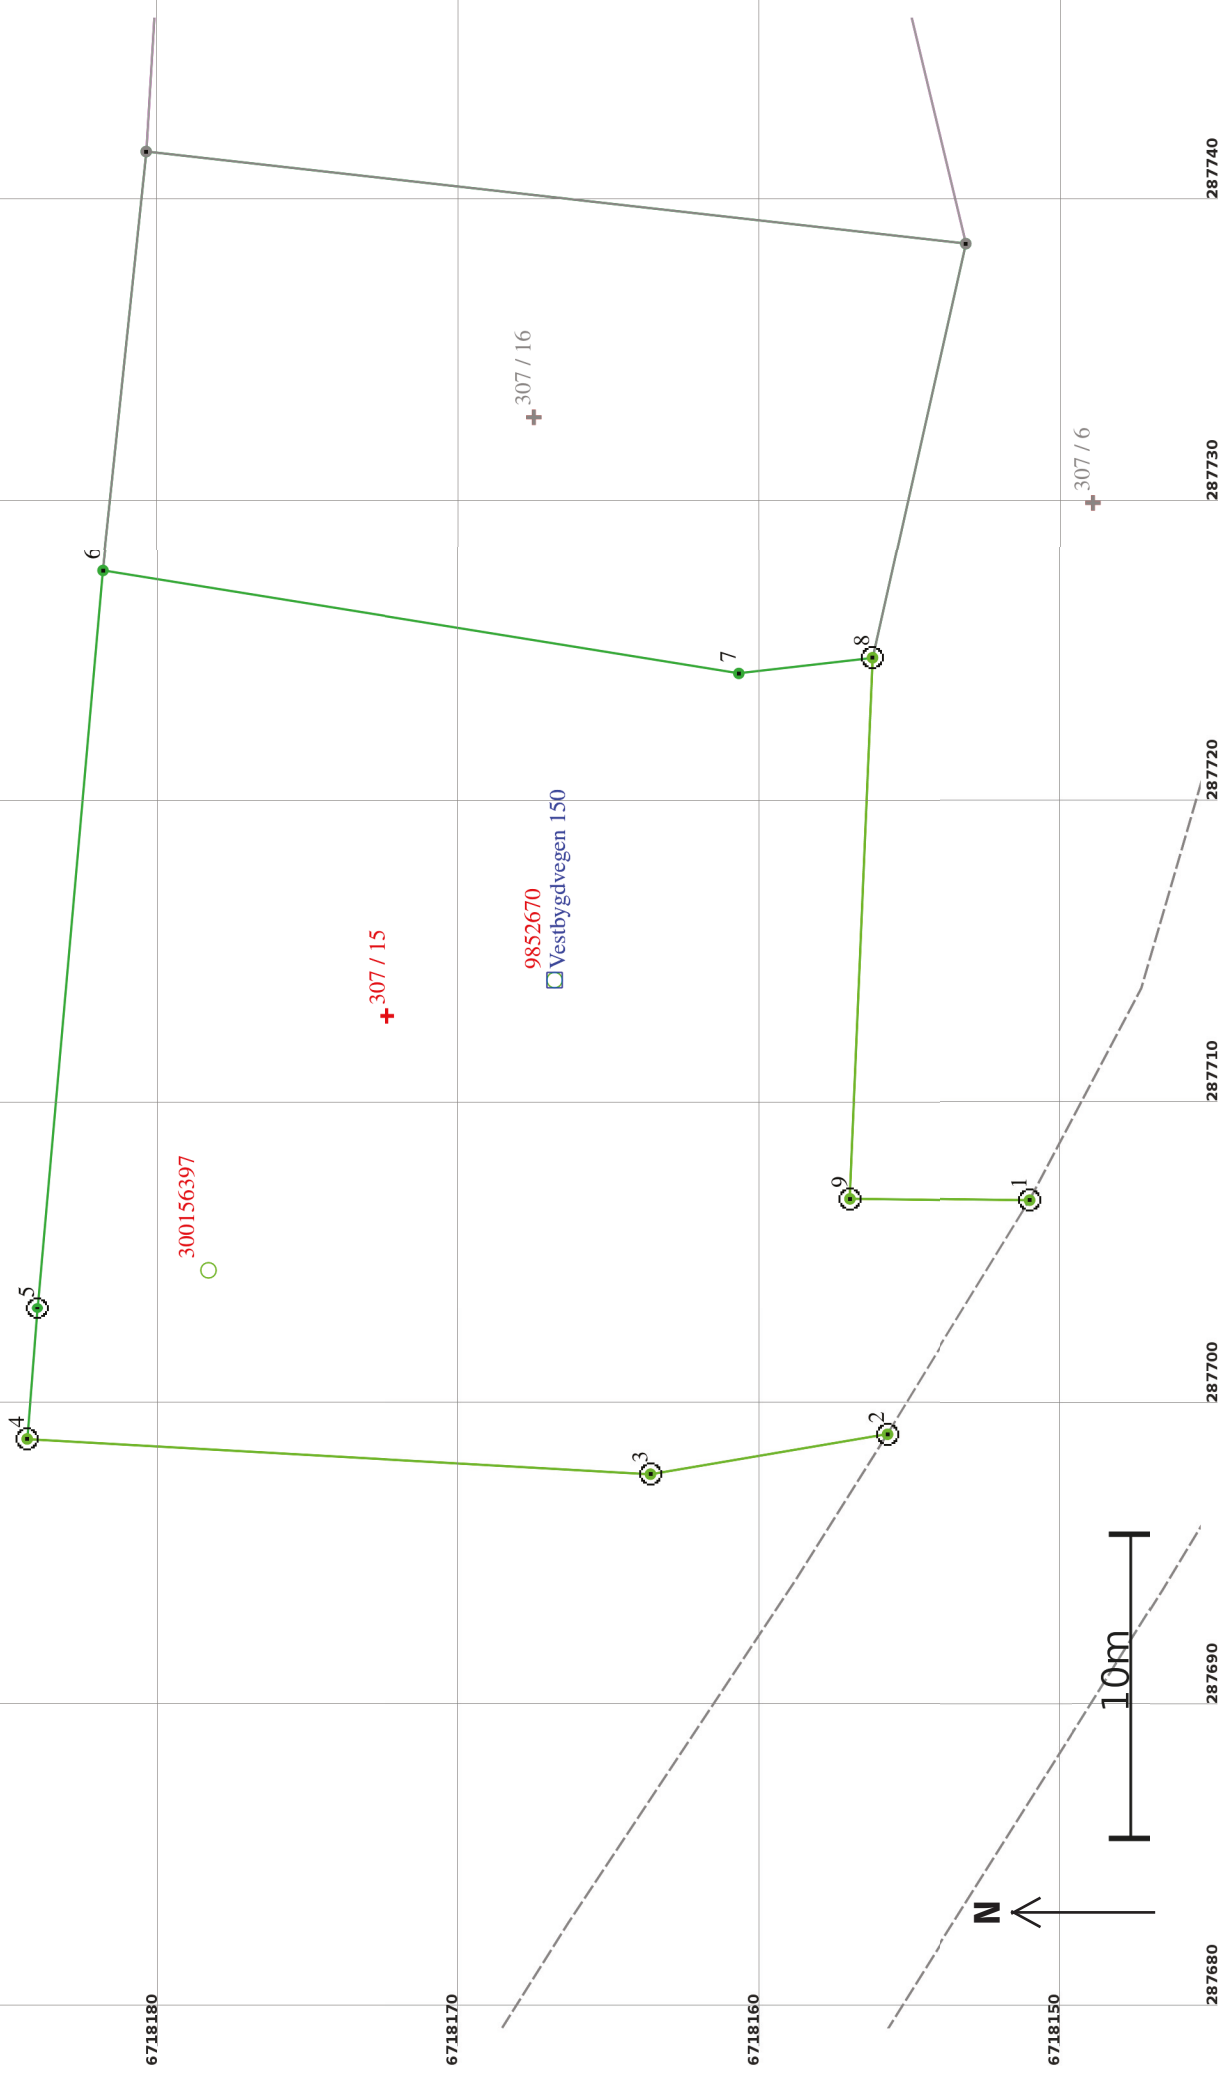

Areal og koordinatar

Areal: 754,7

Arealmerknad: Hjelpelinje vegkant

Representasjonspunkt: EUREF89 UTM Sone 32

Nord: 6718173

Aust: 287713

Grensepunkt / Grenselinje**Ytre avgrensing**

Løpenr	Nord	Aust	Grensemerke nedsett i / Grensepunkttype /		Målemetode	Nøyaktighet (SD i cm)	Radius
			Lengde (m)	Linjeinformasjon			
1	671815,22	287706,69	Jord	Offentleg godkjent grensemerke	96 GNSS: Fasemåling (Real time kinematic)	10	
2	6718155,96	287698,91	9,11	Hjelpelinje vegkant	96 GNSS: Fasemåling (Real time kinematic)	500	
3	6718163,82	287697,59	7,97	Jord	96 GNSS: Fasemåling (Real time kinematic)	10	
4	6718184,51	287698,75	20,72	Jord	96 GNSS: Fasemåling (Real time kinematic)	10	
5	6718184,17	287703,12	4,38	Fjell	96 GNSS: Fasemåling (Real time kinematic)	10	
6	6718182,00	287727,57	24,55	Fjell	10 Terrengmålt	13	
7	6718160,89	287724,16	21,38	Ukjent	10 Terrengmålt	13	
8	6718156,46	287724,68	4,46	Jord	96 GNSS: Fasemåling (Real time kinematic)	10	
9	6718157,21	287706,76	17,93	Jord	96 GNSS: Fasemåling (Real time kinematic)	10	
			5,99	Jord	96 GNSS: Fasemåling (Real time kinematic)	10	