

**For matrikkeleining:**

Kommune: 4631 - ALVER
Gardsnummer: 307
Bruksnummer: 15

Utskriftsdato/klokkeslett: 30.05.2022 kl. 14:09

Produsert av: Morten Mangerøy Helland

Attestert av: Alver kommune

Orientering om matrikkelbrev

Matrikkelbrevet er heimla i «Lov om eigedomsregistrering» (matrikkellova) av 17. juni 2005. Etter definisjonen i matrikkellova § 3 d) er matrikkelbrevet ei attestert utskrift av matrikkelen som viser alle registrerte opplysningar om ei matrikkeleining ved oppgjeven dato.

Om heilskap og nøyaktigheit i matrikkelbrevet

Matrikkelen vart etablert ved konvertering av data frå tidlegare register. Det kan variere kor gode slike data er med omsyn til heilskap og nøyaktigheit. I enkelte tilfelle kan grensepunkt og grenselinjer mangle heilt eller delvis, eller vere feil registrerte. Det kan også vere feil og manglar ved registrert bygnings- og adresseinformasjon. Heilskap og kartfestingsnøyaktigheit er oftast betre innanfor enn utanfor tettbygde strøk. Ver merksam på at oppgjeve areal for mange matrikkeleiningar og bygg er usikre.

For utfyllande informasjon: www.kartverket.no/matrikkelbrev

Matrikkeleining

Matrikkeleiningstype: Grunneigedom
Bruksnamn:
Etableringsdato: 04.06.1987
Skyld: 0
Er tinglyst: Ja
Har festegrunnar: Nei
Er seksjonert: Nei

Arealrapport

Tekst Areal Kommentar
Utrekna areal for 307 / 15 754,7 m2 Ukjend grenseforløp

Eigarforhold

Tinglyste eigarforhold

Rolle	Status	Føds.d./org.nr	Namn	Brukseinin	Adresse	Andel
Heimelshavar		060555	OPSAL EGIL RAGNAR		VESTBYGDVEGEN 150 5919 FREKHAUG	1 / 1

Oversikt over teigar

(EUREF89 UTM Sone 32)

Løpenr	Type	Hovudteig	Nord	Aust	Høgde	Areal	Merknader
1	Teig	Ja	6718173	287713		754,7 m2	Hjelpelinje vegkant

Forretningar der matrikkeleininga er involvert

Forretning	Forretningsdokumentdato	Status	Tinglysing	Endra dato	Matrikkelføring
Forretningstype	Kommunal saksreferanse				Signatur Dato
Årsak til feilretting	Nettadresse (URL)				
	Annan referanse				
Arealoverføring	18.03.2022	Tinglyst		12.04.2022	hellmort 06.04.2022
Oppmålingsforretning/arealoverføring	22/1227				
		Rolle	Matrikkeleining		Arealendring
		Avgjevar	4631 - 307/6		-289,8
		Mottakar	4631 - 307/15		289,8
		Berørt	4631 - 307/16		0
		Berørt	4631 - 307/22		0

Landmålarnummer	Namn
000201	MORTEN MANGERØY HELLAND

Forretning Forretningstype Årsak til feilretting	Forretningsdokumentdato Kommunal saksreferanse Nettadresse (URL) Annan referanse	Status	Tinglysing	Endra dato	Matrikkelføring Signatur Dato
Omnummerering v/kommuneendring Omnummerering	01.01.2020	Tinglyst		01.01.2020	smatmynd 01.01.2020
		Omnummerert til:	4631 - 307/15		
		Omnummerert frå:	1256 - 7/15		
Opprett ny grunneigedom ved frådeling Kart- og delingsforretning	04.06.1987				
		Rolle	Matrikkeleining		Arealendring
		Avgjevar	1256 - 7/6		-465
		Mottakar	1256 - 7/15		465

Adresser

Adresstype	Adressenamn Adressetilleggsnamn	Adressekode Kjeldekode	Adressenr Koord.syst. Nord	Aust	Krinsar	Atkomstpunkt
Vegadresse	Vestbygdvegen	2117	150			Nei
			EUREF89 UTM Sone 32 6718167	287714	Grunnkrins: 0506 BRAKSTAD Røystekrins: 13 VESTBYGD Kyrkjelokn: 07070601 Meland Postnr.område: 5919 FREKHAUG Tettstad:	

Aktive bygg som er registrerte på matrikkeleinga

Bygningsnr: 9 852 670	Utbygd areal:	0	Tal bustader:	1	Datoar	
Løpenr:	Bruksareal bustad:	212	Tal etasjar:	3	Rammeløyve:	12.01.1987
Repr.punkt: Koordinatsystem: EUREF89 UTM Sone 32	Bruksareal anna:	0	Vassforsyning:	Privat innlagt	Igangsetjingsløyve:	19.11.1987
Nord: 6718167 Aust: 287714	Bruksareal totalt:	212	Avløp:		Teke(n) i bruk:	25.01.1990
Bygningsendringskode:	Bruttoareal bustad:	0	Har heis:	Nei	Mellombels bruksløyve:	
Bygningstype: Einebustad	Bruttoareal anna:	0			Ferdigattest:	
Næringsgruppe: Bustad	Bruttoareal totalt:	0				
Bygningsstatus: Teke(n) i bruk	Alternativt areal:	0				
Energikjelder: Elektrisitet	Alternativt areal 2:	0				
Biobrensel						
Oppvarming: Elektrisk						
Annan oppvarming						

Etasjar

Etasje	Tal på bueiningar	BRA bustad	BRA anna	BRA totalt	BTA bustad	BTA anna	BTA totalt	Alt. areal	Alt. areal 2
L01	0	46	0	46	0	0	0	0	0
H01	1	89	0	89	0	0	0	0	0
K01	0	77	0	77	0	0	0	0	0

Brukseiningar

Adresse	Brukseiningsnummer	Brukseiningstype	Bruksareal	Tal rom	Kjøkkentilgang	Bad	WC	Matrikkeleining
2117 Vestbygdvegen 150	H0101	Bustad	191	6	Kjøken	1	2	307/15

Kontaktpersonar

Rolle	Føds.dato/org.nr	Namn	Brukseinin	Adresse
Tiltakshavar		BRAKSTAD GERD		

Bygningssnr:	300 156 397	Utbygd areal:	50	Tal bustader:	0	Datoar	
Løpenr:		Bruksareal bustad:	0	Tal etasjar:	1	Rammeløyve:	
Repr.punkt:	Koordinatsystem: EUREF89 UTM Sone 32	Bruksareal anna:	45	Vassforsyning:		Igangsetjingsløyve:	
	Nord: 6718179 Aust: 287704	Bruksareal totalt:	45	Avløp:		Ferdigattest:	
Bygningsendringskode:		Bruttoareal bustad:	0	Har heis:	Nei	Meldingssak registrer tiltak:	09.07.2010
Bygningstype:	Garasjeuthus anneks til bustad	Bruttoareal anna:				Teke(n) i bruk:	01.12.2020
Næringsgruppe:	Anna som ikkje er næring	Bruttoareal totalt:	0			Mellombels bruksløyve:	
Bygningssstatus:	Teke(n) i bruk	Alternativt areal:	0				
Energikjelder:		Alternativt areal 2:	0				
Oppvarming:							

Etasjar

Etasje	Tal på bueiningar	BRA bustad	BRA anna	BRA totalt	BTA bustad	BTA anna	BTA totalt	Alt. areal	Alt. areal 2
H01	0	0	45	45	0	0	0	0	0

Brukseiningar


Adresse	Brukseiningsnummer	Brukseiningstype	Bruksareal	Tal rom	Kjøkkentilgang	Bad	WC	Matrikkeleining
		Unummerert brukseining	0	0		0	0	307/15

Kontaktpersonar

Rolle	Føds.dato/org.nr	Namn	Brukseinin	Adresse
Tiltakshavar	060555	OPSAL EGIL RAGNAR		VESTBYGDVEGEN 150 5919 FREKHAUG


Oversiktskart for 307 / 15

Målestokk 1:1 000
EUREF89 UTM Sone 32

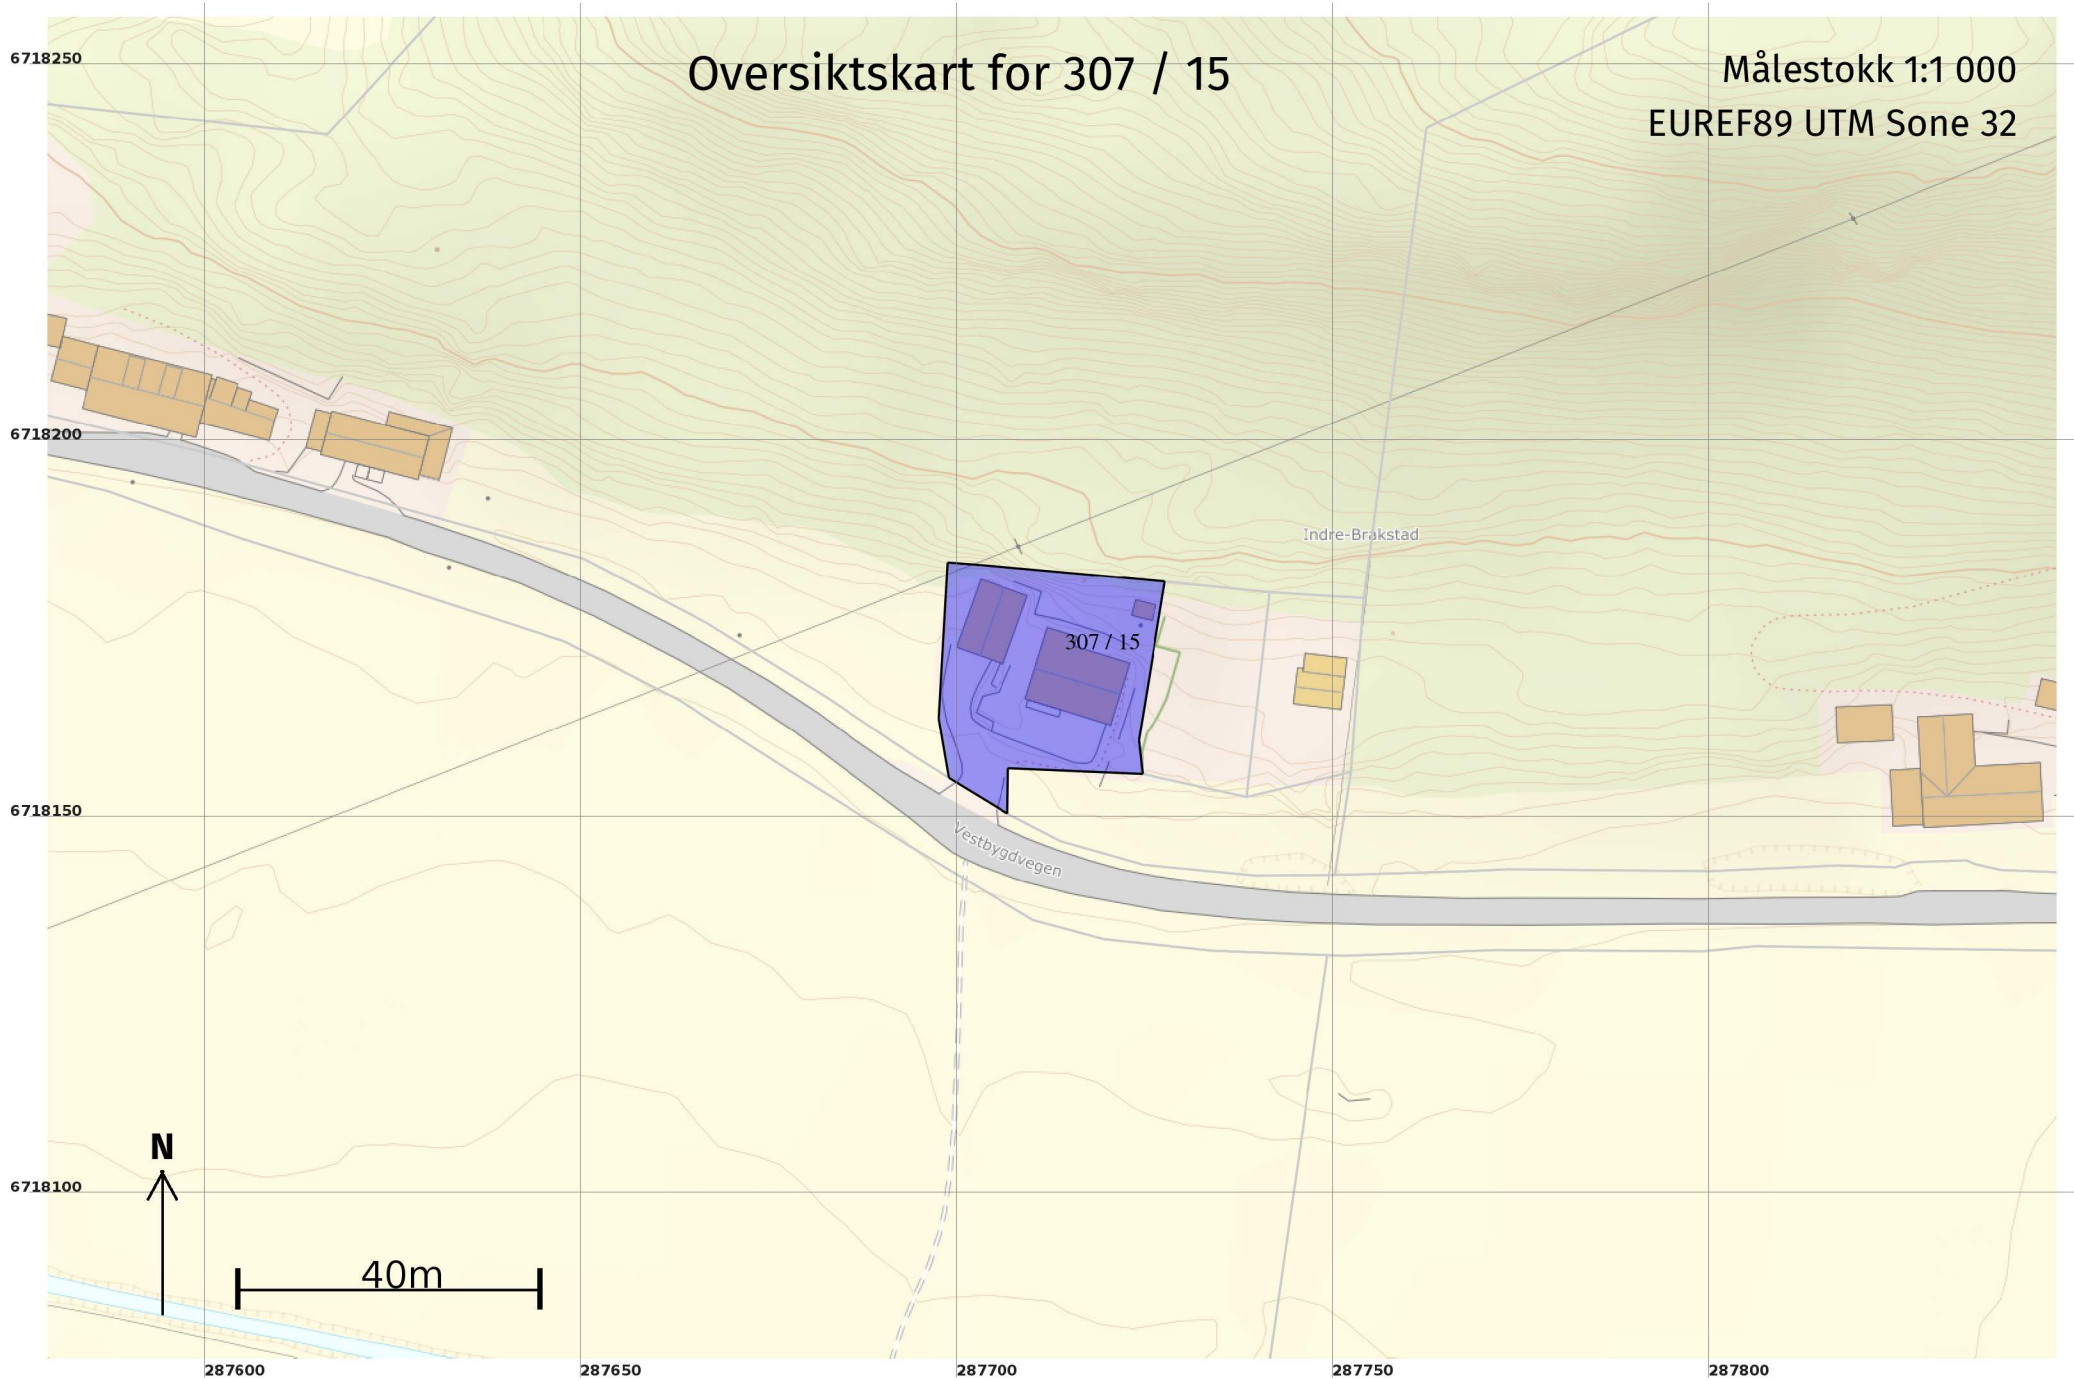

Teig 1 (Hovudteig) 307 / 15

Målestokk 1:250
EUREF89 UTM Sone 32

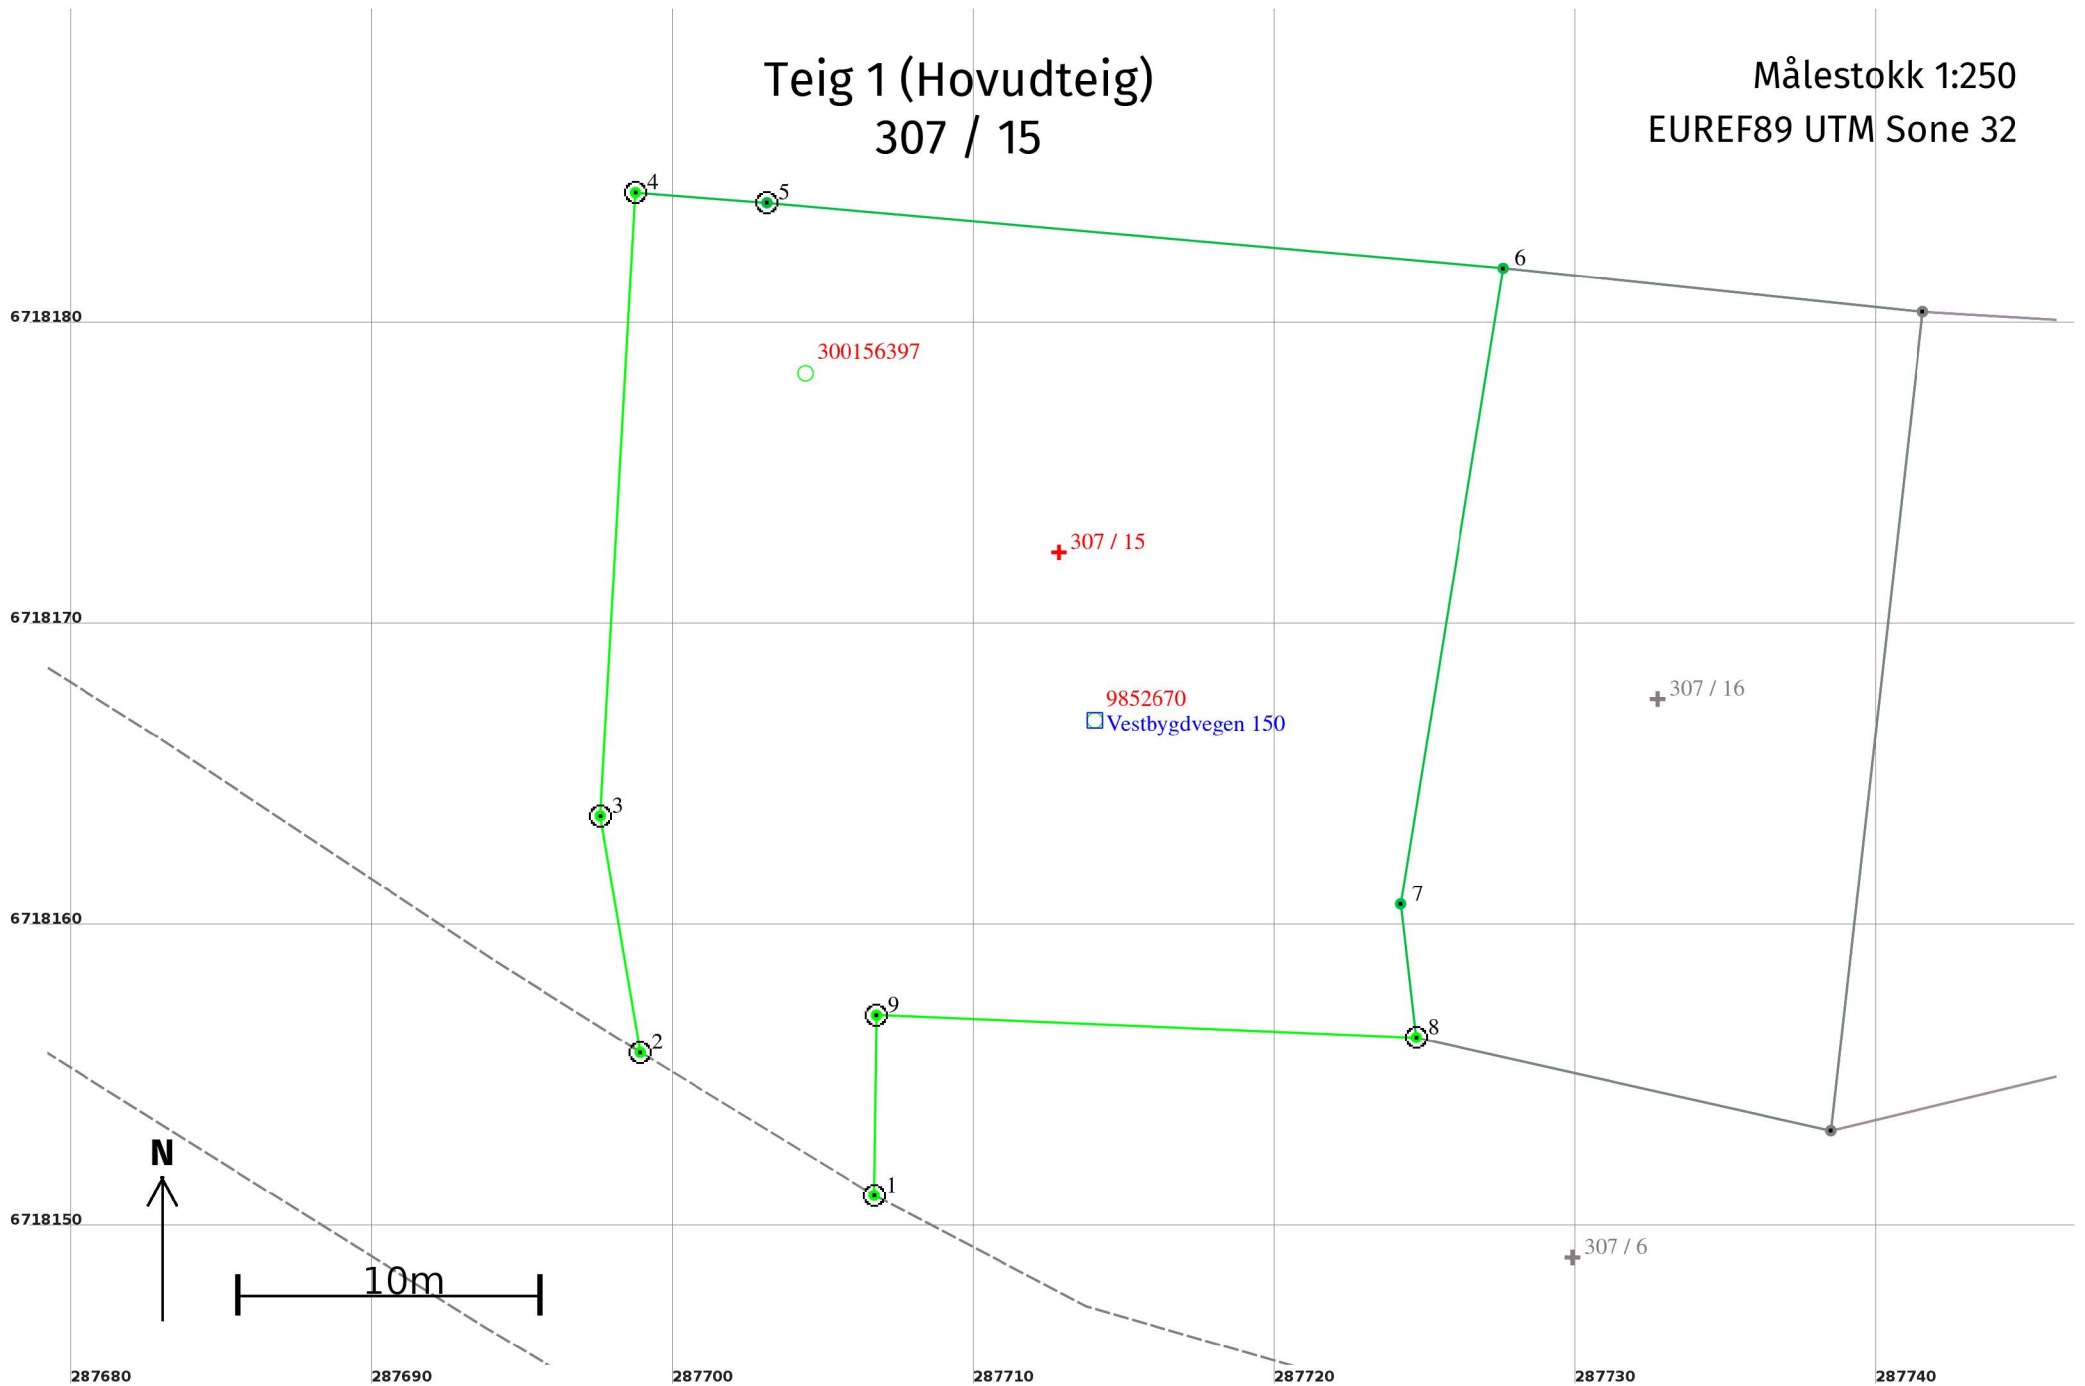

Areal og koordinatar

Areal: 754,7

Arealmerknad: Hjelpelinje vegkant

Representasjonspunkt:

Koordinatsystem: EUREF89 UTM Sone 32

Nord: 6718173

Aust: 287713

Grensepunkt / Grenselinje

Ytre avgrensing

Løpenr	Nord	Aust	Grensemerke nedsett i / Lengde (m)	Grensepunkttype / Linjeinformasjon	Målemetode	Nøyaktighet (SD i cm)	Radius
1	6718151,22	287706,69	Jord 9,11	Offentleg godkjent grensemerke Hjelpelinje vegkant	96 GNSS: Fasemåling (Real time kinematic)	10 500	
2	6718155,96	287698,91	Jord 7,97	Offentleg godkjent grensemerke	96 GNSS: Fasemåling (Real time kinematic)	10	
3	6718163,82	287697,59	Jord 20,72	Offentleg godkjent grensemerke	96 GNSS: Fasemåling (Real time kinematic)	10	
4	6718184,51	287698,75	Fjell 4,38	Offentleg godkjent grensemerke	96 GNSS: Fasemåling (Real time kinematic)	10	
5	6718184,17	287703,12	Fjell 24,55	Offentleg godkjent grensemerke	10 Terrengmålt	13	
6	6718182,00	287727,57	Ukjent 21,38		10 Terrengmålt	13	
7	6718160,89	287724,16	Ukjent 4,46		10 Terrengmålt	13	
8	6718156,46	287724,68	Jord 17,93	Offentleg godkjent grensemerke	96 GNSS: Fasemåling (Real time kinematic)	10	
9	6718157,21	287706,76	Jord 5,99	Offentleg godkjent grensemerke	96 GNSS: Fasemåling (Real time kinematic)	10	