



Stendal Vvs AS
Blombakken 1
5911 ALVERSUND

Referanser:
Dykkar:
Vår: 21/10574 - 22/42830

Saksbehandlar:
Arne Helgesen
arne.helgesen@alver.kommune.no


Dato:
03.06.2022

Godkjent omlegging hoved ledninger va. - gbnr 134/478 Hilland

Når ein skal legge om trase for hoved vatn og avløp, i forbindelse med utbygging av Gbnr. 134/478, er det ein del ting ein må vera merksam på

- Denne vannledningen er hoved forsyning til Hilland vest og mesteparten av gamle hillandsfelt, det er ringledning i området, så det vil være mulig å stenge av dette strekket, i periode for omlegging, men kommune ønskjer at ledning ikkje skal være ute av drift, lenger enn nødvendig. Etter omlegging, skal ledning pluggkjøres, desinfiseres osv. ihht norm.
- Når ein setter dette ledningsnett ut av drift, må ein lage ei midlertidig vannforsyning til felt 7 . skravert området
- Avløp inn mot slammavskiller i ende av felt, må ivaretakast ifbm. Omlegginga, viktig at ein ikkje tilfører spillvannsledning grus osv. som kan føre til tilstopping av ledningsnett, avløp frå felt 7 må også ivaretakast.
- Arbeid skal utførast ihht. Va norm Alver Kommune
- Hovedledninger vatn og avløp mot felt 7. må leggest om på ein slik måte, at det er mulig å utføre vedlikehold på disse, etter at gbnr. 134/478 er utbygd, ledninger må leggest i trekkerør dersom dei blir liggjande under planlagt mur. Ser at omlegging av disse, ikkje er med på teikning frå Andre Bjørndal.
- Lengde av omlegging hoved vannledning, må tilpasses at ein går inn på ende av lengder pvc rør, slik at det er 6 m. frå waga skjøt til pvc muffe.
- Sp ledning må ha min 1 kum på strekket. Dn 600 ihht. Norm
- Dersom avvinkling på sp ledning blir meir enn 30 grader skal det bukast kum. Når ein ikkje bruker kum, skal det brukast lang bend for avvinkling.
- Der mur ikkje er fundamentert/ armert rett på fjell, må labank for mur, ligge under botn hovedlednig vatn og avløp.

- Driftsavdelingen på va, må varslast i god tid, før omlegging, og planlagt idriftsetting, etter omlegging, driftsavdelinga tar seg av avstenging – varsling osv. etter avtale.

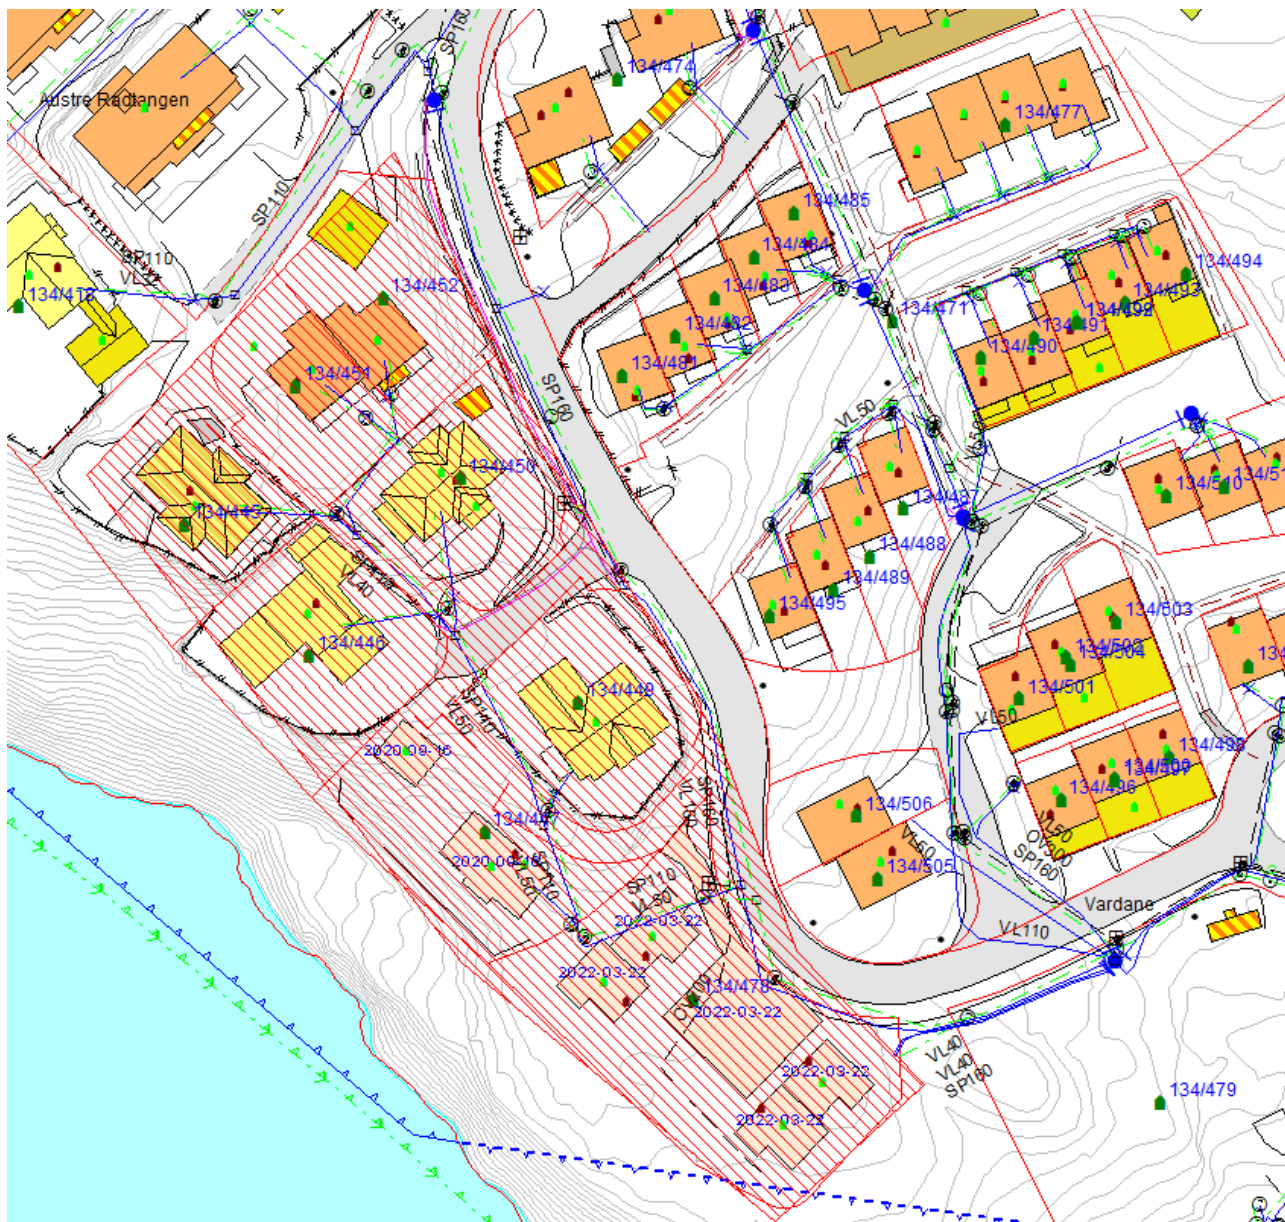

Med helsing
Alver kommune, Samferdsel, veg-, vatn-
avløp-forvaltning

Arne Helgesen
Avdelingsleiar

Dette dokumentet er elektronisk godkjent og har difor ingen signatur.

Mottakarar:

Stendal Vvs AS

Blombakken 1 5911

ALVERSUND