

Kartvedlegg til protokoll for oppmålingsforretning

Alver Kommune



Eigedom
147/19, 147/19

Saks nr
20223845


Oppdragnr

Rekvirent
Fosse Henry, Fosse Åse

Forretningsdato
1/6/2022

Landmålar
Kjell Rune Standal

Målestokk 1:300

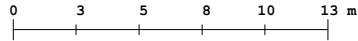

Beskriving/avtalar:

