





 BS VEST AS			
Dato 03.06.2022	Konstr. Målestokk 1:1500	Godkjent	
EUREF89 - SONE 32 NN 2000 høyder		 VESETH AS SURVEY & INSPECTION	
Oversiktskart lengdeprofil		Erstatning for	Erstatning for
902			
Hemning		Beregning	

OVE HVIDSTEN

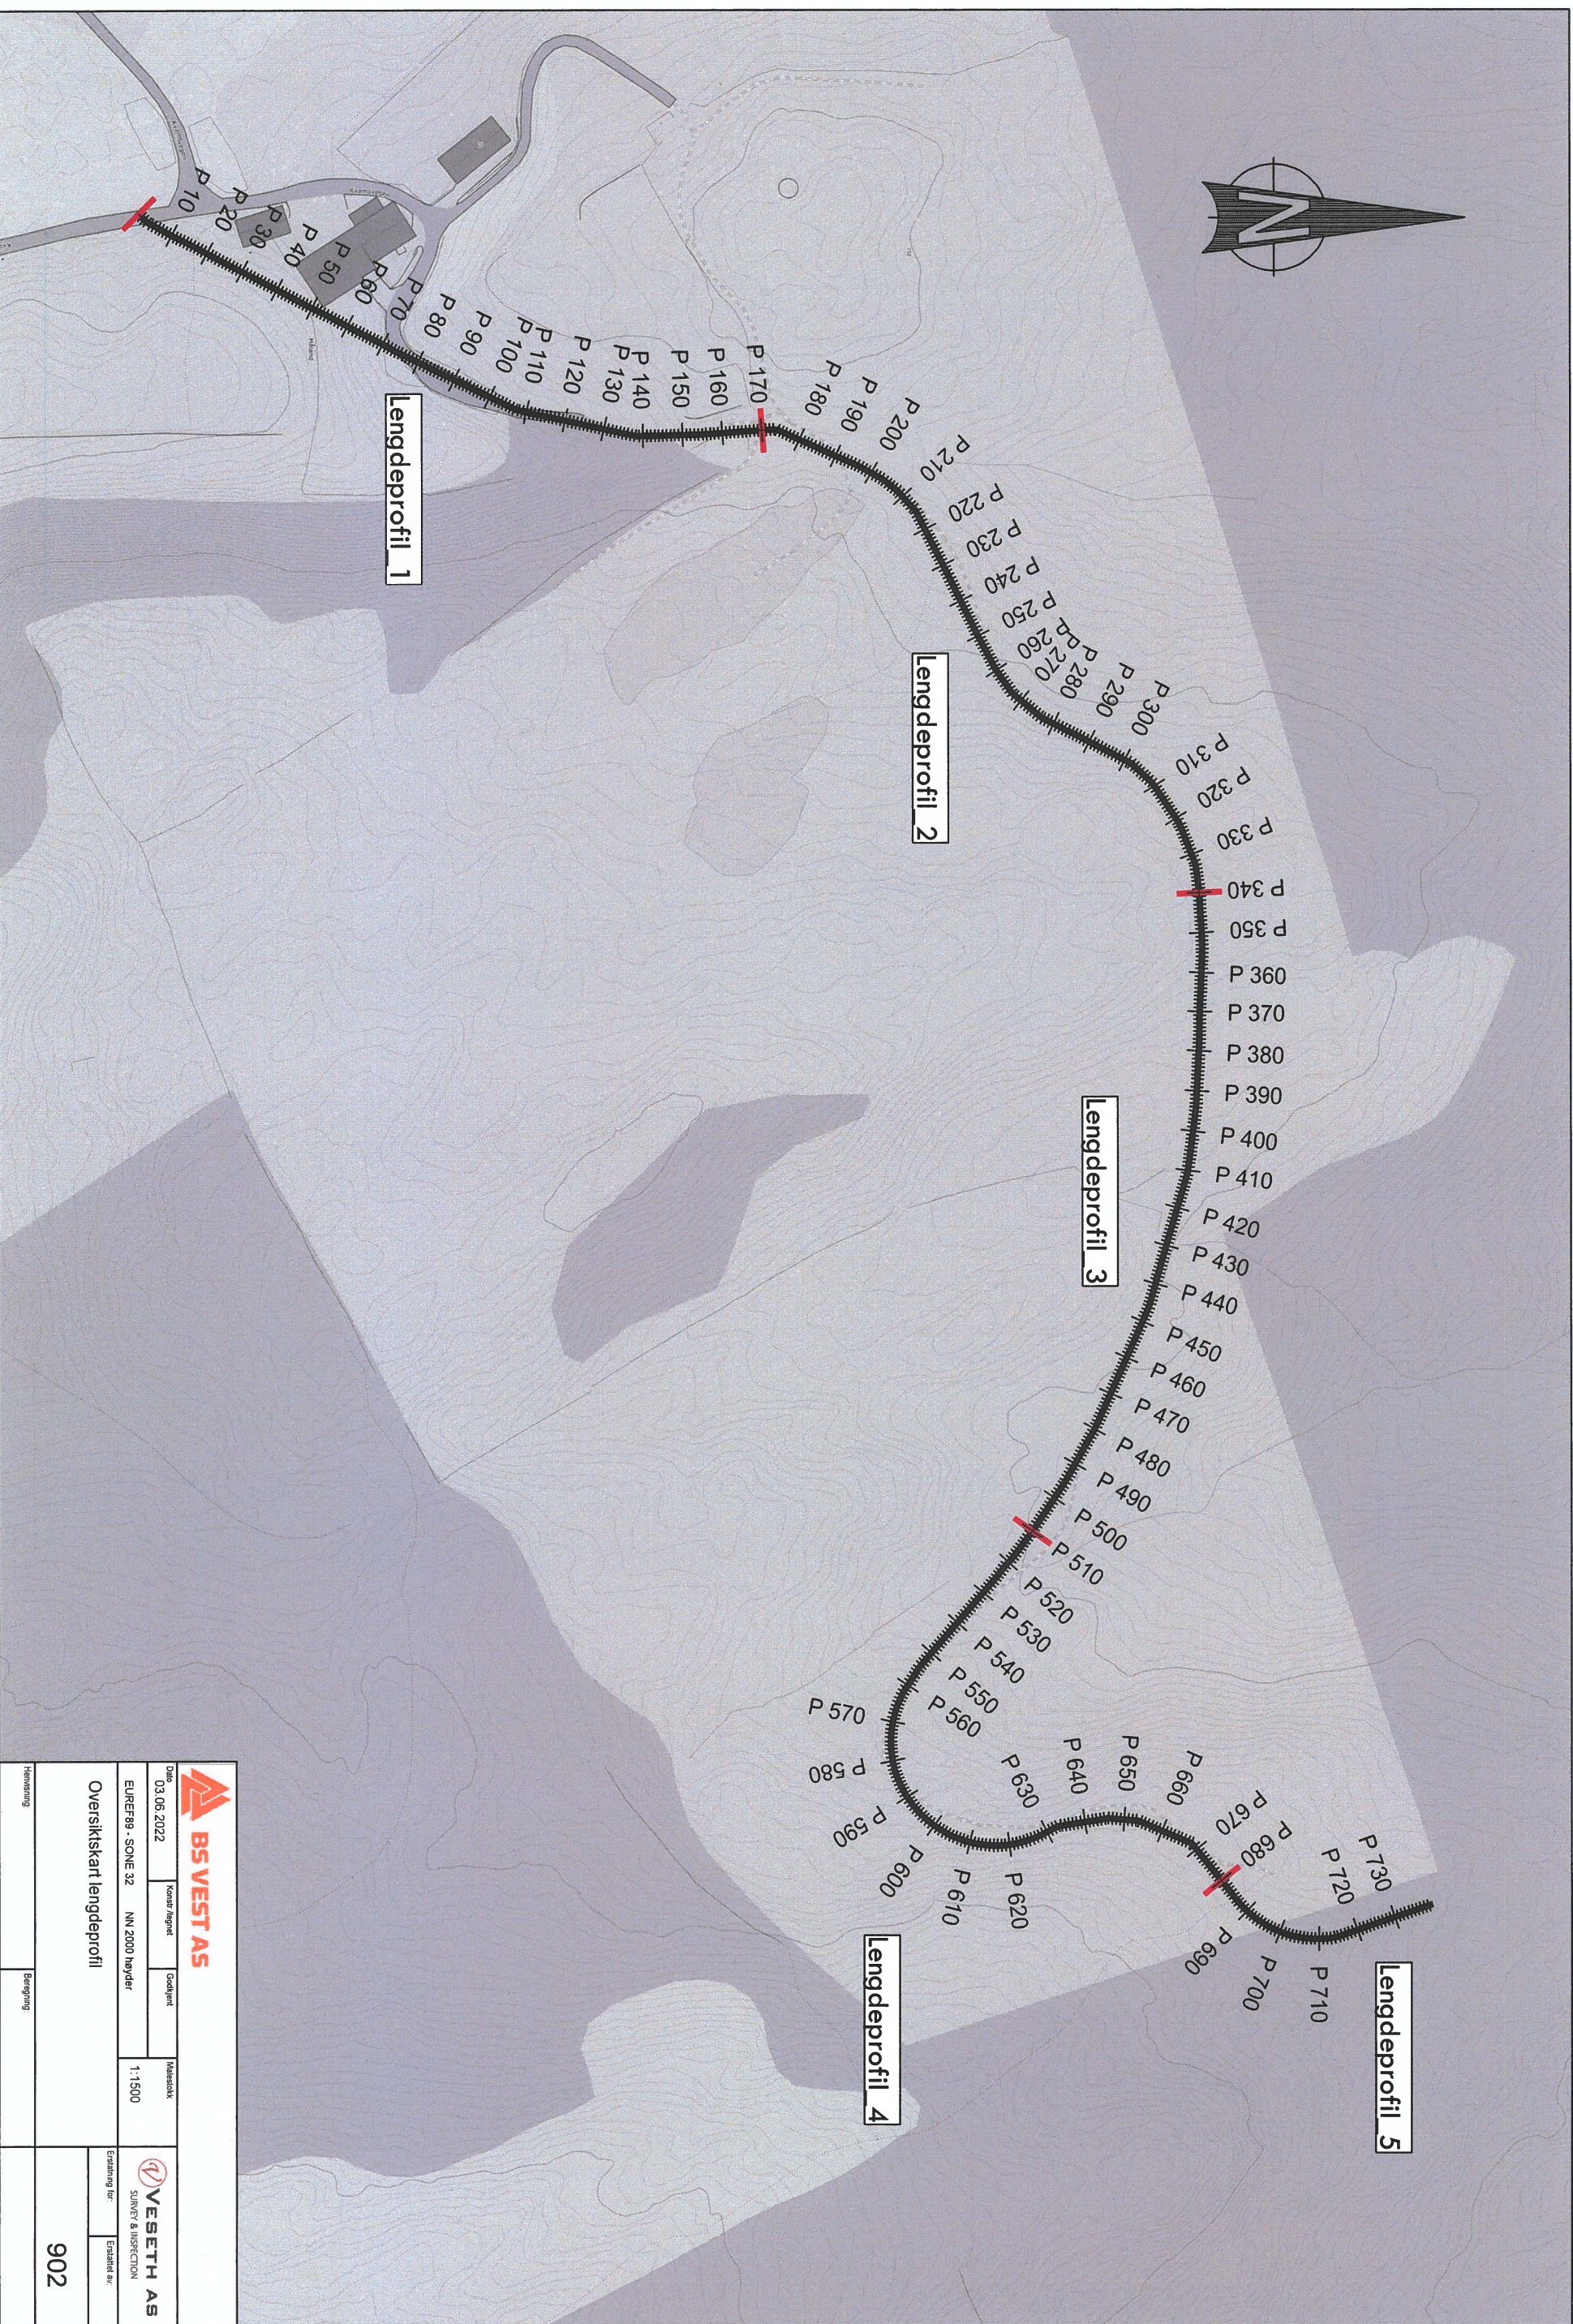

— FERD 16 VEI

OVE NUBSTEN

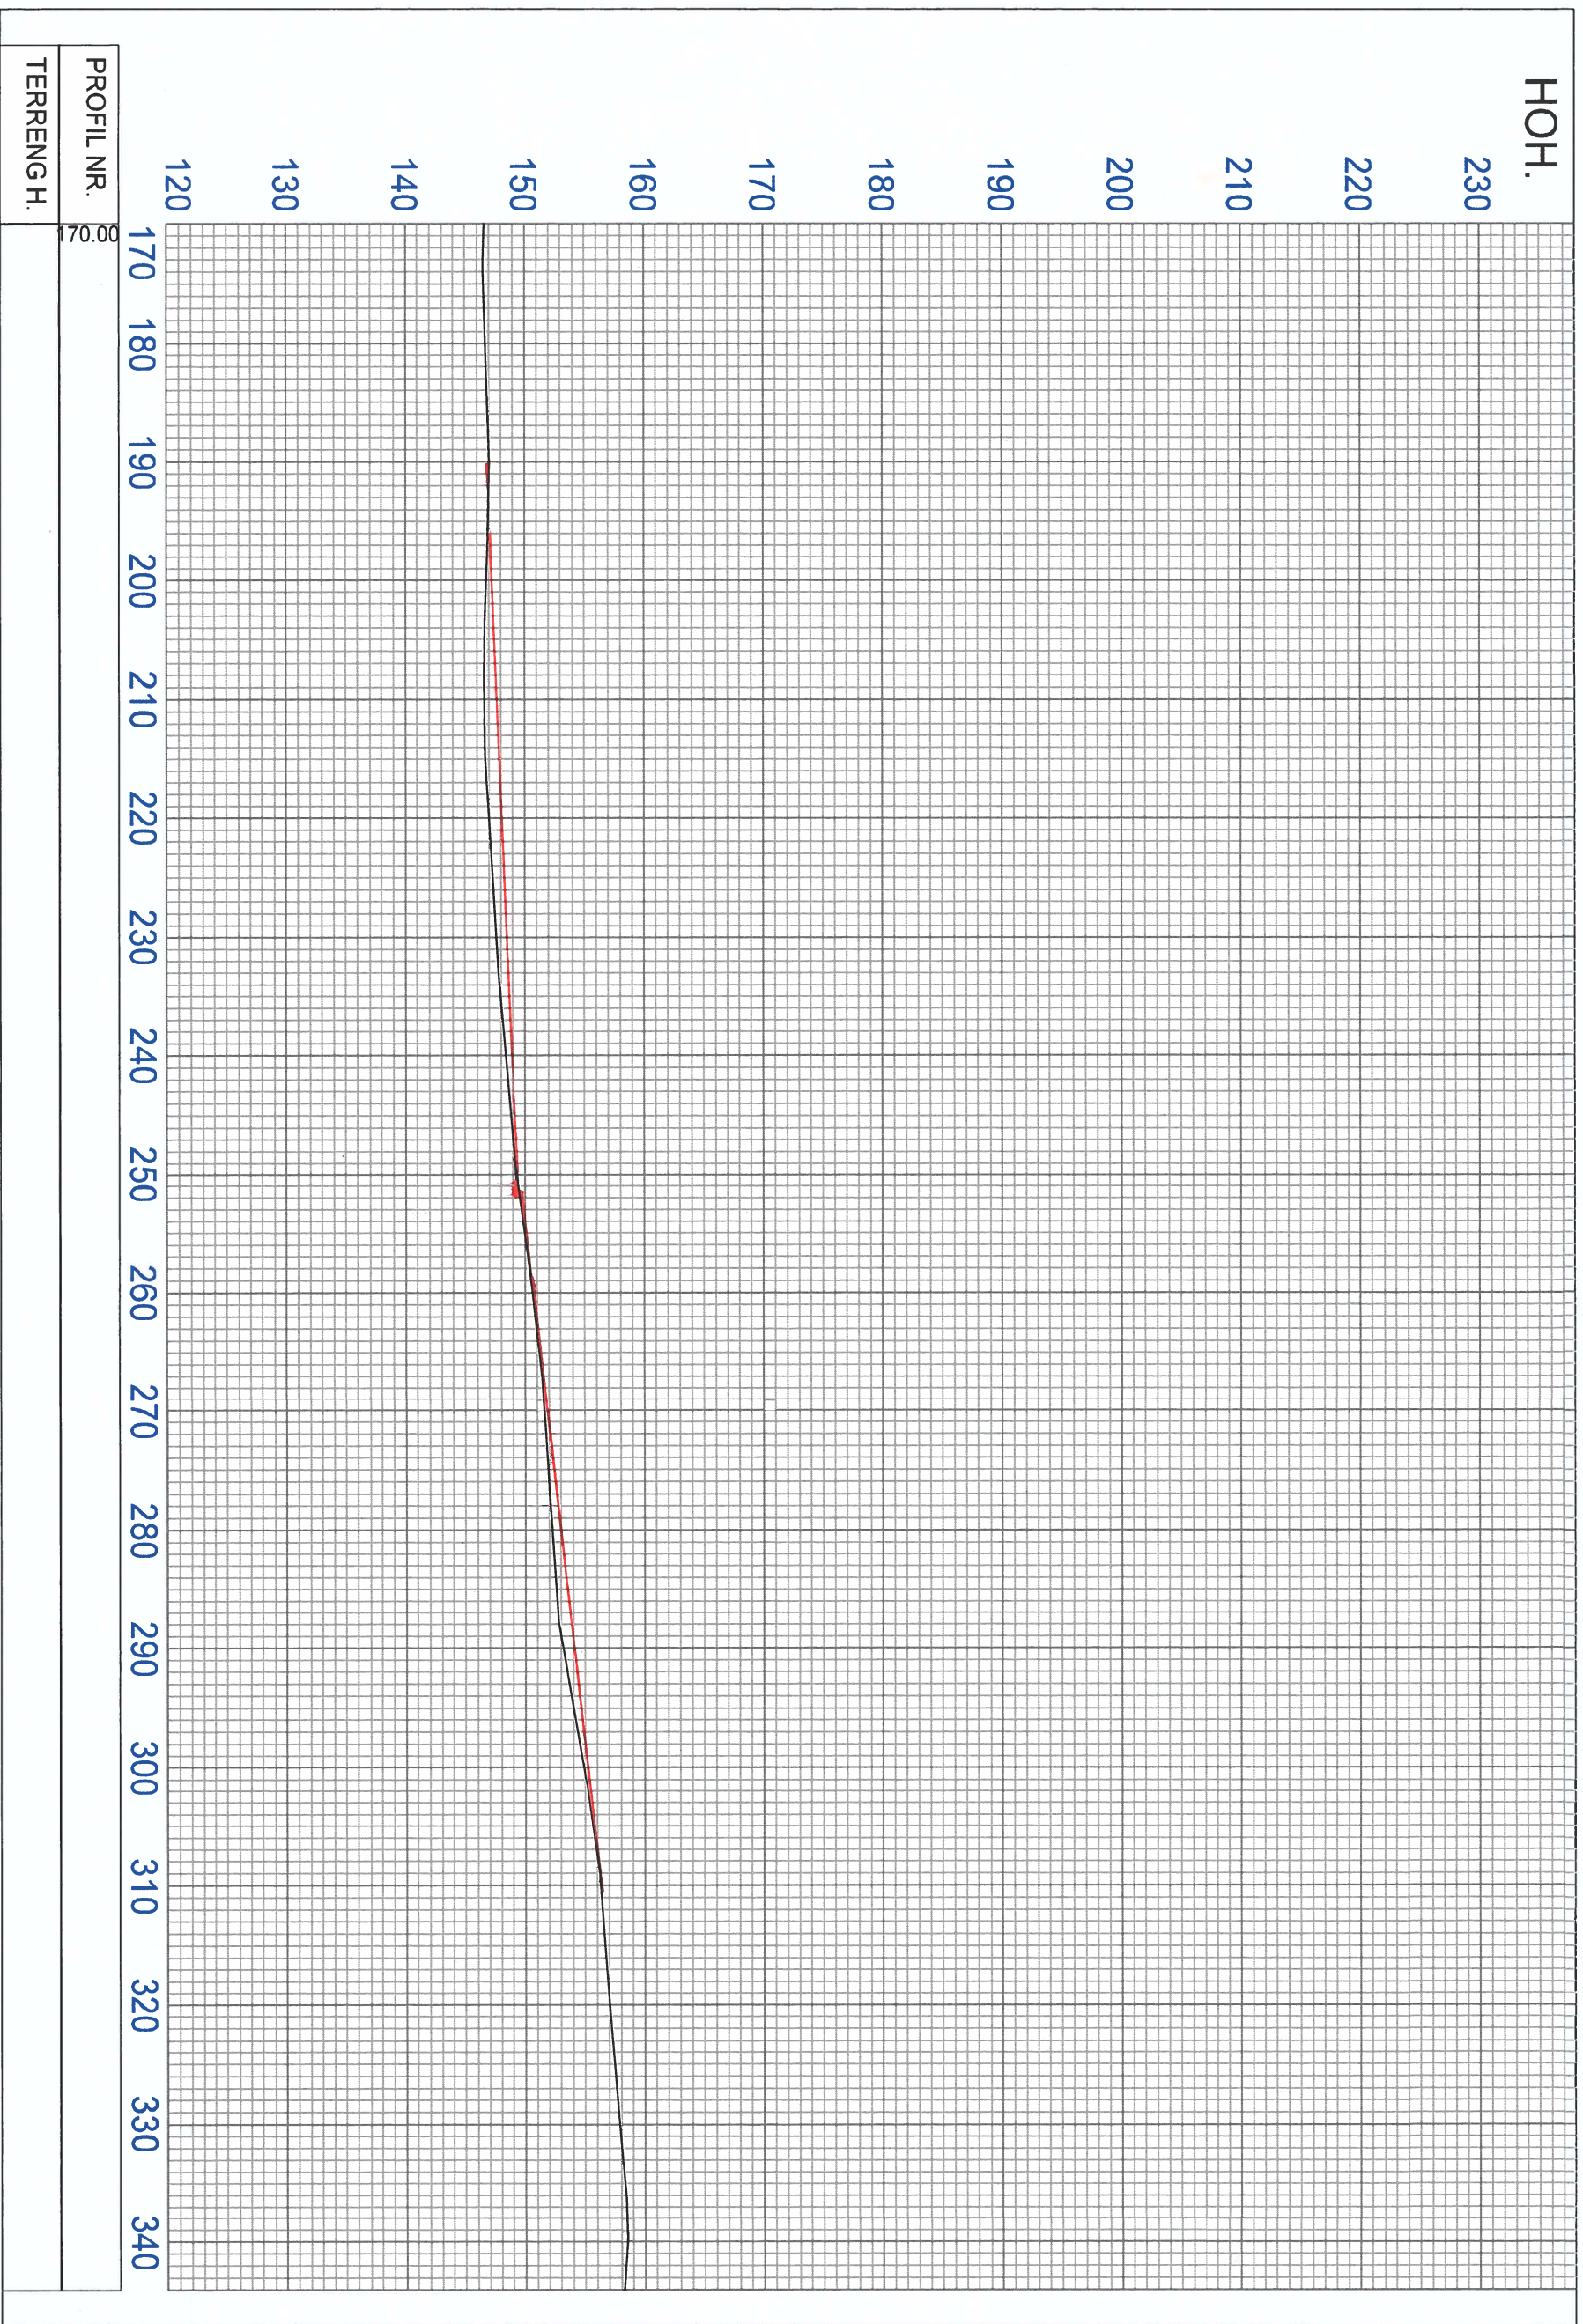


— FERD 16 VEI



— FERD16 VE1



— FÄRDIG VEI

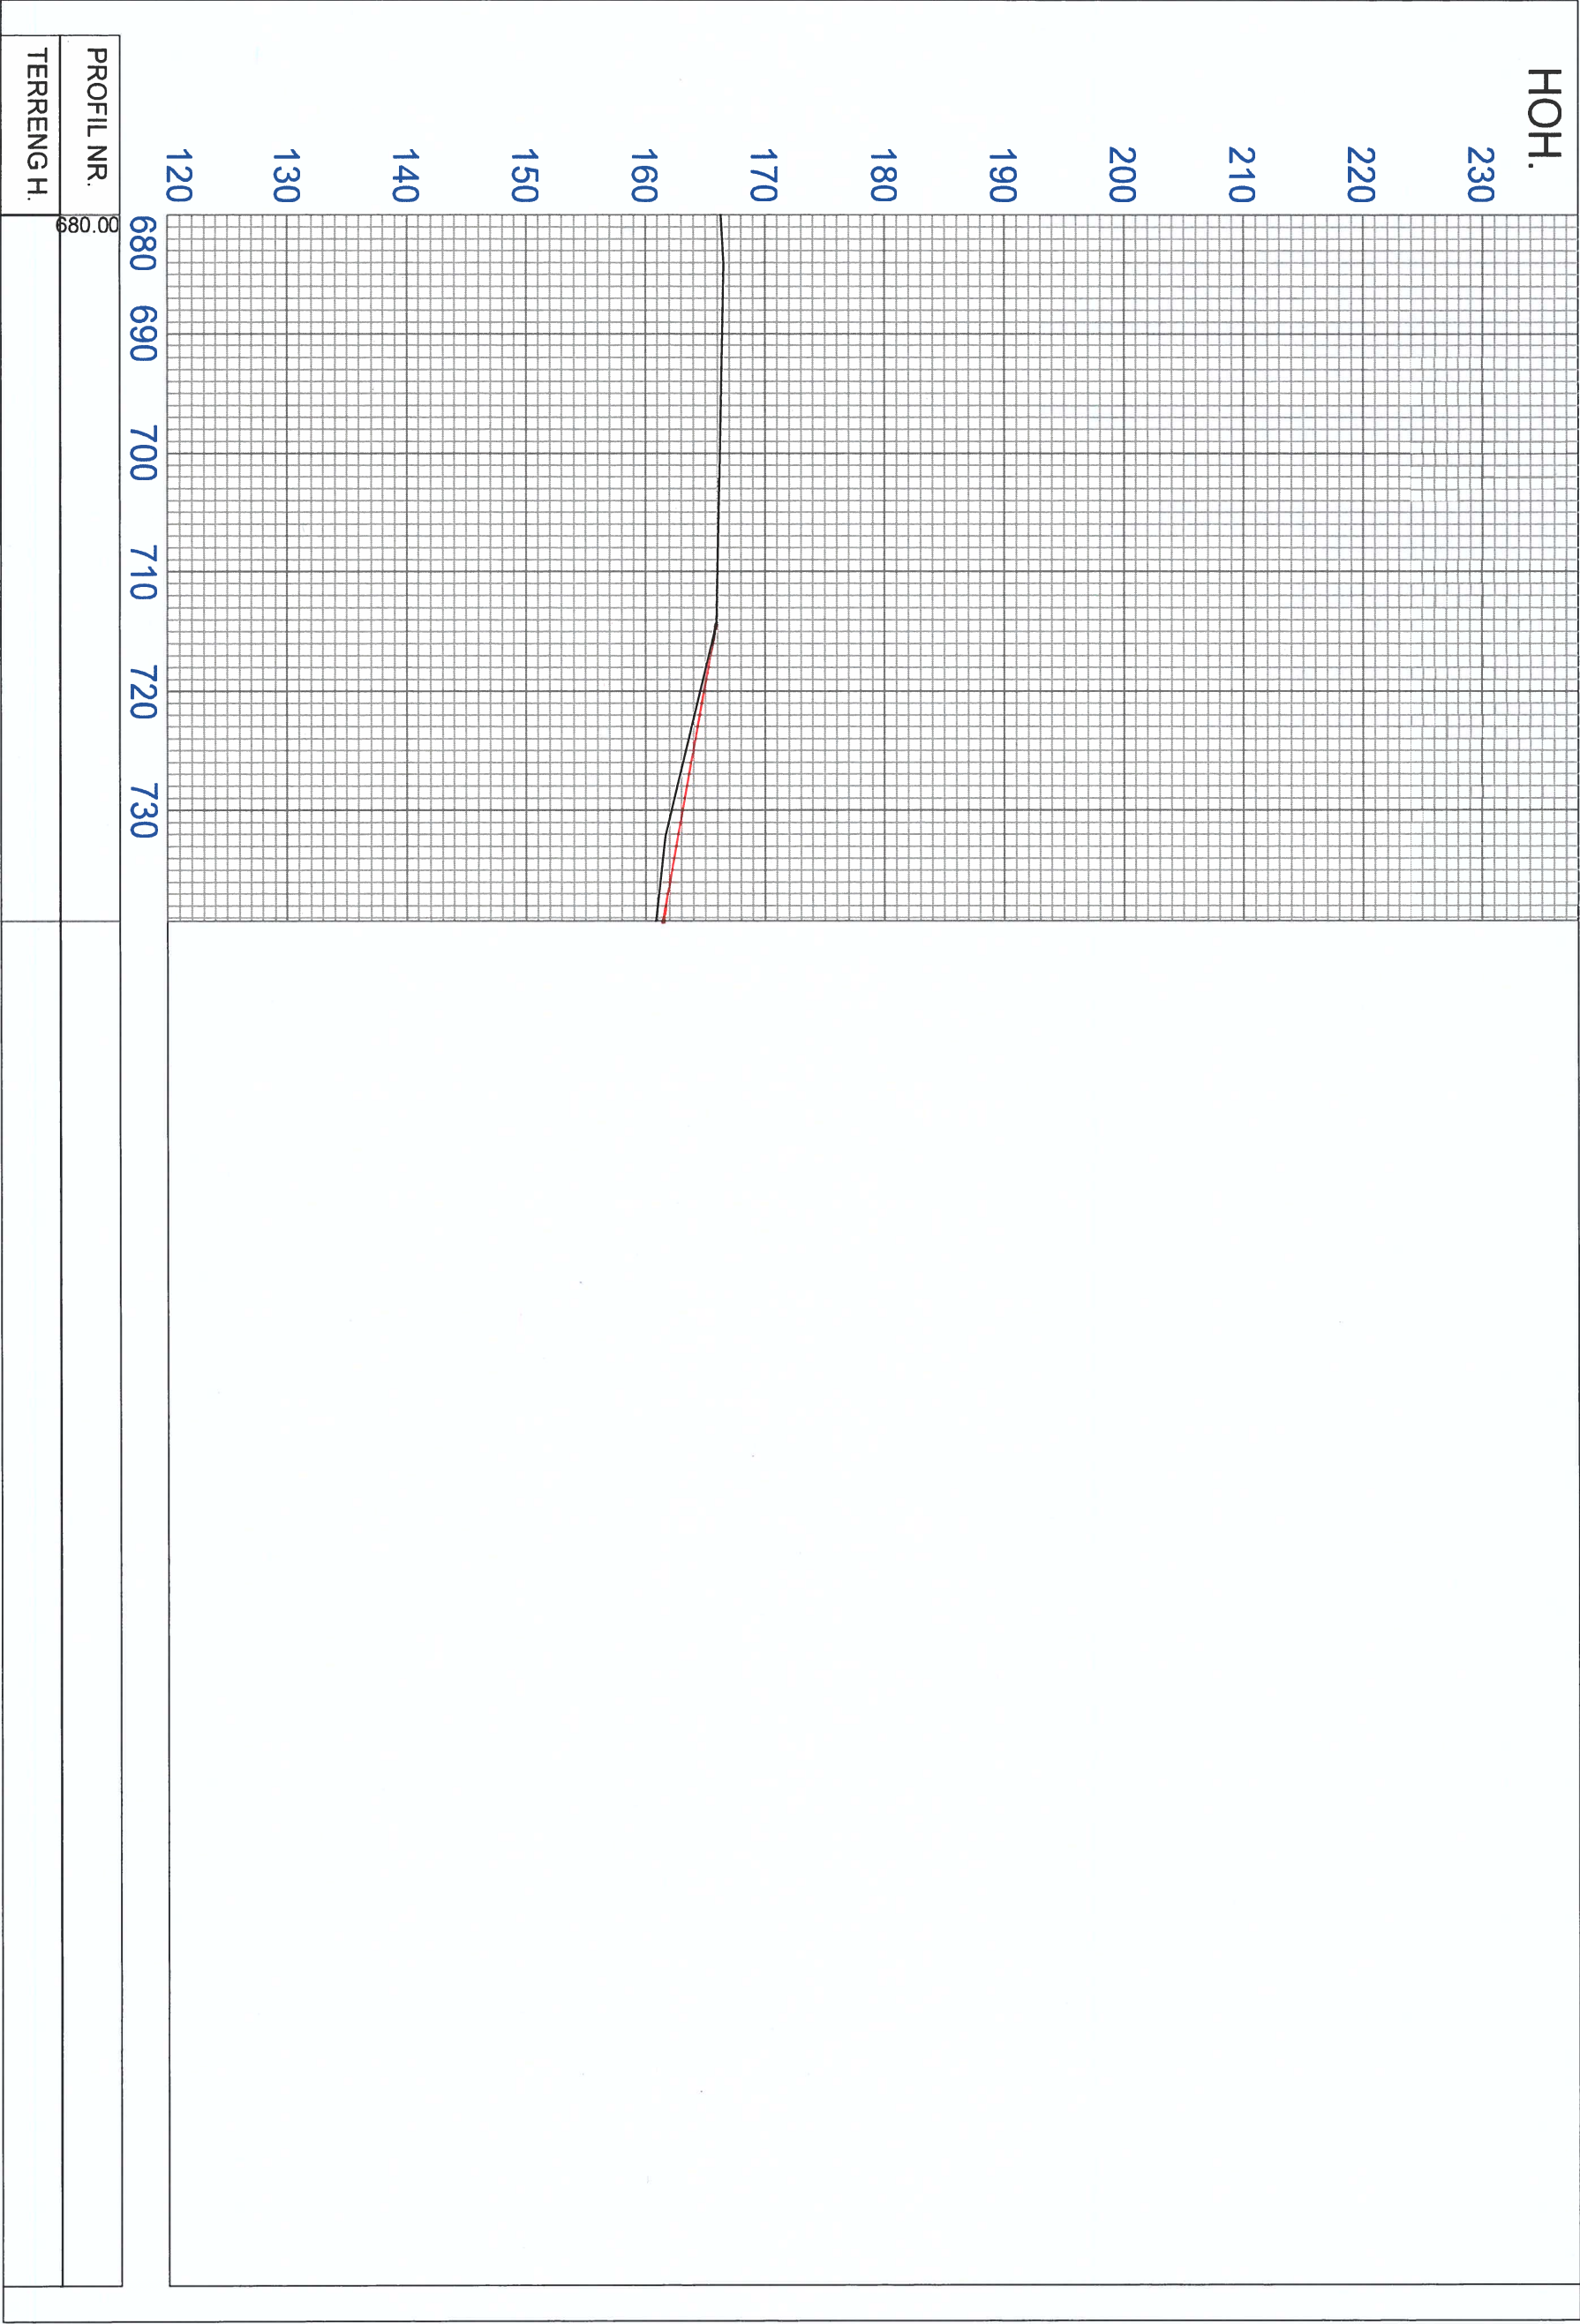

— FERDIG VEI.