

SITUASJONSKART

Gnr/Bnr: 322/248 m.fl.
Adresse: ----
Eigar/søkar: Sveðsen AS

Kvalitet :

Målestokk: 1:500
Dato: 27.05.2022




D-01



Gjeldande plan : Mjåtveitmarka gnr. 22 bnr. 3, 6, 22, 166, 173 m.fl.
Planformål : Bolig
Vår referanse: 2104

- | | | | |
|--|-----------------------|--|------------|
| | Gjerde | | Bolighus |
| | Usikker eigdomsgrense | | Andre bygg |
| | Målt eigdomsgrense | | |

Sign.

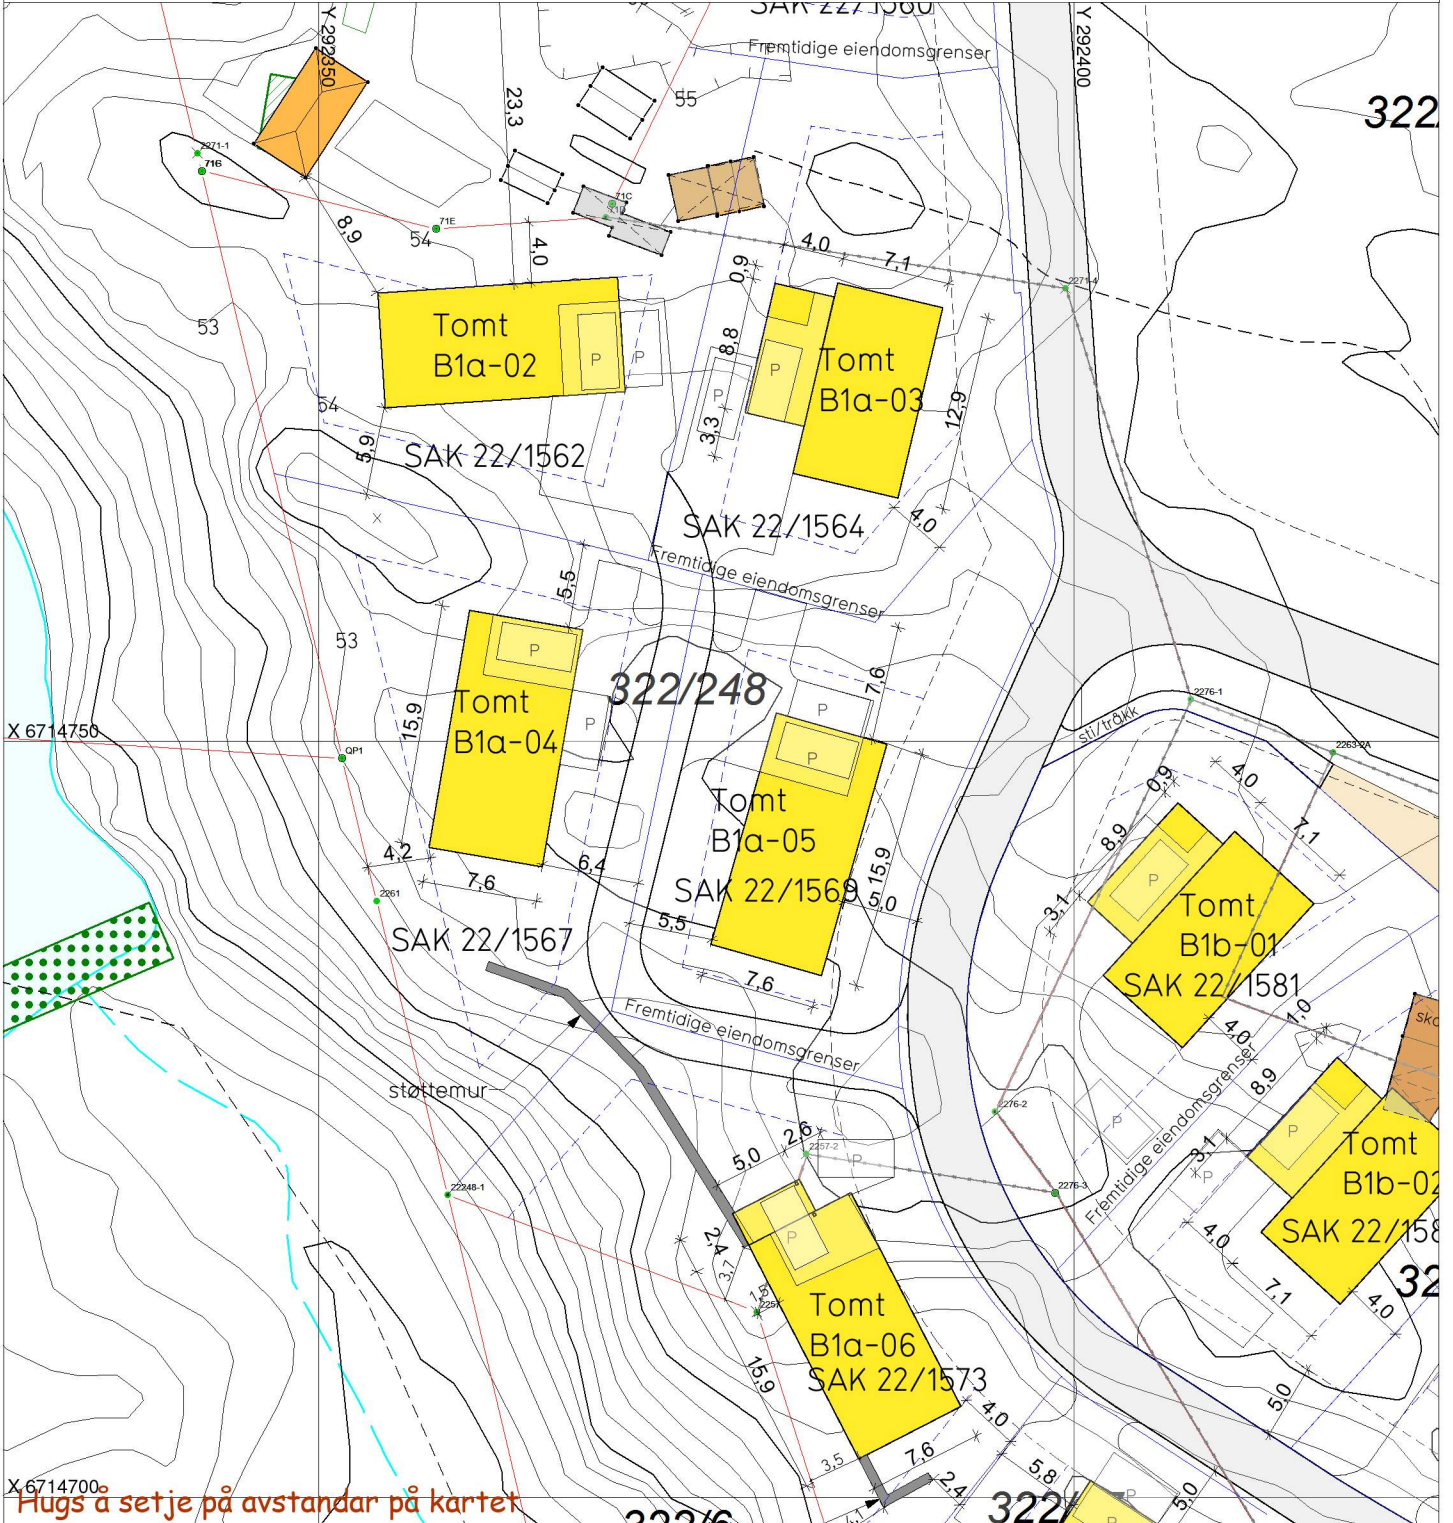

SITUASJONSPLAN

Tiltak

Marianne O. Aasebo 07.06.2022

Underskrift Situasjonsplan

Dato