



Inger Malene Solem
Jonsokhøyen 5d
5936 MANGER

Referanser:
Dykkar:
Vår: 22/4378 - 22/44103

Saksbehandlar:
Anngunn Marie Gullbrå
anngunn.gullbra@alver.kommune.no


Dato:
09.06.2022

Melding om registrert utebod unntatt søknadsplikt - gbnr 443/115 Toska

Kommunen har registrert ferdig oppsatt bygg i matrikkelen etter opplysningar i innsendt melding frå deg.

Bygget er plassert ca i kart (fasadeliv) og bygningsopplysningane er registrert i bygningsdelen i matrikkelen. Bygget er plassert 1 m frå grensa og vil verte meir nøyaktig innteikna etter neste ny-kartlegging.

Det var noko manglande opplysningar ved innsendinga. Dato for ferdistilling er brukt dato ved innsending. Areal for BYA (bebygd areal) er rekna frå utvendige oppgitte mål. Areal for BRA (innvendig areal) og BTA (utvendig areal inkl ytterveggar) er berekna ut i frå 10 cm vegg og 5 cm til kledning.

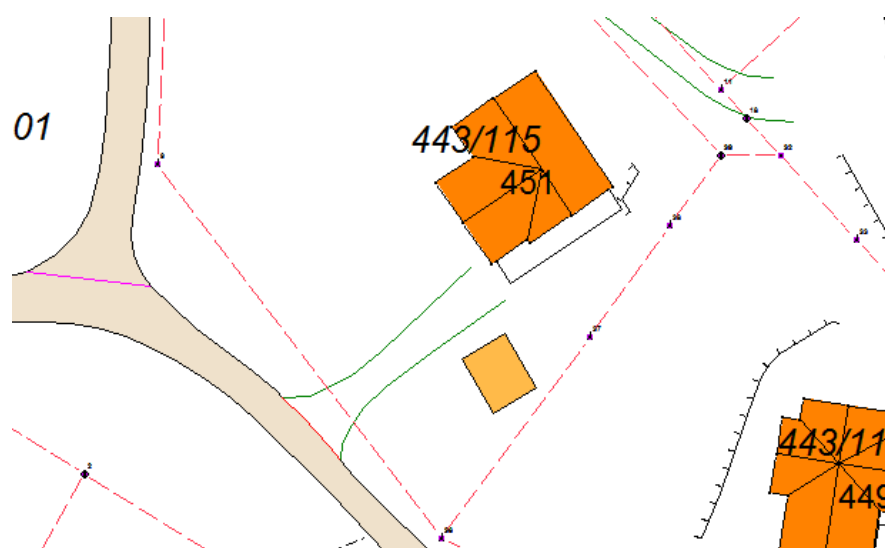

Ved denne registreringa av bygg utan søknadsplikt etter Pbl §20-5 i kart og matrikkel, er det ikkje vurdert om oppsett bygg oppfyller vilkåra til fritak frå søknadsplikt.

Vedlagt er matrikkelrapport som viser kva opplysningar som er registrert om bygget.

Med vennleg helsing
Alver kommune, Kart og oppmåling

Anngunn Marie Gullbrå
avdelingsingeniør

Dette dokumentet er elektronisk godkjent og har difor ingen signatur.

Vedlegg:

443-115-bygg u søknadsplikt

Mottakarar:

Inger Malene Solem

Jonsokhøyen 5d

5936

MANGER