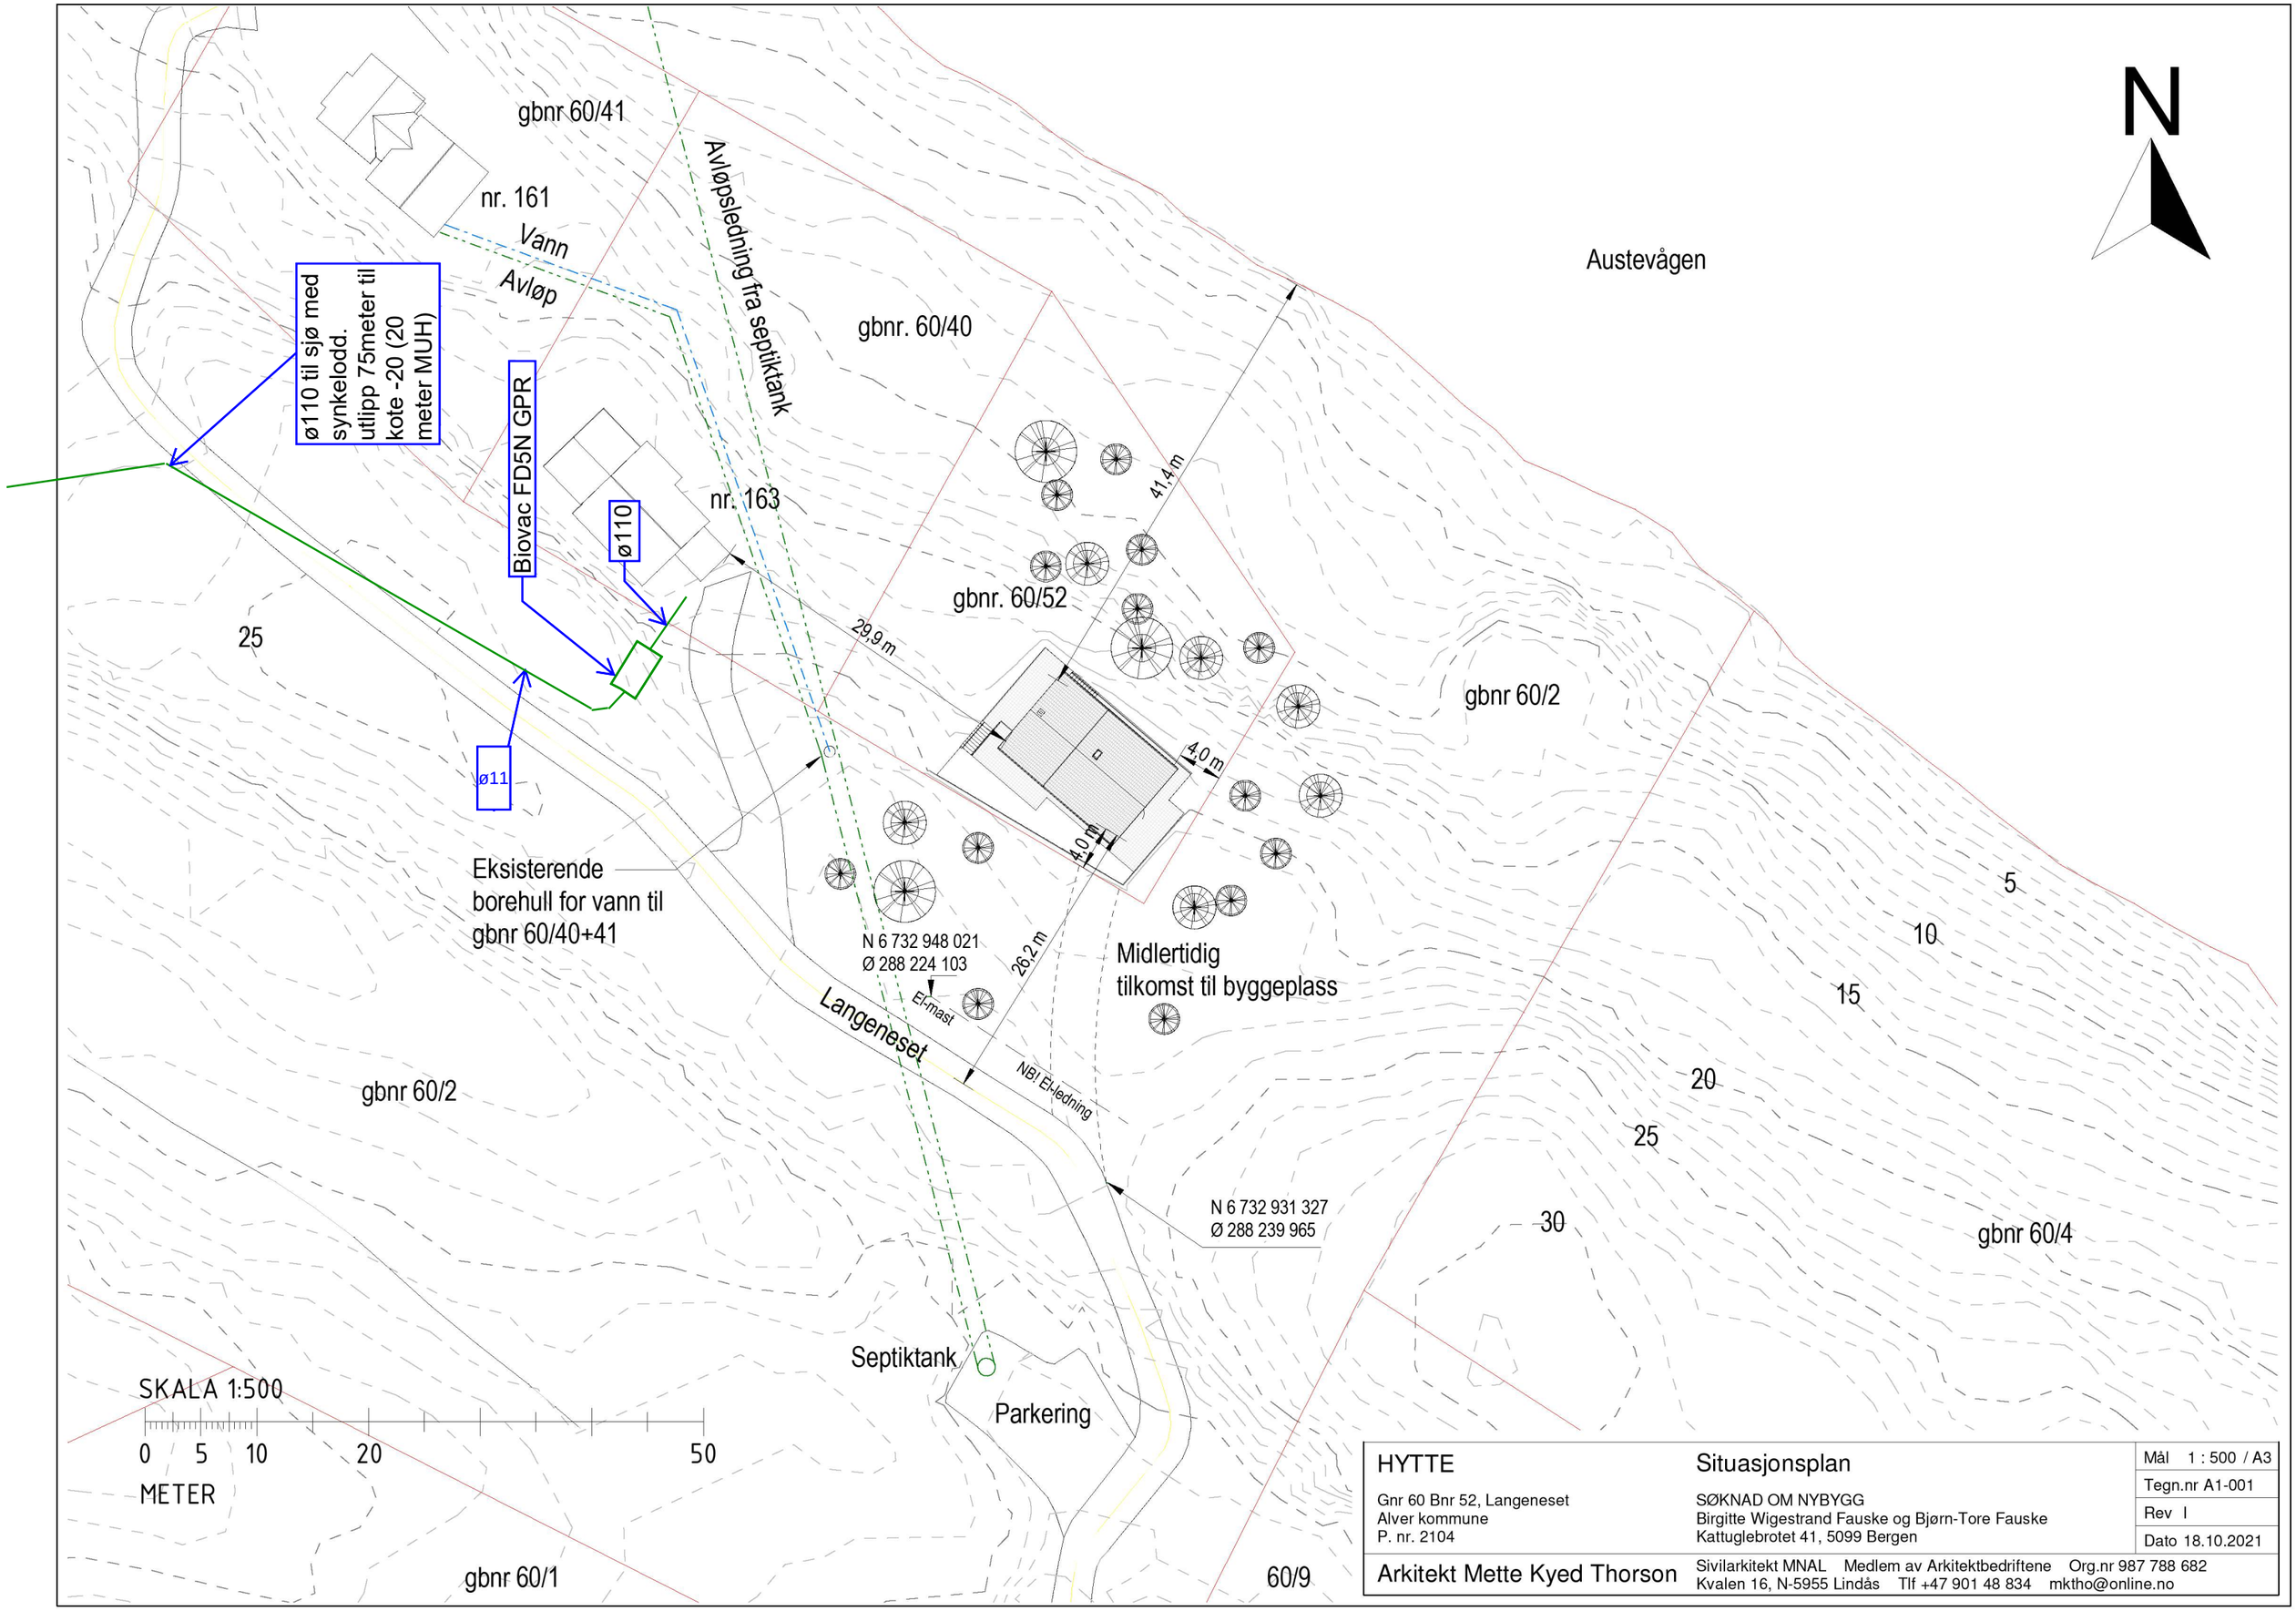

HYTTE Gnr 60 Bnr 52, Langeneset Alver kommune P. nr. 2104	**Situasjonsplan** SØKNAD OM NYBYGG Birgitte Wigestrand Fauske og Bjørn-Tore Fauske Kattuglebrotet 41, 5099 Bergen	Mål 1 : 500 / A3 Tegn.nr A1-001 Rev I Dato 18.10.2021
Arkitekt Mette Kyed Thorson	Sivilarkitekt MNAL Medlem av Arkitektbedriftene Org.nr 987 788 682 Kvalen 16, N-5955 Lindås Tlf +47 901 48 834 mktho@online.no	