

Frå: Brolev, Marie <marie.brolev@sweco.no>
Send: torsdag 9. juni 2022 14:57
Til: Ole Martin Bolset
Kopi: Lars Ottar Sagstad
Emne: Fv. 565 Tolleshaug-Soltveit
Vedlegg: Reguleringsendring_Skisseutkast.pdf


Hei,

Som avtalt sender vi et liten skriv om mulig endring i planen for Fv. 565.

Som dere kan se på tegningen er det en lille endring av veien fra Prosjekteringsgrunnlag fra konkurransegrunnlag i som møtes med den eksisterende. Dette gjør at plangrensen må utvides med 2235 m2. Grunnen til at vi må utvide veien er for å få en bedre linjeføring inn mot rundkjøringen, sammenlignet med gjeldene prosjekteringsgrunnlag fra konkurransegrunnlag. Hovedsakelig gjelder det linjeføring i horisontal.

Dette vil endre areal med LNFR til «Veg» og «Annen Veggrunn». Forslagsstiller har som sagt allerede dialog med grunneiere og naboer.

Nedenfor ses et snitt/utkast av hva som endres. Se også vedlagt PDF for større snitt. De gule linjer er Prosjekteringsgrunnlag fra konkurransegrunnlag som er endret bite liten.

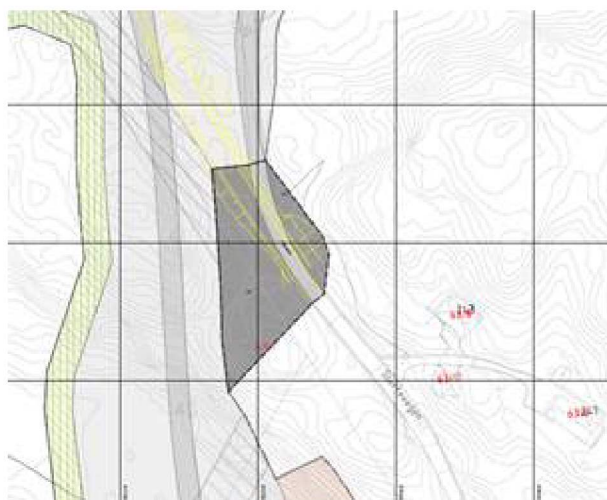

Vi snakkes til møtet på tirsdag.

Med vennlig hilsen

Marie Silkeborg Brolev
Arealplanlegger/Cand. Scient.

Sweco Norge AS | Stavanger
Mobil +47 40845075



Fra: Ole Martin Bolset <ole.martin.bolset@alver.kommune.no>

Sendt: tirsdag 7. juni 2022 13:45

Til: Brolev, Marie <marie.brolev@sweco.no>

Kopi: Lars Ottar Sagstad <lars.ottar.sagstad@alver.kommune.no>

Emne: SV: Ønskje om kartgrunnlag - Fv. 565 Tolleshaug-Soltveit

Hei!

No skal du ha fått oversendt noko kartgrunnlag frå Terje Villanger.



Angående spørsmålet ditt i e-posten under:

Eg ser ikkje på det utklippet som du har sendt ved som gjeldande plankart. Dette er ei prosjekteringsteikning.


Slik eg forstår saksgangen som har vore for dette området, med reguleringsendringar:

Vedlagt dokument: «Regplan07» er plankartet for området som vart vedtatt tilbake i 2010.

Vedlagt dokument: «1. Plankart 7» er gjeldande plankart for området no. Det er her den mindre reguleringsendringa som vart gjort i 2016/2017 viser.

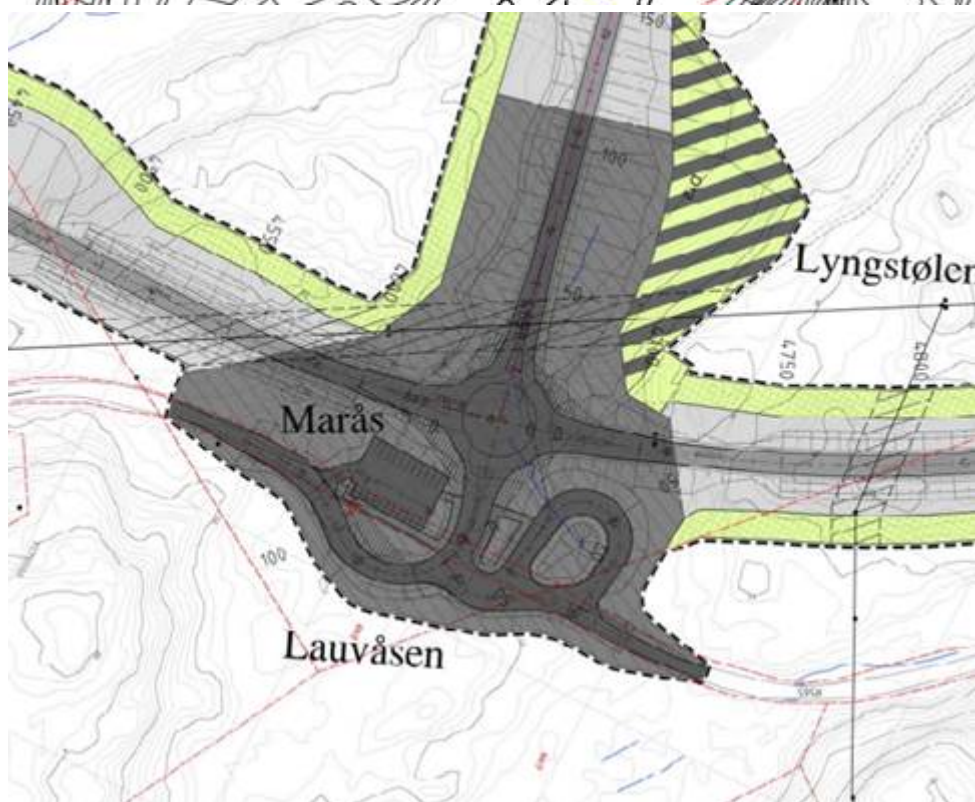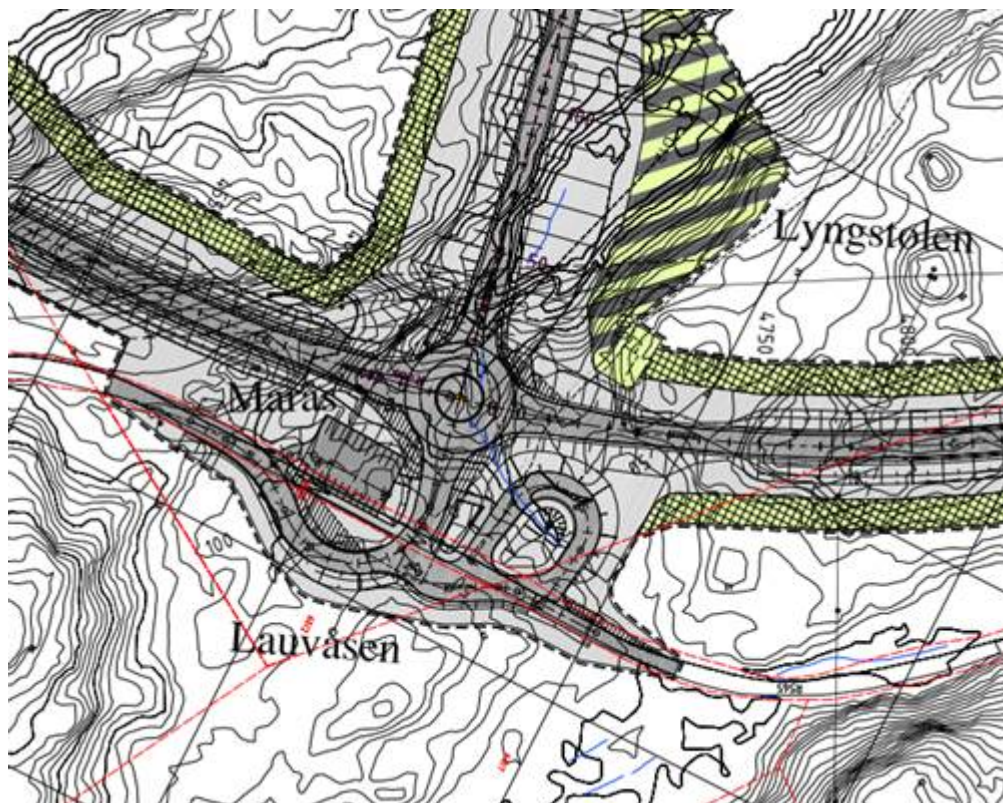

Det er det mørkegrå området som er lagt inn ved reguleringsendringa: Infrastruktursone (410).

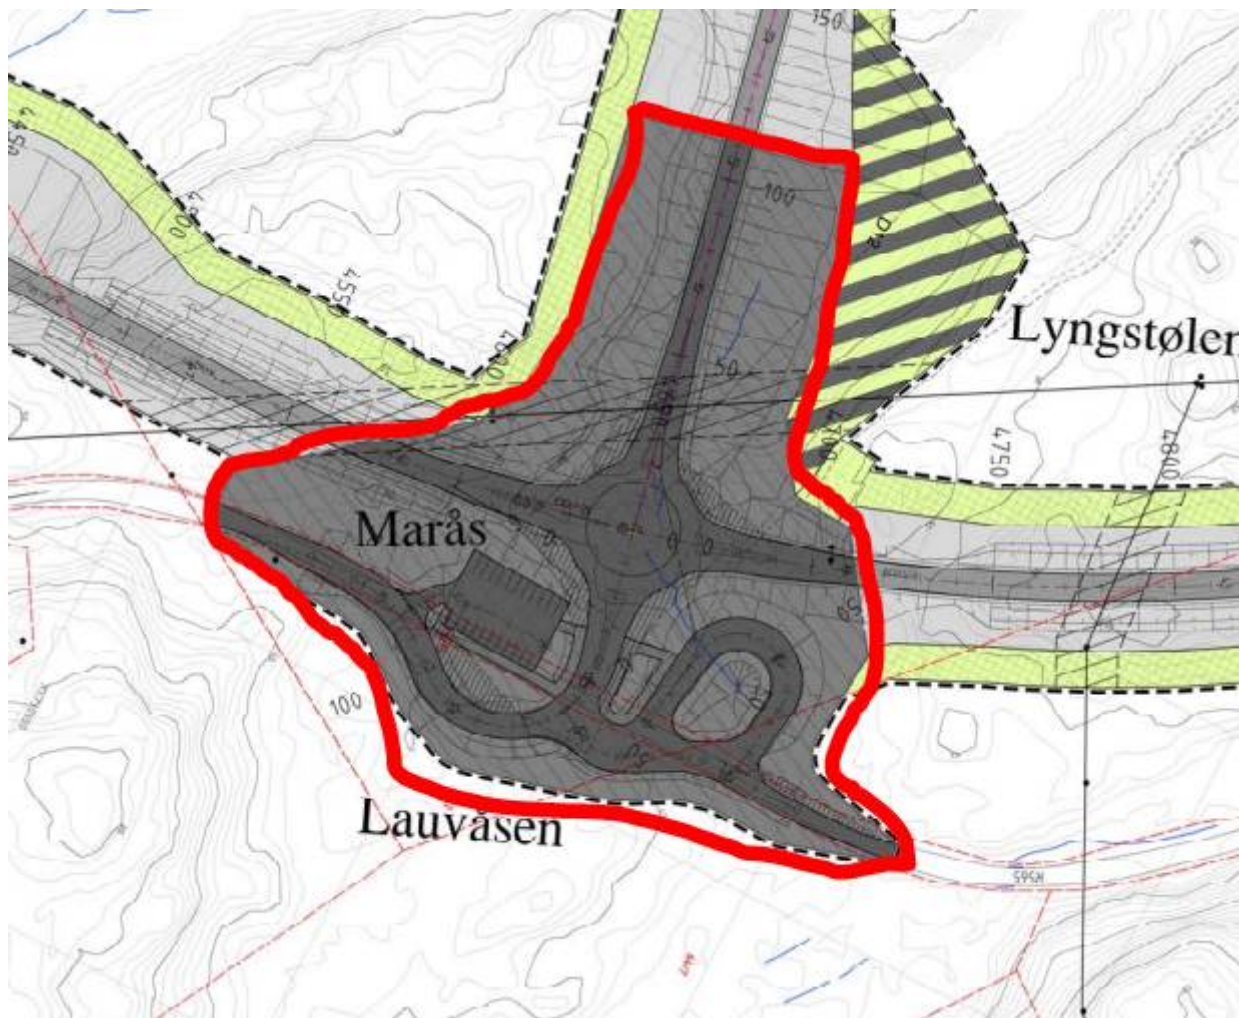

Her markert med rød strek rundt.

Tilknytt denne infrastruktursona vart følgjande føresegn lagt inn ved denne reguleringsendringa:

«7.3 Innanfor området infrastruktursone kan det gjerast tilpassingar på den tekniske løysinga vist i planen. Endringane skal ikkje gå utover planformål offentleg trafikkområde.»

Håpar dette var forståeleg.

Vi tek diskusjonen om vegen vidare i møtet neste veke.

Ole Martin Bolset | Rådgjevar planforvaltning

Telefon: 453 77 397

Innbyggjarservice: +47 56 37 50 00

www.alver.kommune.no



ALVER
KOMMUNE

Frå: Brolev, Marie <marie.brolev@sweco.no>

Send: tysdag 7. juni 2022 10:10

Til: Ole Martin Bolset <ole.martin.bolset@alver.kommune.no>


Emne: SV: Ønskje om kartgrunnlag - Fv. 565 Tolleshaug-Soltveit

Hei,

Hvis det er mulig å få dette utklipp av plankart. Dette er fra seneste dispensasjonssøknad. Jeg tenker det er denne som er det eksisterende/aktuelle plankart, som skal endres i?

SOSI fil er greit.

Så kan jeg få vist den mindre endring som vi gjerne vil søke om.

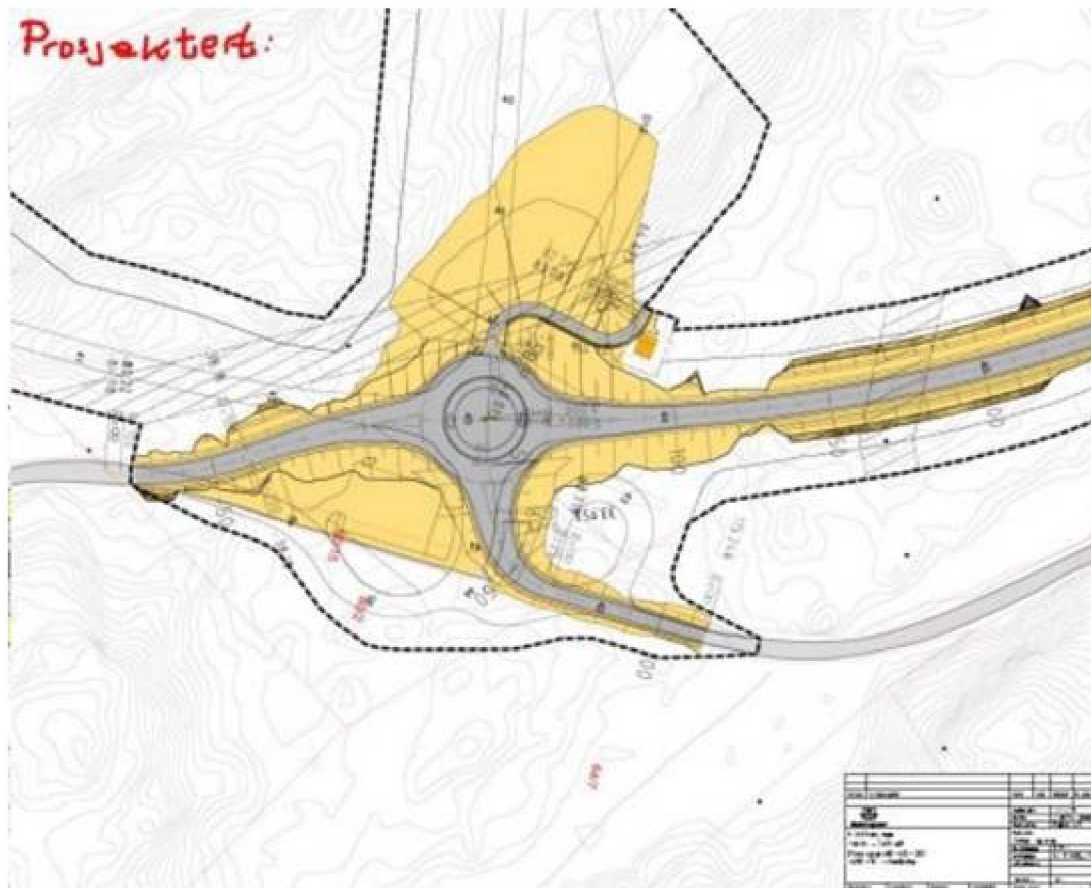

Med vennlig hilsen

Marie Silkeborg Brolev
Arealplanlegger/Cand. Scient.

Sweco Norge AS | Stavanger
Mobil +47 40845075



Fra: Ole Martin Bolset <ole.martin.bolset@alver.kommune.no>

Sendt: tirsdag 7. juni 2022 09:55

Til: Brolev, Marie <marie.brolev@sweco.no>

Emne: Ønskje om kartgrunnlag - Fv. 565 Tolleshaug-Soltveit

Hei!

Fint om du svarar på denne mailen på kva det er du ønskjer i eit kartgrunnlag, so skal eg ta dette vidare og forsøke å få tak i det som er naudsynt.

Ole Martin Bolset | Rådgjevar planforvaltning

Telefon: 453 77 397

Innbyggjarservice: +47 56 37 50 00

www.alver.kommune.no



ALVER
KOMMUNE