

BILAG 1

HA SLIK VIK DE GAMLE

Mekand bygningsrad 21/1/38
 Bok m. 181/38
 Godteke m. meter

Bövågen

Kartvedlegg til varsel for oppmålingsforretning

Meland kommune



Eiendom

Saks nr

Oppdragnr

53/4

2017581

2017009

Rekvirent

Forretningsdato

Landmåler


BRATSHAUG AUDUN HELGE

3/5/2017

Per Atle Sæle

Målestokk 1:1500

0 20 40 60 m

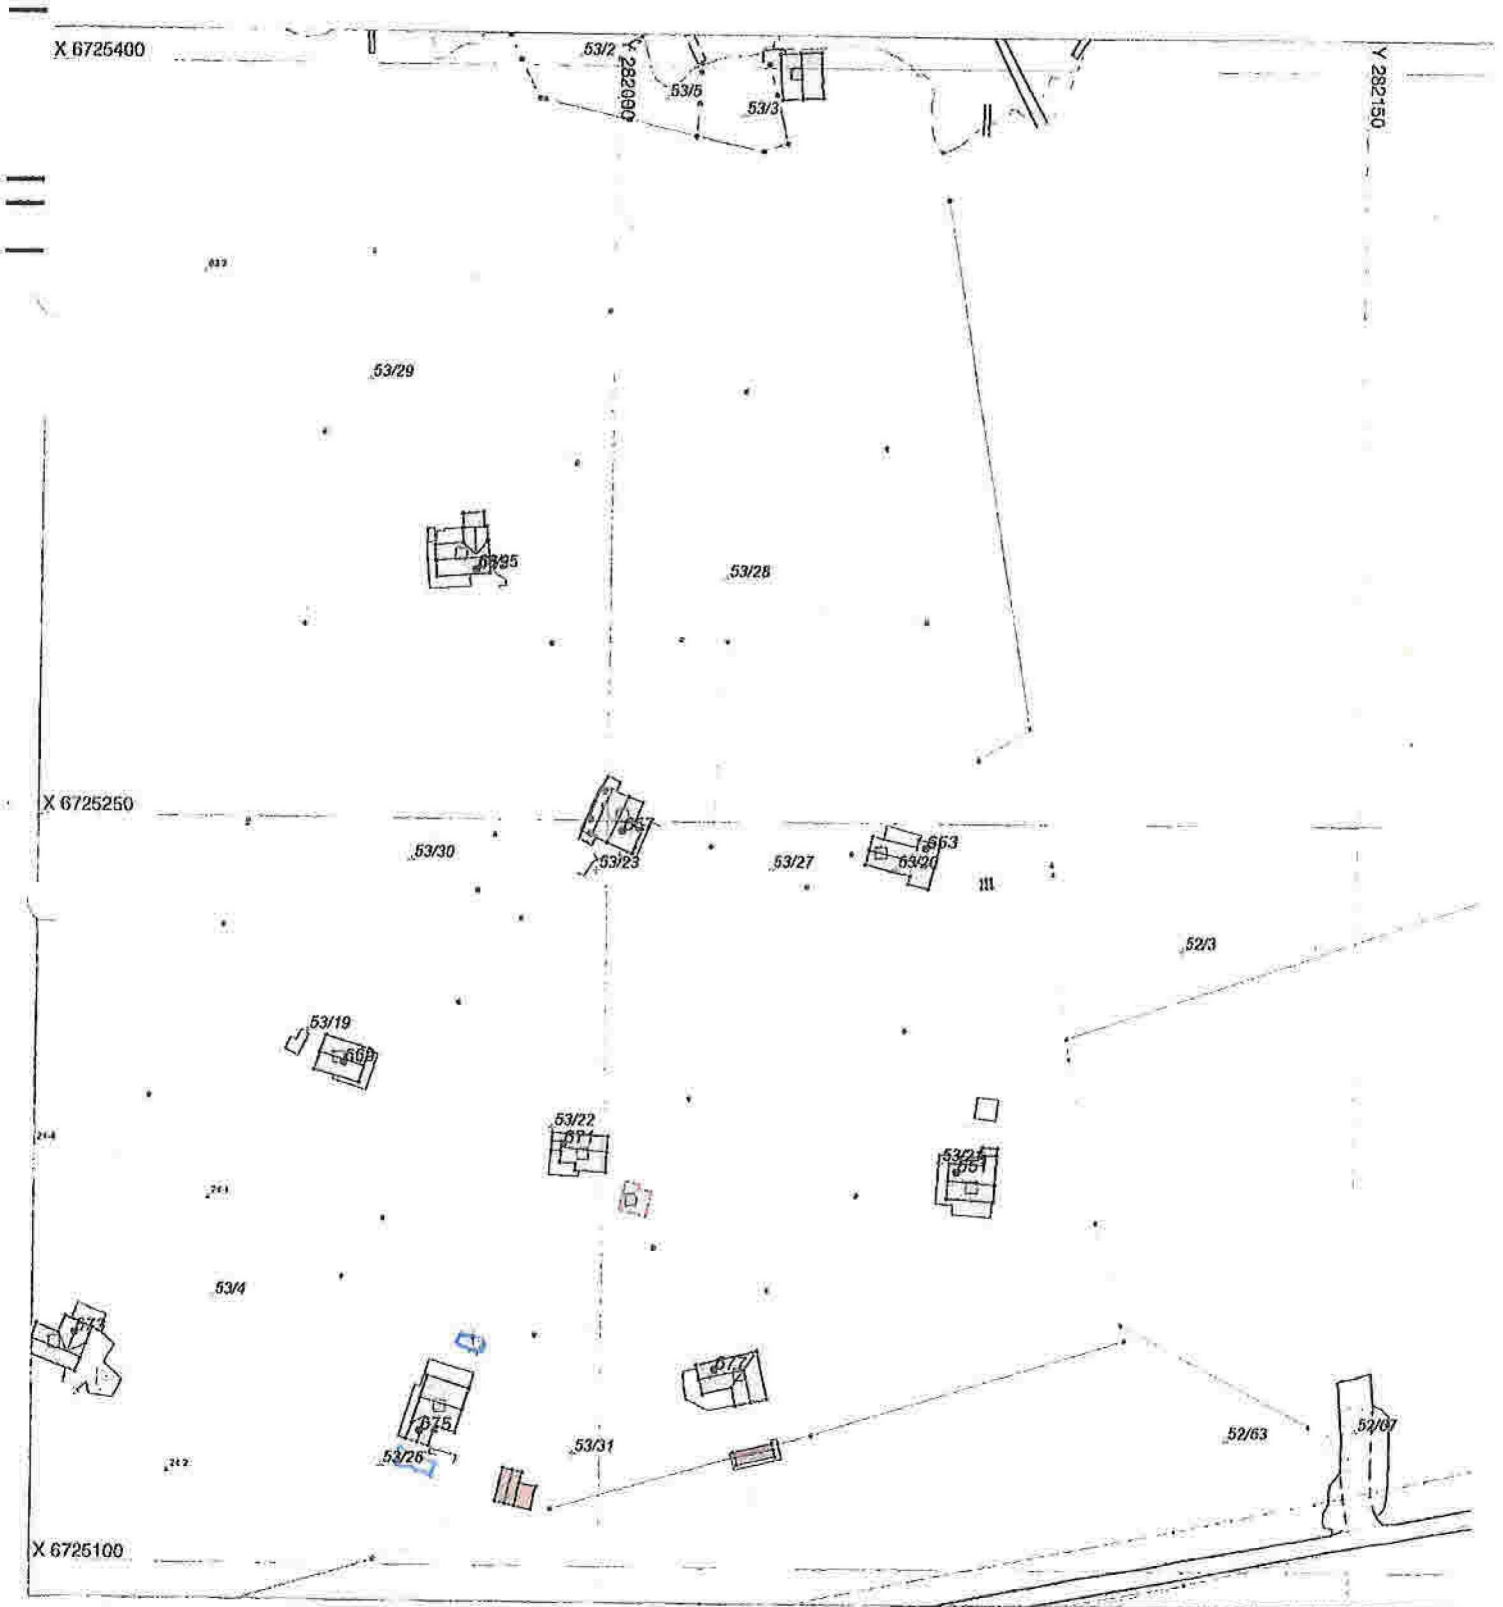

SITUASJONSKART

Gnr/Bnr:
Adresse:
Eigar/søkar:

Kvalitet :

Gjeldande plan :
Planformål :


Vår referanse:

Sign:



Målestokk: 1:500
Dato: 08.06.2022

- | | | | |
|--|-----------------------|--|------------|
| | Gjerde | | Bolighus |
| | Usikker eigdomsgrense | | Andre bygg |
| | Målt eigdomsgrense | | |

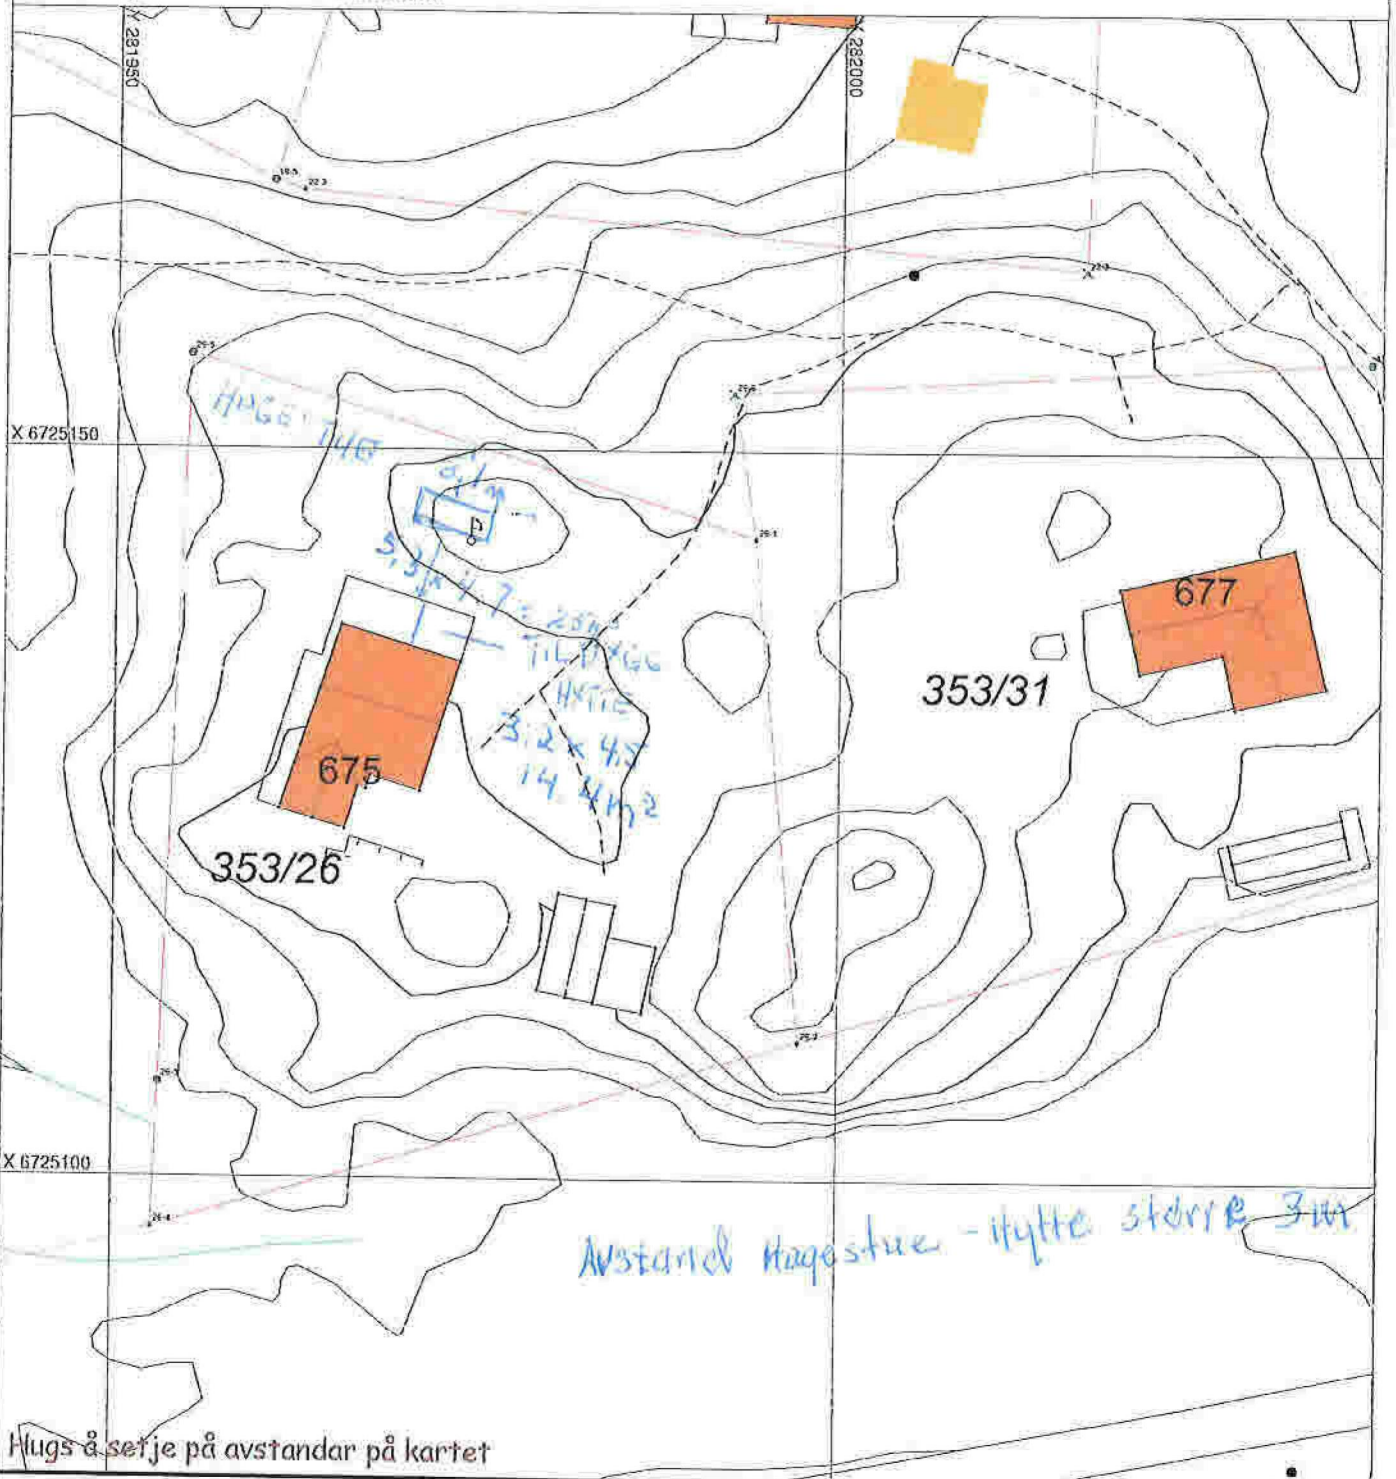

Hugs å serje på avstandar på kartet

SITUASJONSPLAN

Tiltak

BILAG 3

Underskrift Situasjonsplan

Dato