


Kartutsnitt er ikke målestokkriktig og må oppfattes som orienterende

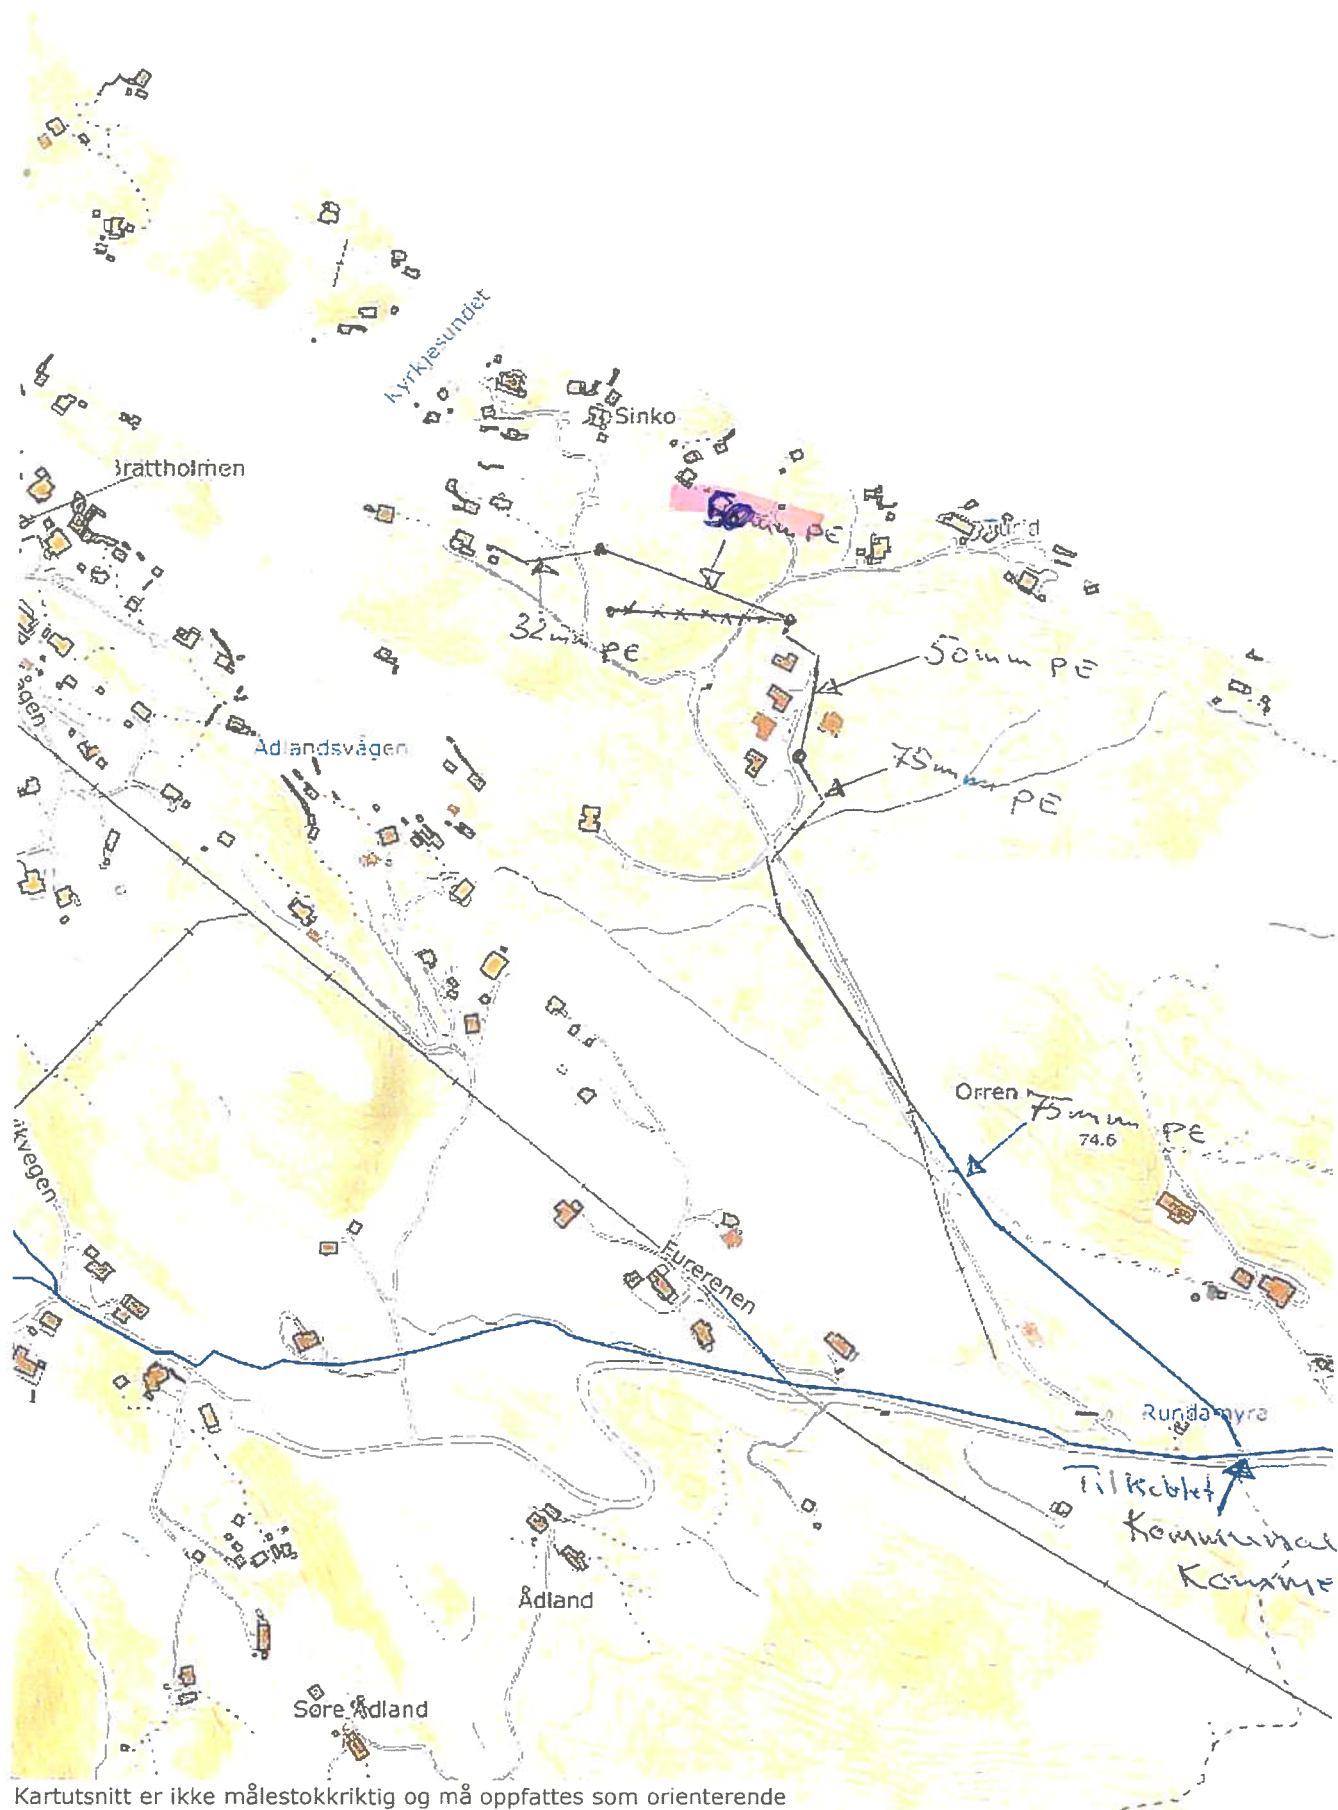

Kartutsnitt er ikke målestokkriktig og må oppfattes som orienterende  
<https://alver.powelgemini.no/portal/va/map/18>