


VEDLEGG D-1

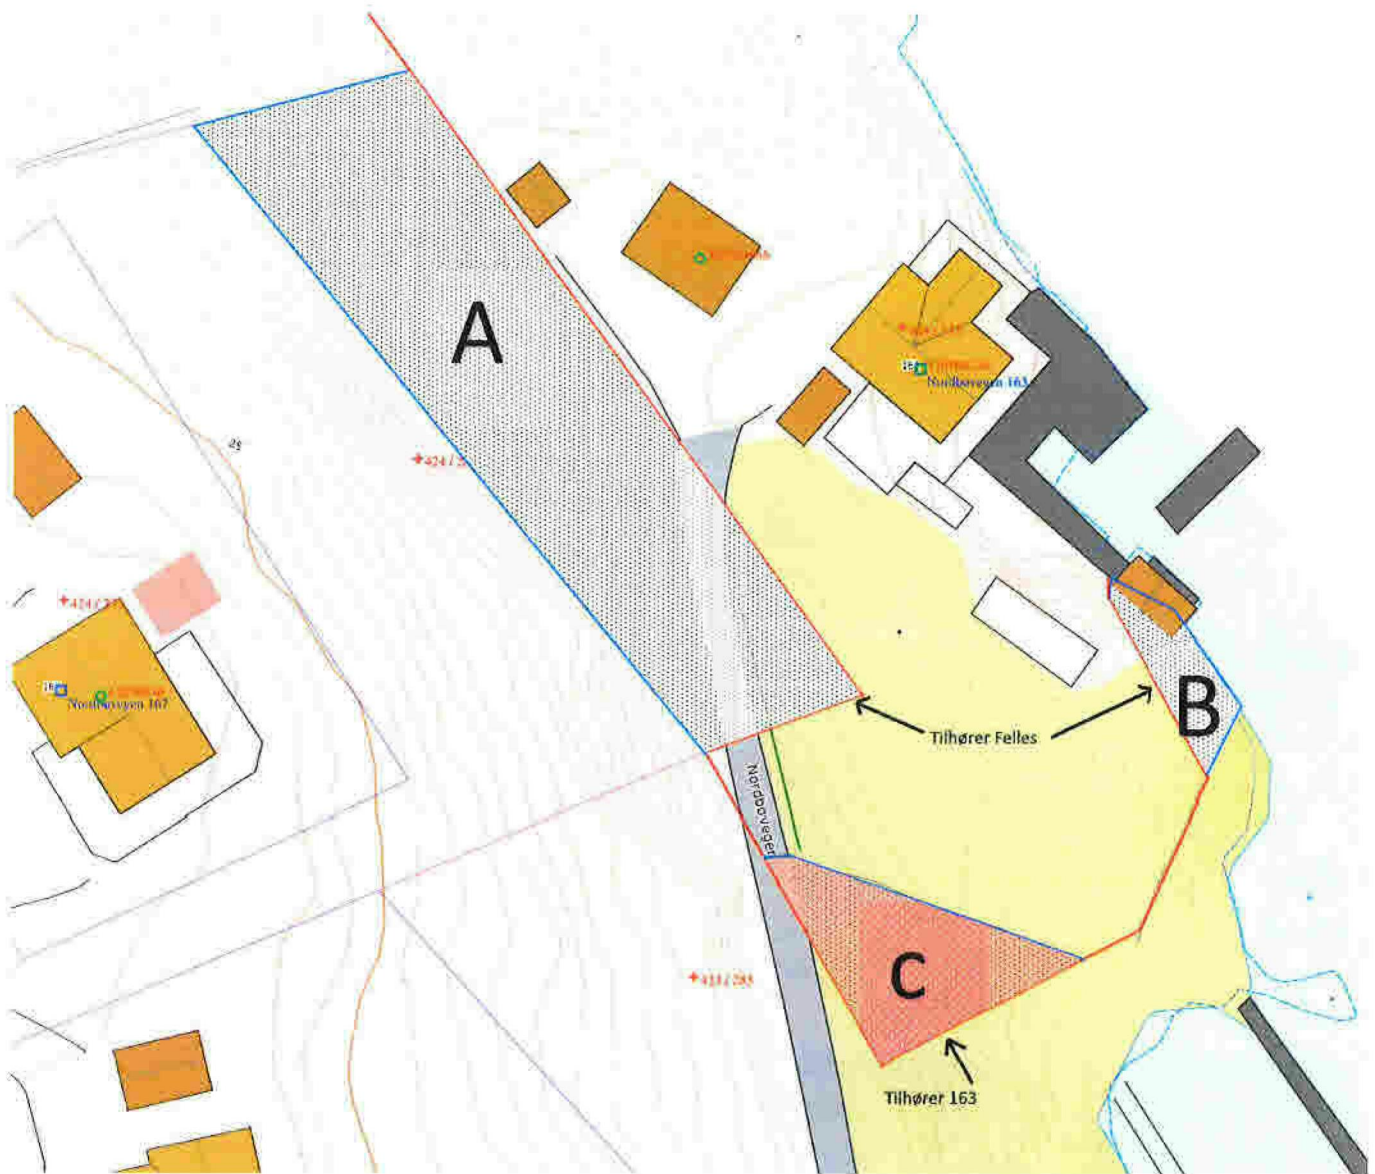

Rød og fiolett grenselinje viser eksisterende grenser.

Blå grenselinje viser justerte grenser for 424/111 og er omtrentlig (følge terrenget i grove trekk)

Område A: Del av 424/284 og søkes fradelt / tillagt 424/111 (estimert ca 660m²)

Område B: Del av 424/283 og søkes fradelt / tillagt 424/111 (estimert ca 35m²)

Område C: Del av 424/111 og søkes fradelt / tillagt 424/283 (estimert ca 145m²)