

**For matrikelenhet:**

Kommune: 4631 - ALVER

Gårdsnummer: 137

Bruksnummer: 13

Utskriftsdato/klokkeslett: 13.06.2022 kl. 14:27

Produsert av: Kjell Rune Standal - Alver

Attestert av: Alver kommune

**Orientering om matrikelbrev**

Matrikelbrevet er hjemlet i «Lov om eigedomsregistrering» (matrikellova) av 17. juni 2005. Etter definisjonen i matrikellovens § 3 d) er matrikelbrevet en attestert utskrift av matrikkelen som viser alle registrerte opplysninger om en matrikelenhet ved oppgitt dato.


**Om fullstendighet og nøyaktighet i matrikelbrevet**

Matrikkelen ble etablert ved konvertering av data fra tidligere registre. Det kan variere hvor gode dataene er med hensyn på fullstendighet og nøyaktighet. I enkelte tilfeller kan grensepunkt og grenselinjer mangle helt eller delvis eller være feil registrert. Det kan også være feil og mangler ved registrert bygnings- og adresseinformasjon. Fullstendighet og stedfestingsnøyaktighet er generelt bedre innenfor enn utenfor tettbygd strøk. Vær oppmerksom på at for mange matrikelenheter og bygg hefter usikkerhet ved arealet som oppgis.

For utfyllende informasjon: [www.kartverket.no/matrikelbrev](http://www.kartverket.no/matrikelbrev)

# Oversiktskart for 137 / 13

Målestokk 1:10 000  
EUREF89 UTM Sone 32

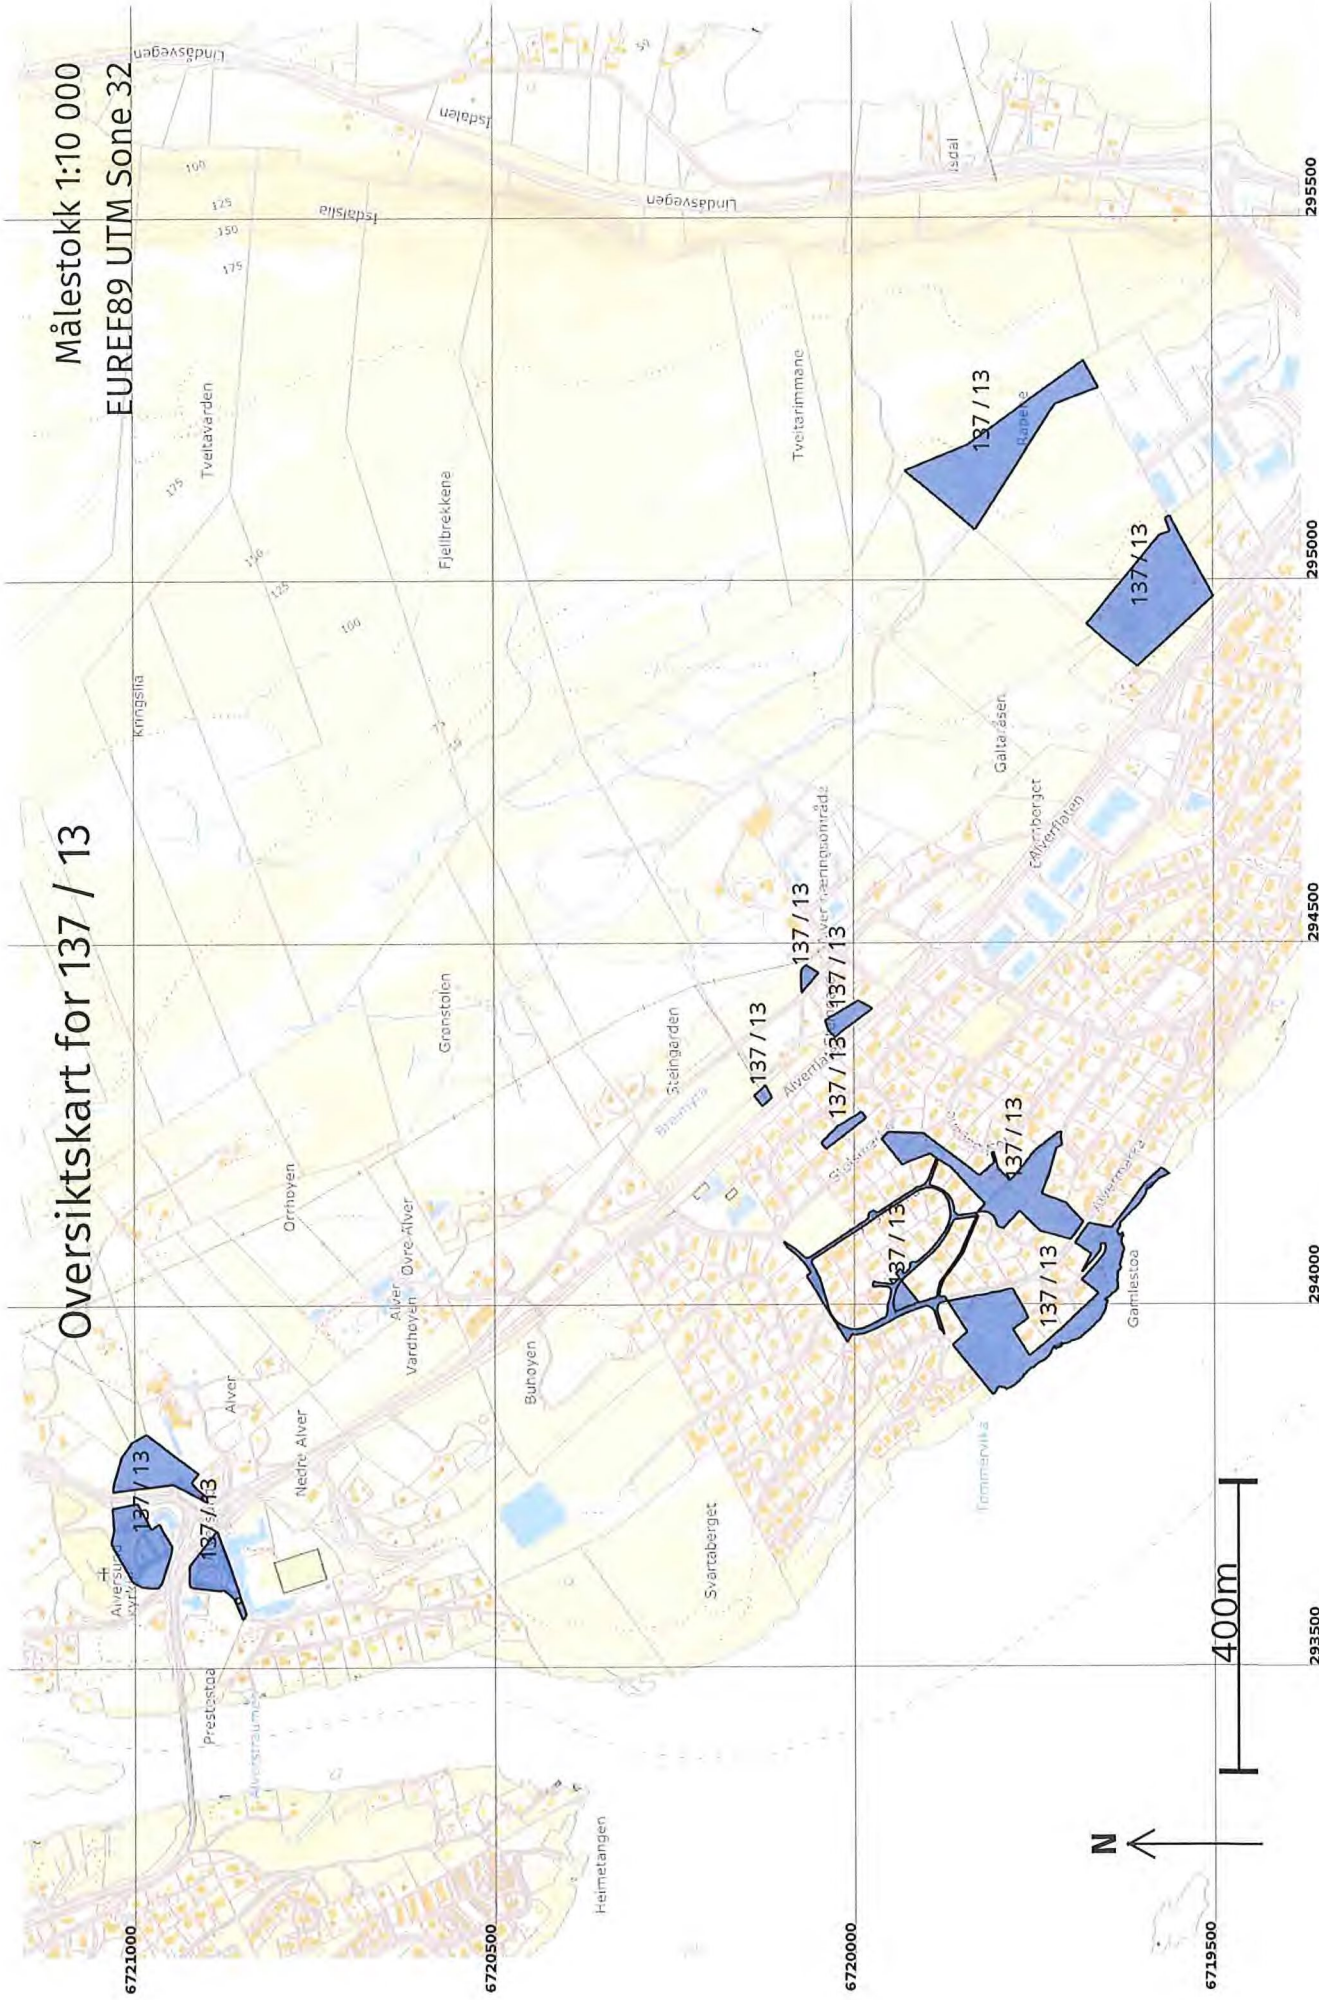




# Teig 1 (Hovedteig)

137 / 13

+137 / 497

Målestokk 1:1 000  
EUREF89 UTM Søper 32

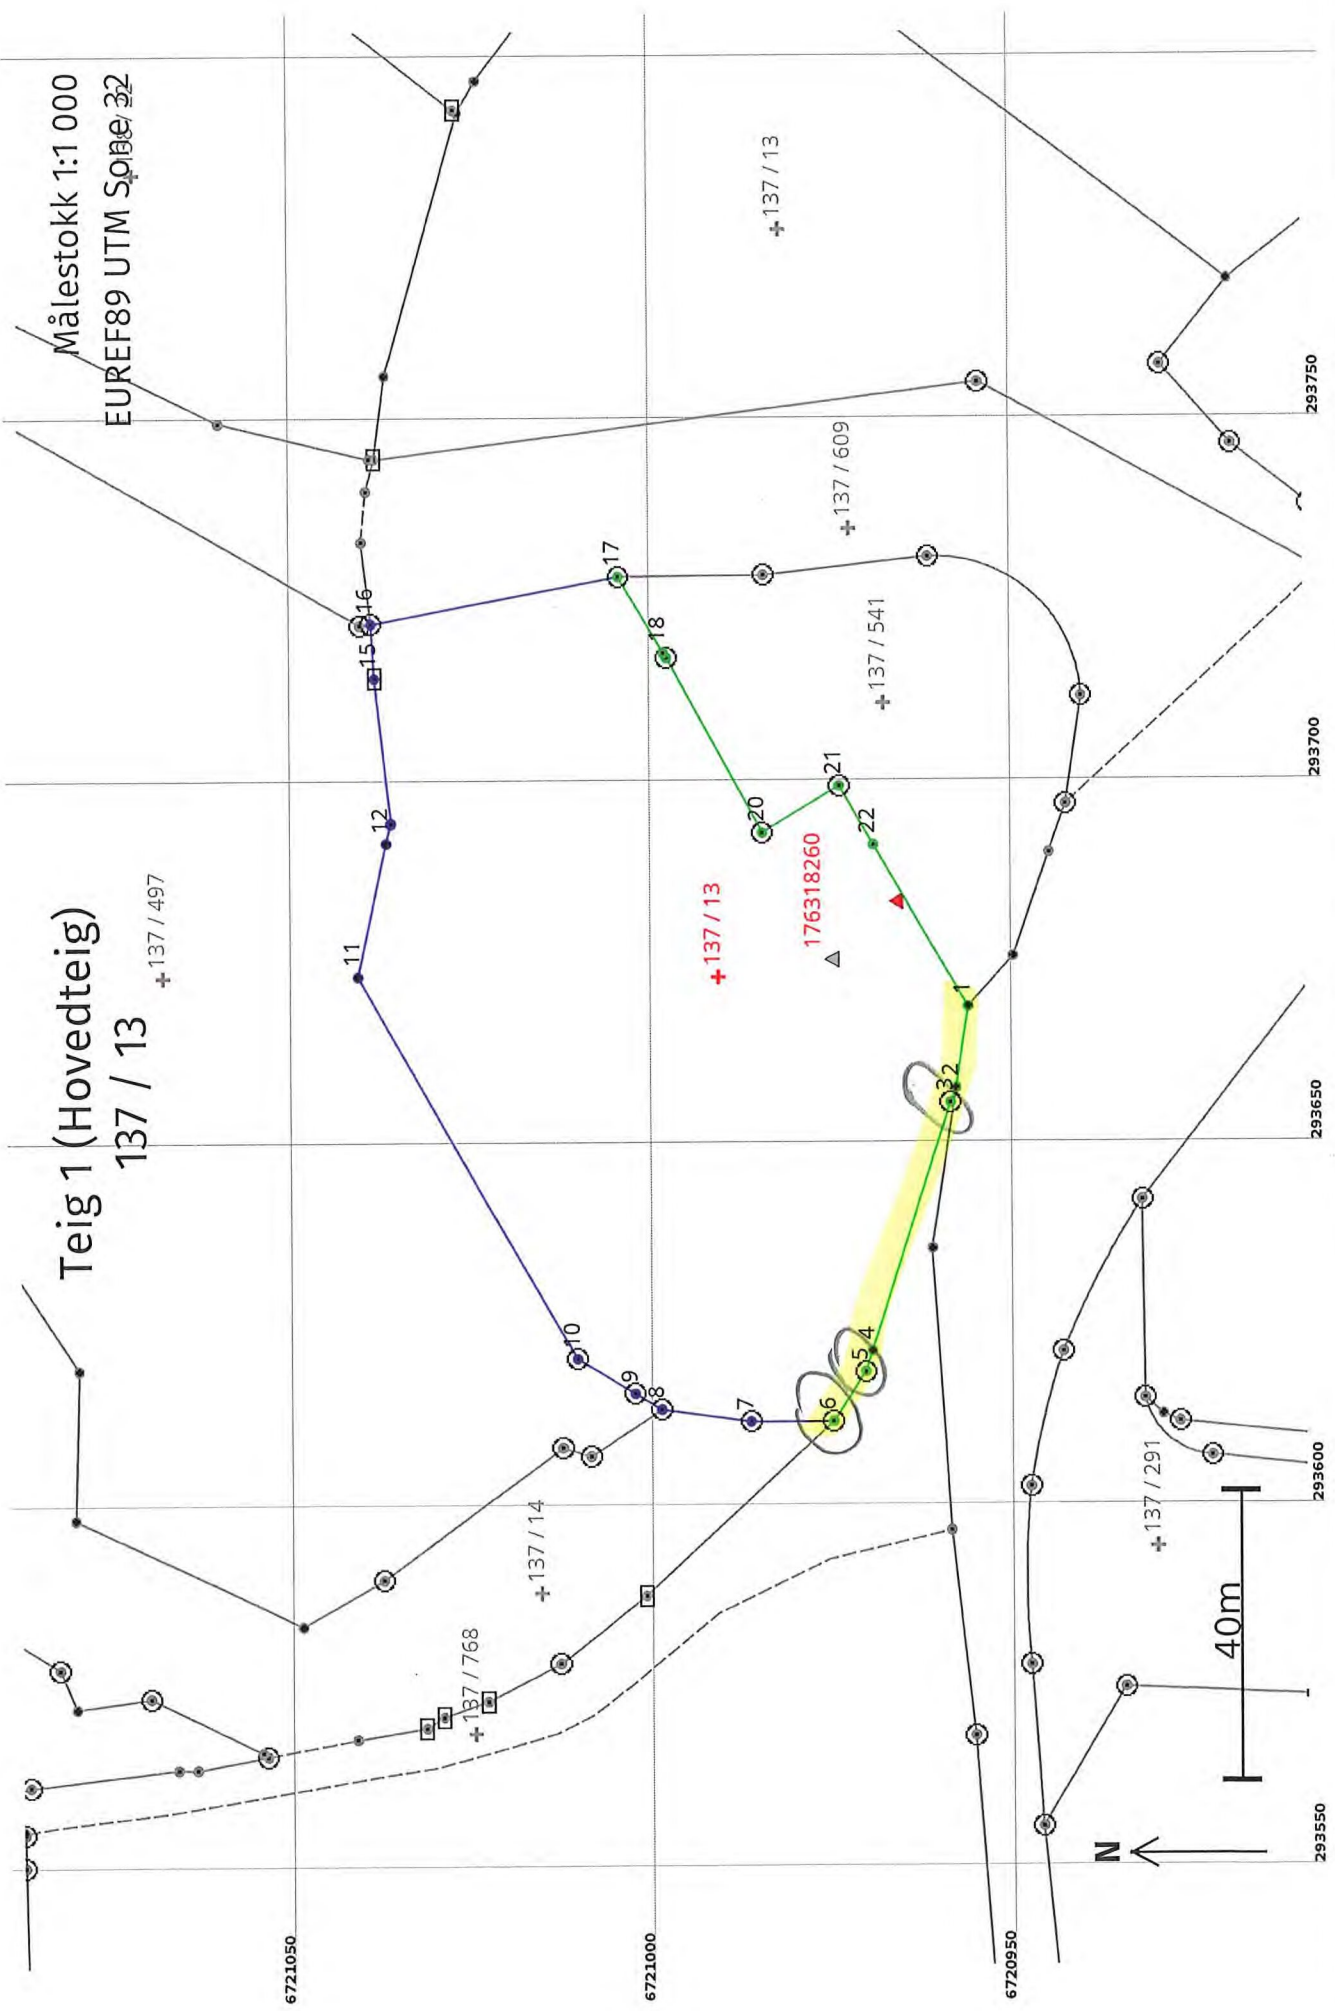

## Areal og koordinater

Areal: 6 562,7 Arealmerknad:

Representasjonspunkt: EUREF89 UTM Sone 32 Nord: 6720991 Øst: 293673

### Grensepunkt / Grenselinje

### Ytre avgrensing

| Løpnr | Nord       | Øst       | Grensemerke nedsatt i / Lengde (m) | Linjeinformasjon               | Grensepunkttype / Gjerdestolpe | Målemetode  | Nøyaktighet (SD i cm) | Radius |
|-------|------------|-----------|------------------------------------|--------------------------------|--------------------------------|---|-----------------------|--------|
| 1     | 6720956,75 | 293668,50 |                                    |                                | 11,35                          | 10 Terrengmålt  | 14                    |        |
| 2     | 6720958,45 | 293657,28 |                                    | Umerket                        |                                | 96 GNSS: Fasemåling (Real time kinematic)               | 10                    |        |
| 3     | 6720959,23 | 293655,24 | Jord                               | Offentlig godkjent grensemerke | 2,18                           | 96 GNSS: Fasemåling (Real time kinematic)               | 10                    |        |
| 4     | 6720970,30 | 293620,93 | 36,05                              | Umerket                        |                                | 96 GNSS: Fasemåling (Real time kinematic)               | 10                    |        |
| 5     | 6720971,20 | 293618,11 | 2,96                               | Jord                           | Offentlig godkjent grensemerke | 96 GNSS: Fasemåling (Real time kinematic)               | 10                    |        |
| 6     | 6720975,73 | 293611,29 | 8,19                               | Jord                           | Offentlig godkjent grensemerke | 96 GNSS: Fasemåling (Real time kinematic)               | 10                    |        |
| 7     | 6720987,14 | 293611,26 | 11,41                              | Jord                           | Offentlig godkjent grensemerke | 12 Terrengmålt: Teodolitt med elektronisk avstandsmåler | 36                    |        |
| 8     | 6720999,52 | 293612,98 | 12,50                              | Jord                           | Offentlig godkjent grensemerke | 12 Terrengmålt: Teodolitt med elektronisk avstandsmåler | 36                    |        |
| 9     | 6721003,26 | 293615,17 | 4,33                               | Jord                           | Offentlig godkjent grensemerke | 12 Terrengmålt: Teodolitt med elektronisk avstandsmåler | 36                    |        |
| 10    | 6721011,29 | 293619,99 | 9,37                               | Jord                           | Offentlig godkjent grensemerke | 12 Terrengmålt: Teodolitt med elektronisk avstandsmåler | 36                    |        |
| 11    | 6721041,42 | 293672,81 | 60,81                              | Jord                           | Offentlig godkjent grensemerke | 12 Terrengmålt: Teodolitt med elektronisk avstandsmåler | 36                    |        |
| 12    | 6721037,40 | 293691,18 | 18,80                              | Annen detalj                   |                                | 12 Terrengmålt: Teodolitt med elektronisk avstandsmåler | 36                    |        |
| 13    | 6721036,76 | 293693,82 | 2,72                               | Umerket                        |                                | 12 Terrengmålt: Teodolitt med elektronisk avstandsmåler | 36                    |        |
|       |            |           | 0,19                               | Ukjent                         |                                | 66 Sammenknytningspunkt / randpunkt                     | 36                    |        |