



Oversiktskart for 138 / 4

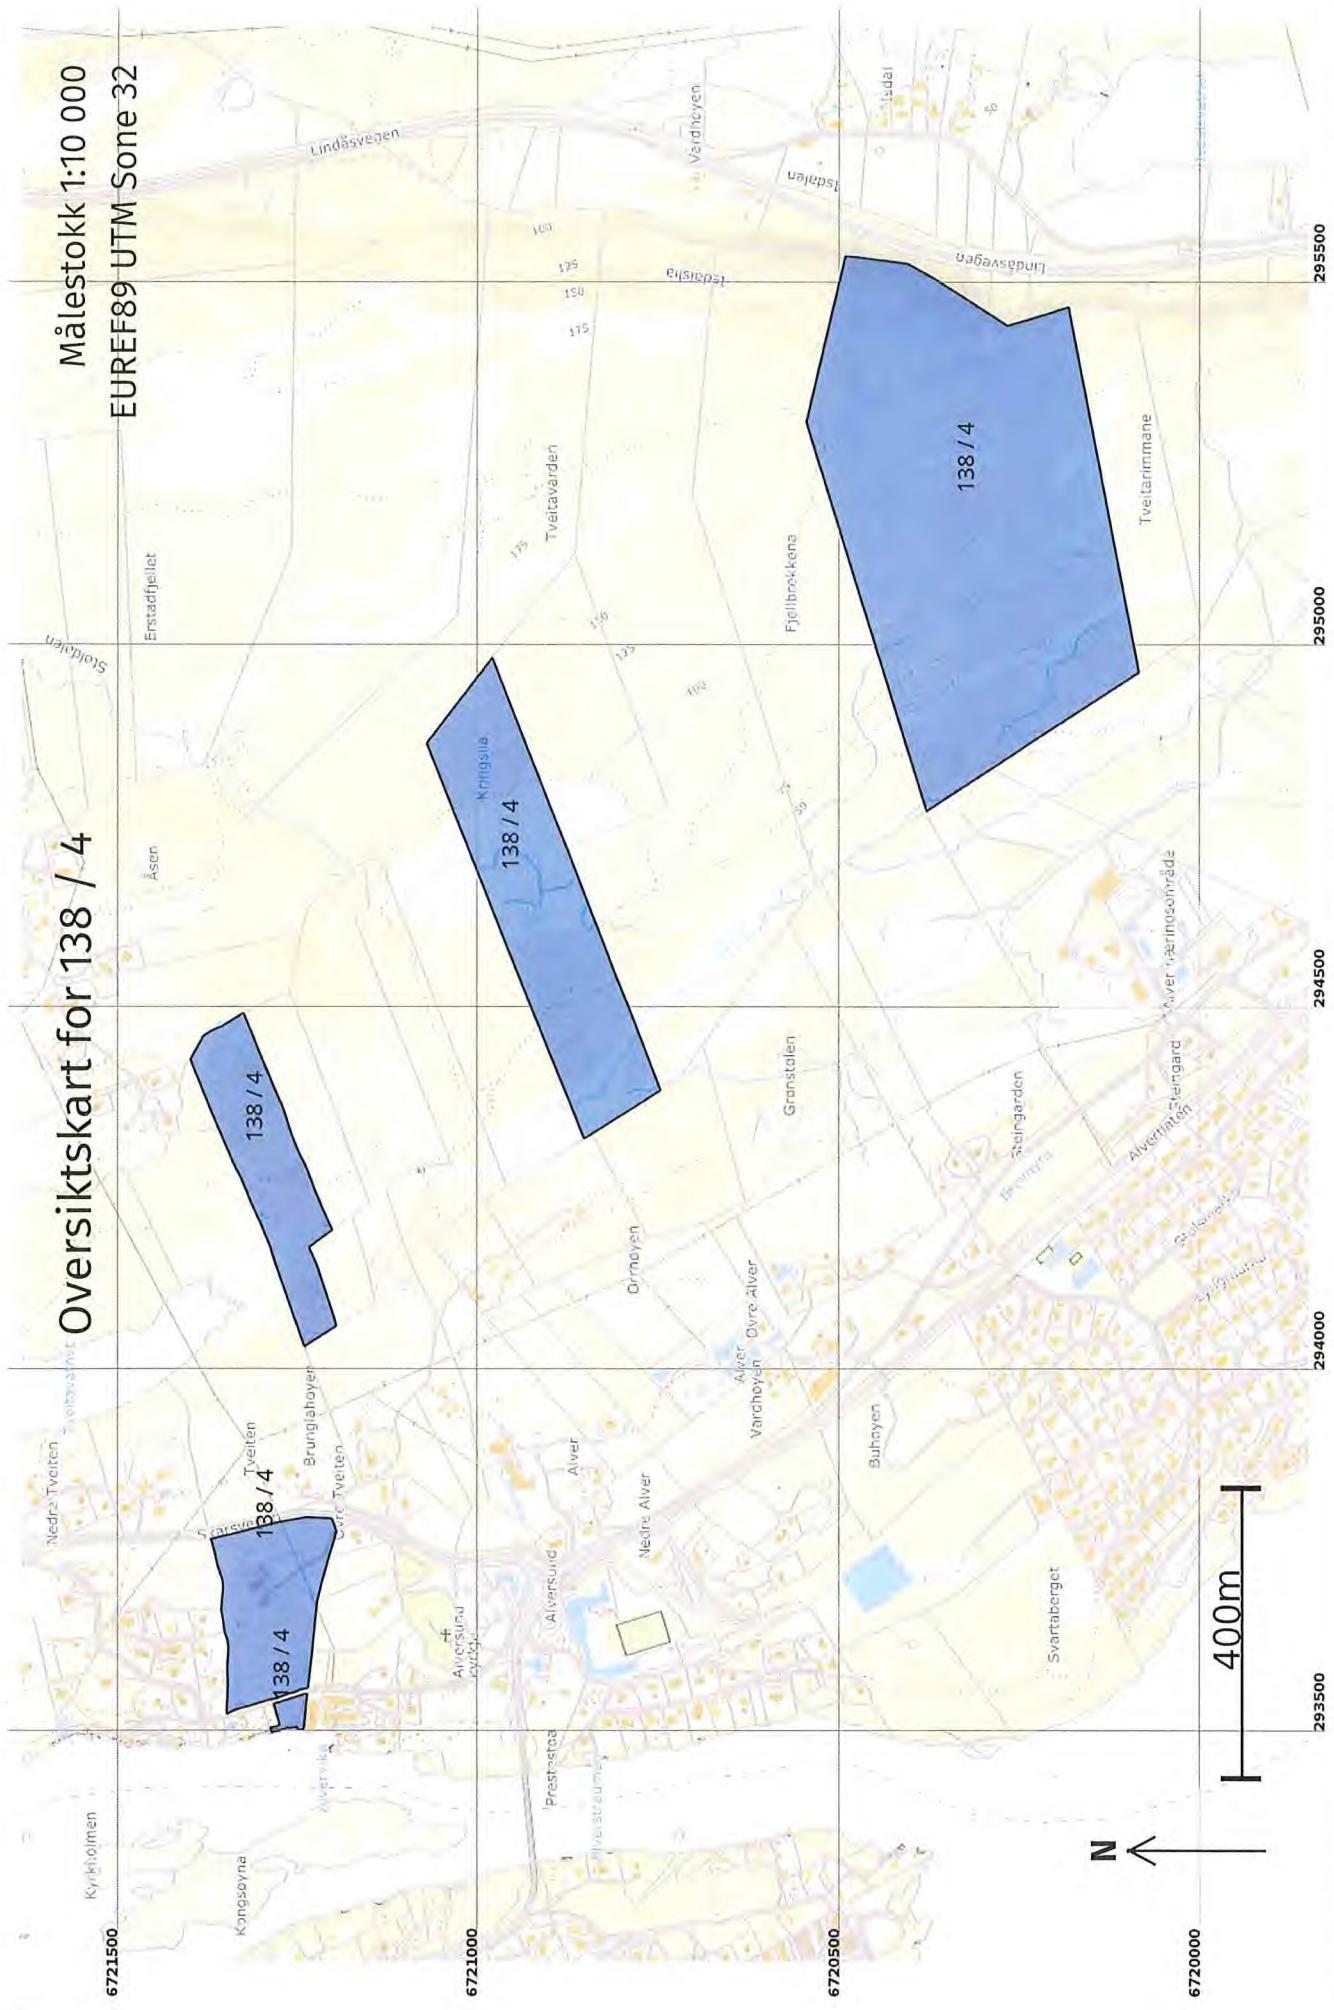

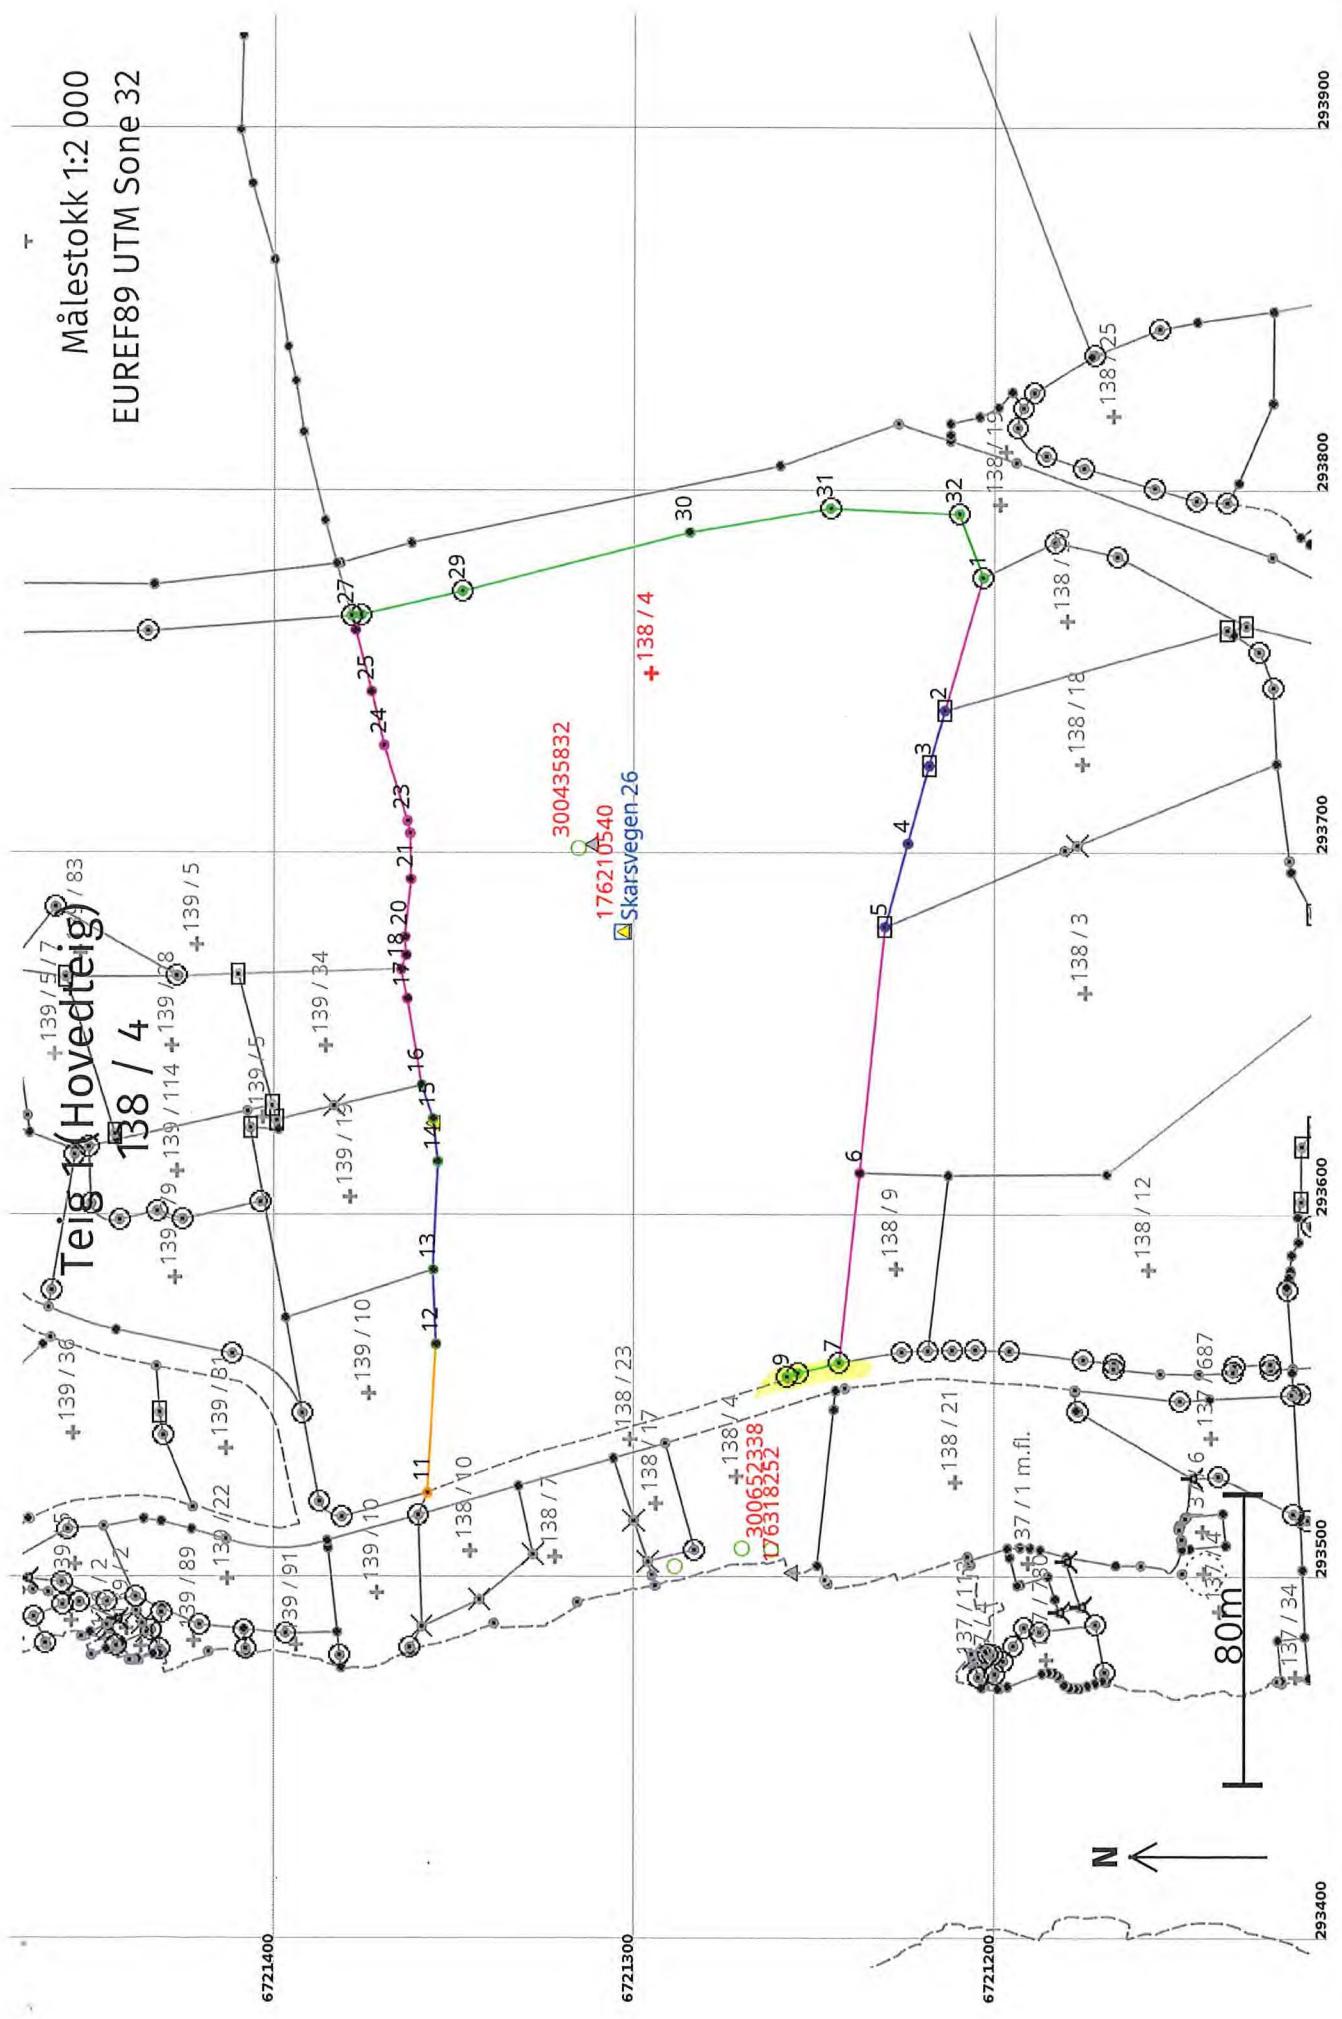

14.06.2022 07:30

Matrikkelbrev for 4631 - 138 / 4

Side 17 av 31

Areal og koordinater

Areal: 32 485,1
Representasjonspunkt: Koordinatsystem: EUREF89 UTM Sone 32
Nord: 6721297 **Øst:** 293749

Grensepunkt / Grenselinje

Grensepunkt / Grenselinje			Ytre avgrensing		
Løpenr	Nord	Øst	Grensemerke nedsatt i / Grensepunkttype / Lengde (m) Linjeinformasjon	Målemetode	Nøyaktighet (SD i cm) Radius
1	6721205,03	293775,66	Jord Offentlig godkjent grensemerke 38,24	12 Terregmålt: Teodolitt med elektronisk avstandsmåler	13 200
2	6721215,76	293738,96	Stein eller røys 15,78	12 Terregmålt: Teodolitt med elektronisk avstandsmåler	36
3	6721220,07	293723,78	Stein eller røys 22,28	12 Terregmålt: Teodolitt med elektronisk avstandsmåler	36
4	6721225,97	293702,30	Ukjent 23,79	66 Sammenknytningspunkt / randpunkt	36
5	6721232,28	293679,36	Stein eller røys 68,33	12 Terregmålt: Teodolitt med elektronisk avstandsmåler	36
6	6721239,17	293611,37	Umerket 52,76	63 Genererte data: Fra annen geometri	200
7	6721245,05	293558,94	Jord Offentlig godkjent grensemerke 11,78	96 GNSS; Fasemåling (Real time kinematic)	10
8	6721256,46	293556,04	Jord Offentlig godkjent grensemerke 3,04	96 GNSS; Fasemåling (Real time kinematic)	10
9	6721259,37	293555,13	Jord Offentlig godkjent grensemerke 0,61	96 GNSS; Fasemåling (Real time kinematic)	10
10	6721259,15	293554,57	Umerket 104,48 Hjelplinje veggant	63 Genererte data: Fra annen geometri Geometrisk hjelpepunkt	500 500
11	6721358,71	293523,12	41,02	63 Genererte data: Fra annen geometri	500
12	6721356,38	293564,07	41,02 Gjerdestolpe 20,55	12 Terregmålt: Teodolitt med elektronisk avstandsmåler	14 36
13	6721357,16	293584,61	29,95	12 Terregmålt: Teodolitt med elektronisk avstandsmåler	14 36