

# Kartvedlegg til protokoll for oppmålingsforretning

Alver kommune

N

Eigedom  
137/768, 138/23

Saks nr  
22/3417


Oppdragnr

Rekvirent  
F.G. Eiendom AS


Forretningsdato  
31.05 2022

Landmålar  
Kjell-Rune Standal

Målestokk 1:1700

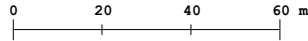

Beskriving/avtalar:

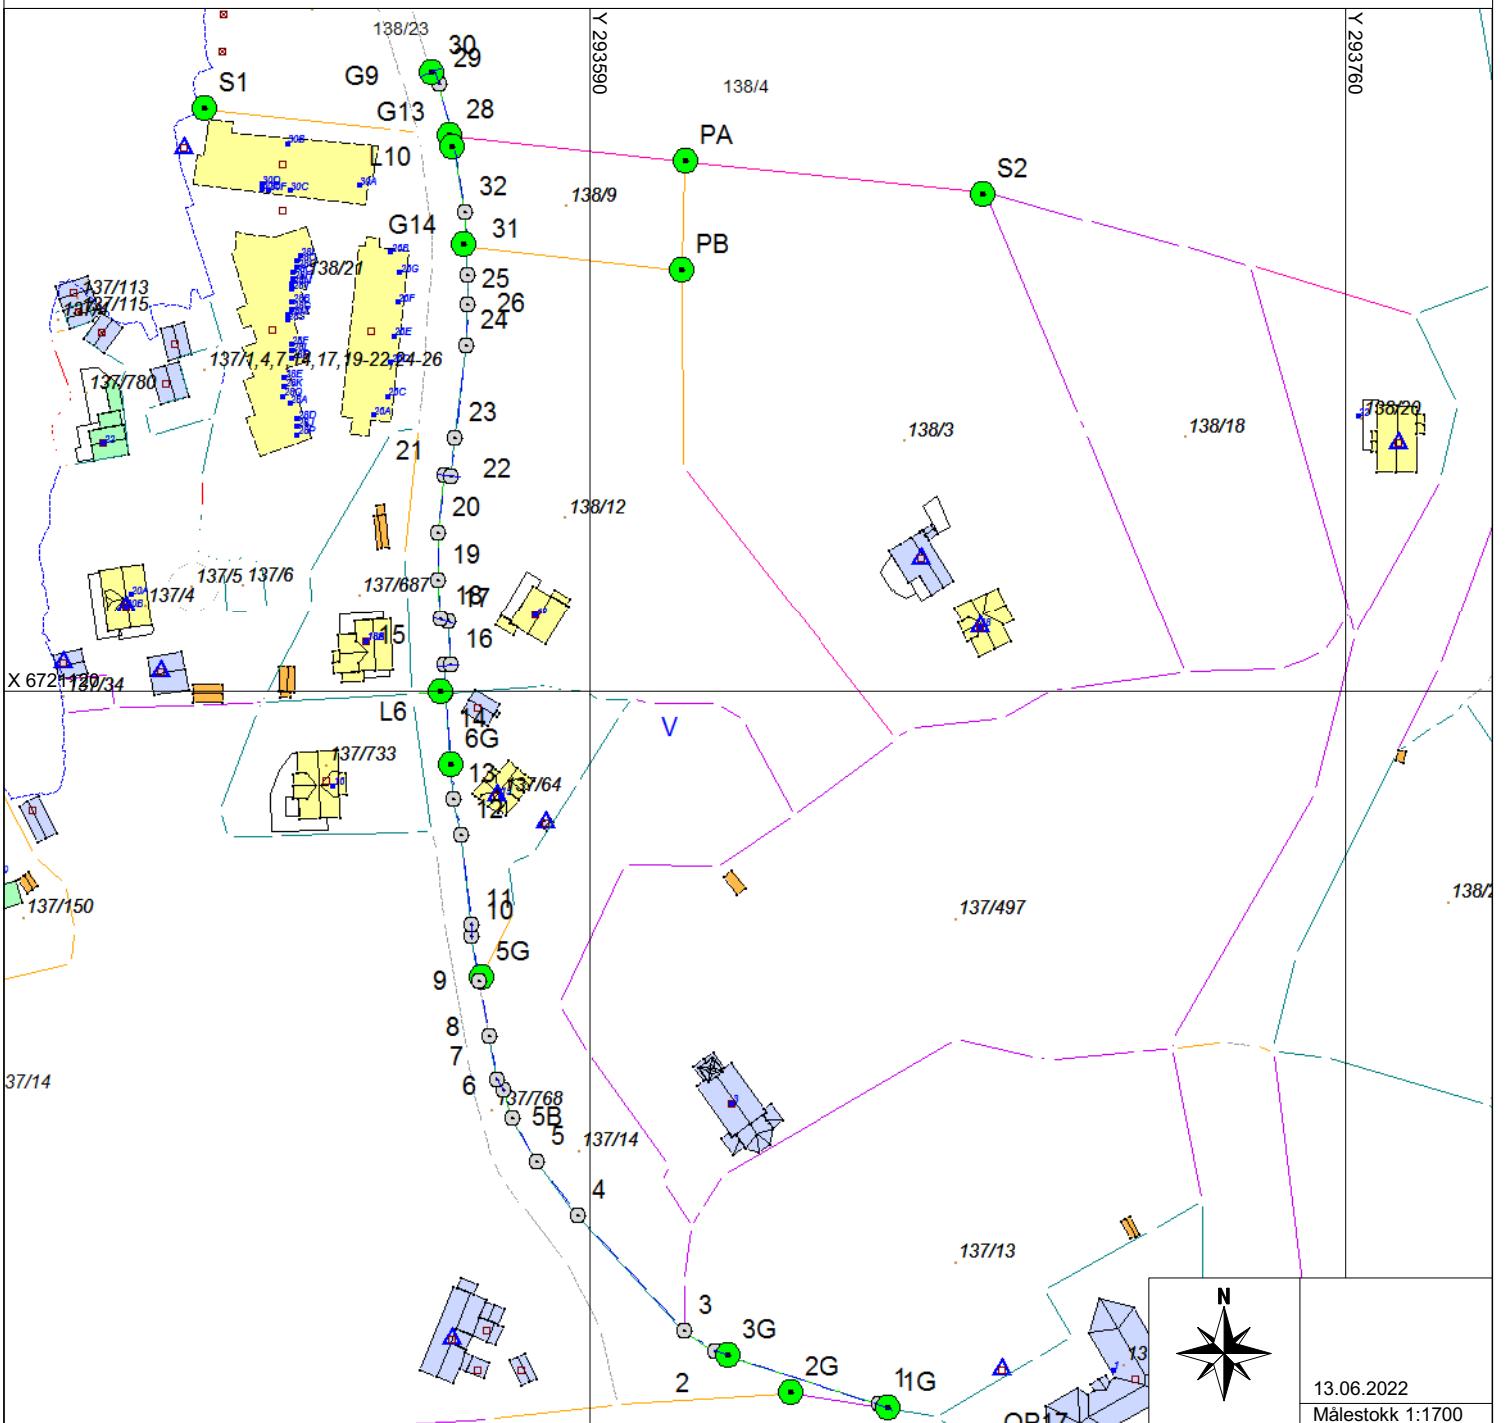

13.06.2022  
Målestokk 1:1700