




01 Plan 1 Etasje

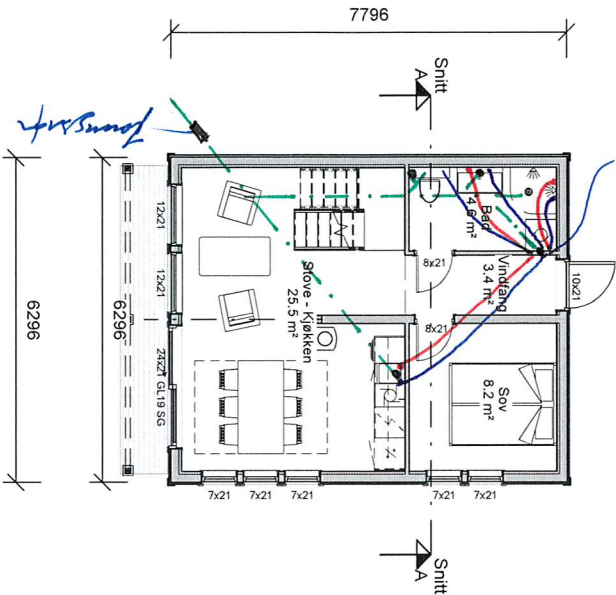

02 Plan 2 Etasje

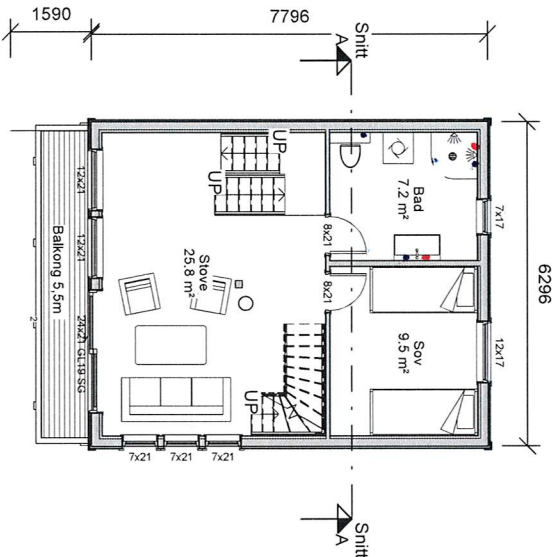

03 Plan 3 Etasje

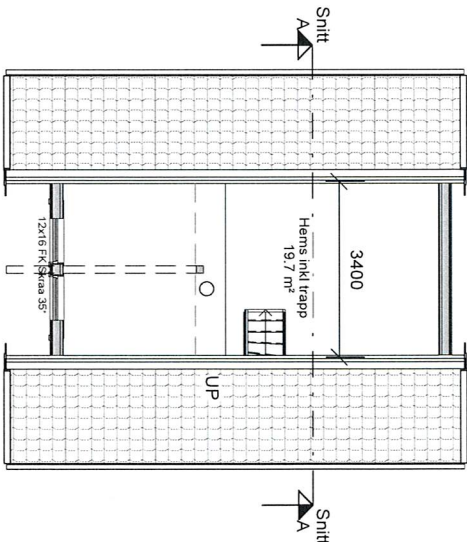

AREAL	BRA
2.ETG	43.7 m²
1.ETG	43.7 m²
SUM	87 m²

BYA	51 m²
-----	-------

ANMERKNINGER:
 LASTER SOM ER FORUTSATT I HENHOLD TIL NS-EN 1991-1-3. Smø 4.0 kN/m². Huset skal forankres i henhold til belastningene angitt i NS-EN 1991-1-4. Beregninger i henhold til NS-EN 1995-1-1 og NS-EN 1993-1-1. Se BFS 520.241 Vindforankring og vindavslutning av småhus av tre.
 ENERGI-DOKUMENTASJON FOR SMÅHUS. U-verdier er angitt i energidokumentasjonen.
 FORUTSETNINGER. Mesterhus standard detaljer hvis annet ikke er angitt.
 KONTROLL. Prosjektering iht. TEK17 er dokumentert ved egen sjekkliste.
 GENERELT. Risikoklasse: 4 / Brannklasse: 1. Det forutsies benyttet pipe med integrert frisklufttilførsel.

REV.	DATE	REVISJON	SIGN.
1	06.05.22	Endret størrelse på forbu	ET


Kalås Bygg AS
 Torvhusmyrane 2, 5913 Elkangervåg
MESTERHUS

TILTAKSHAVER	Jan Rune Hosøy
BYGGEPLASS	Sjumeset
G.nr/B.nr	10/16
KOMMUNE	Ålver

TEGN. INNHOLD:	Plan	MAL:	1 : 100
PROSJEKT	Rorbuer		
ARKITEKT:	Espen Tvedt		
DATE:	20.03.22	TEGN:	ET
PROSJEKT NR.		TEGN NR.	101



6733200

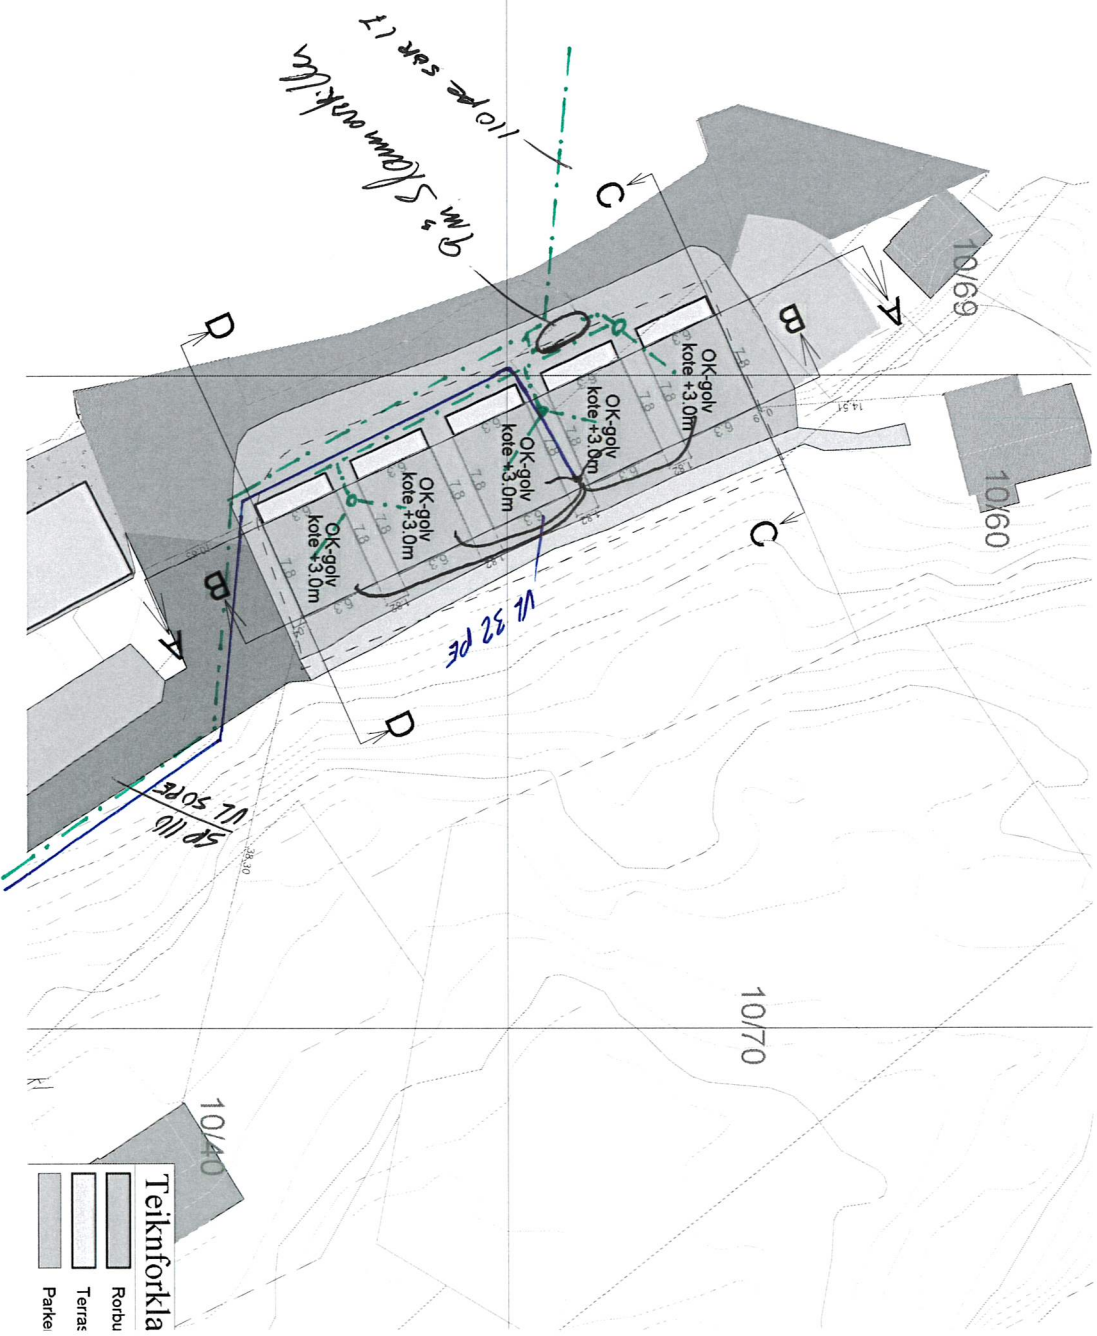

- Teikniforkla**
- Rorbu
 - Terras
 - Parke