



Vedlegg A - Situasjonsplan

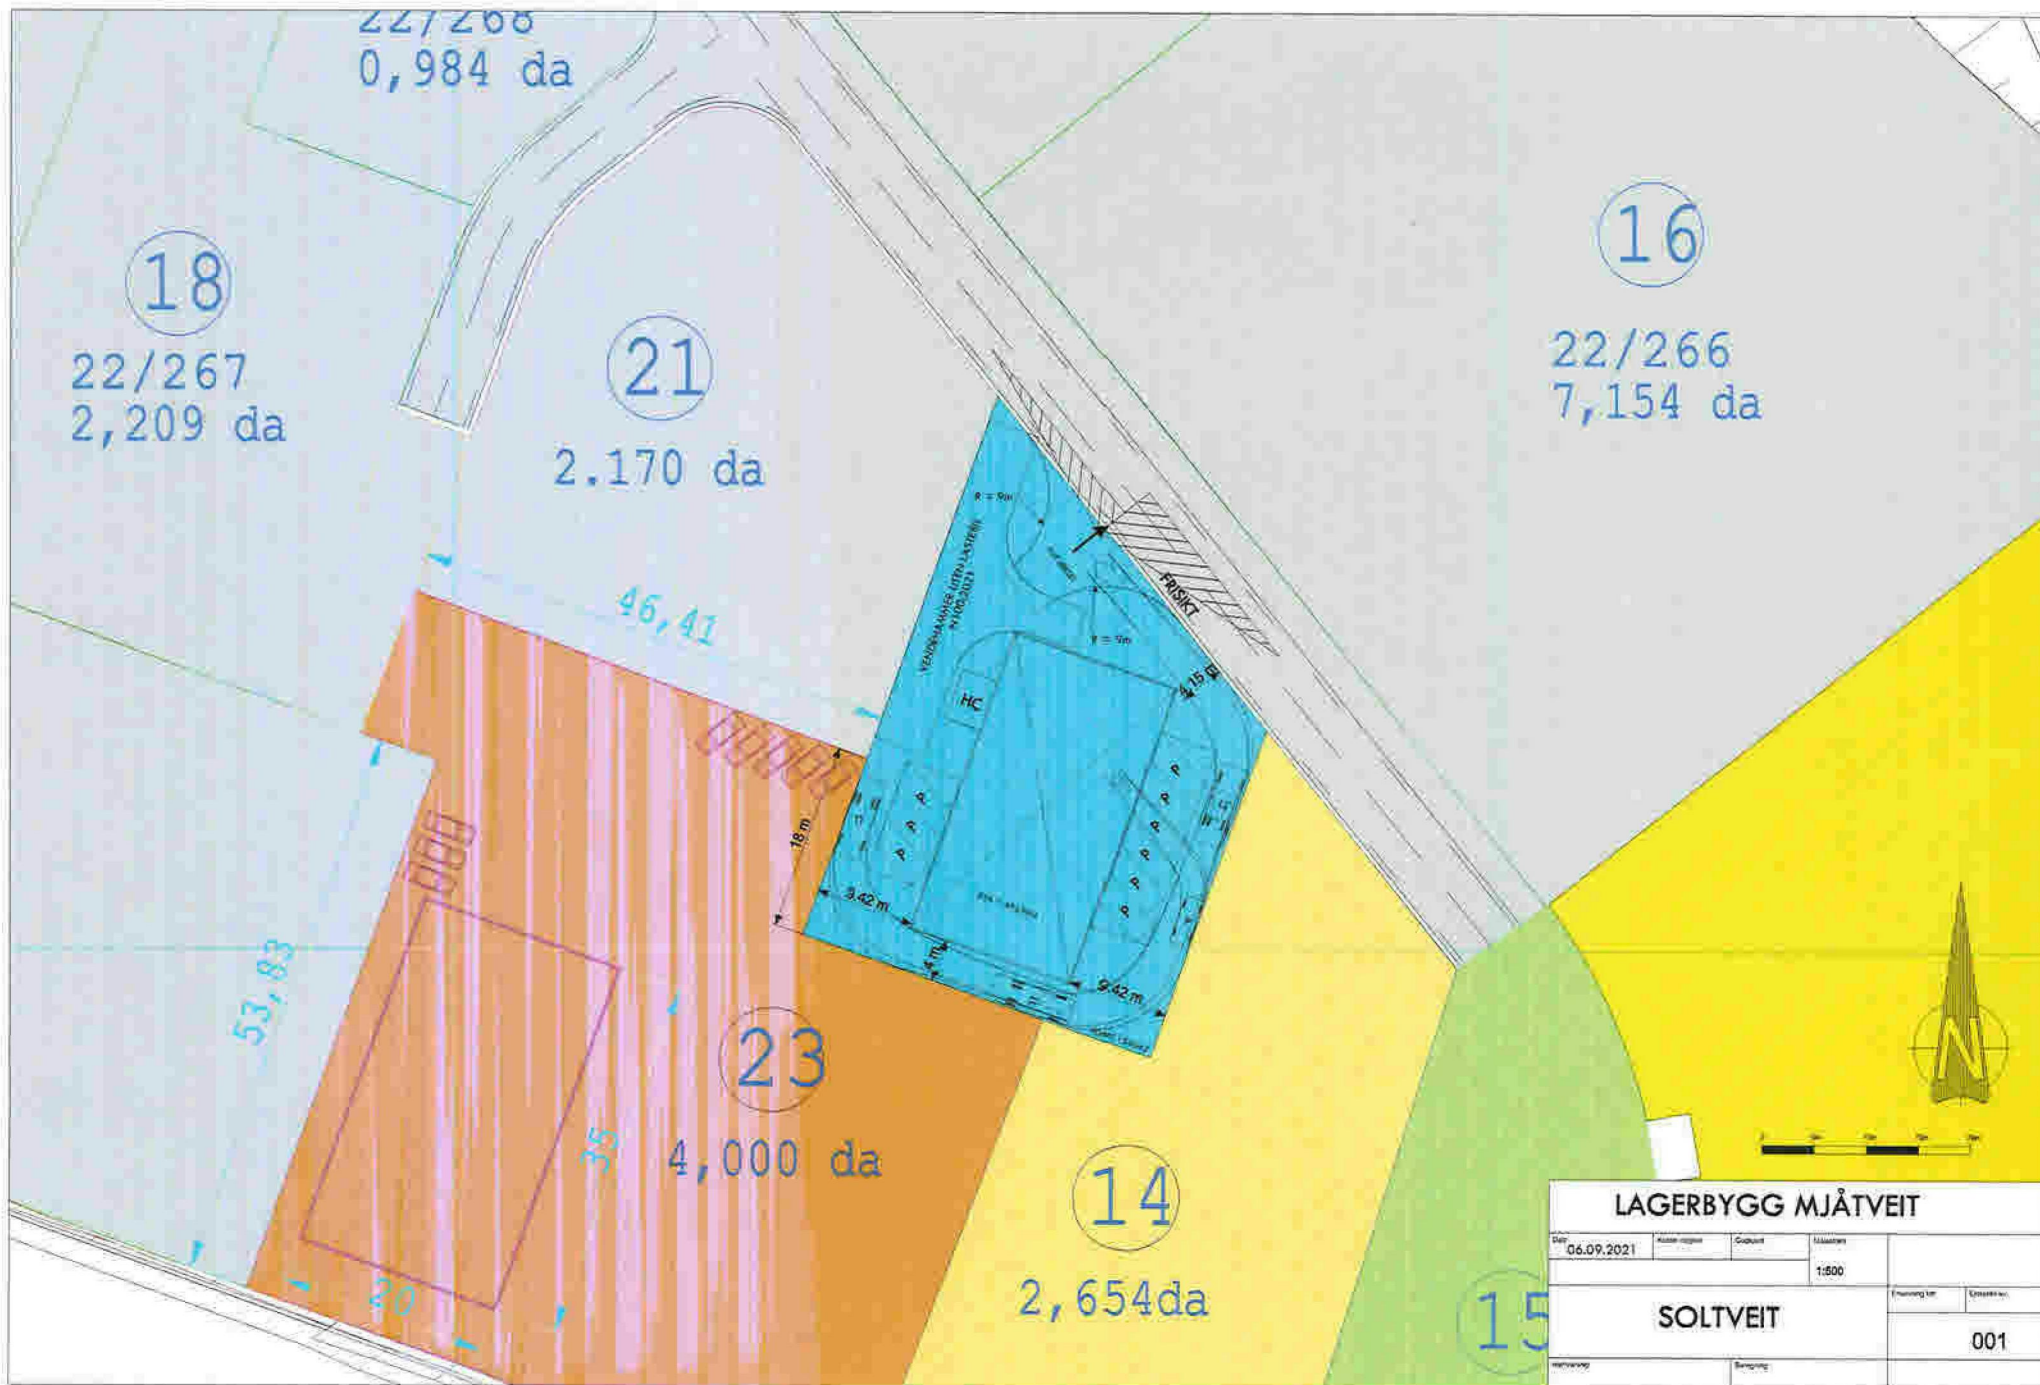



Nord

Sør

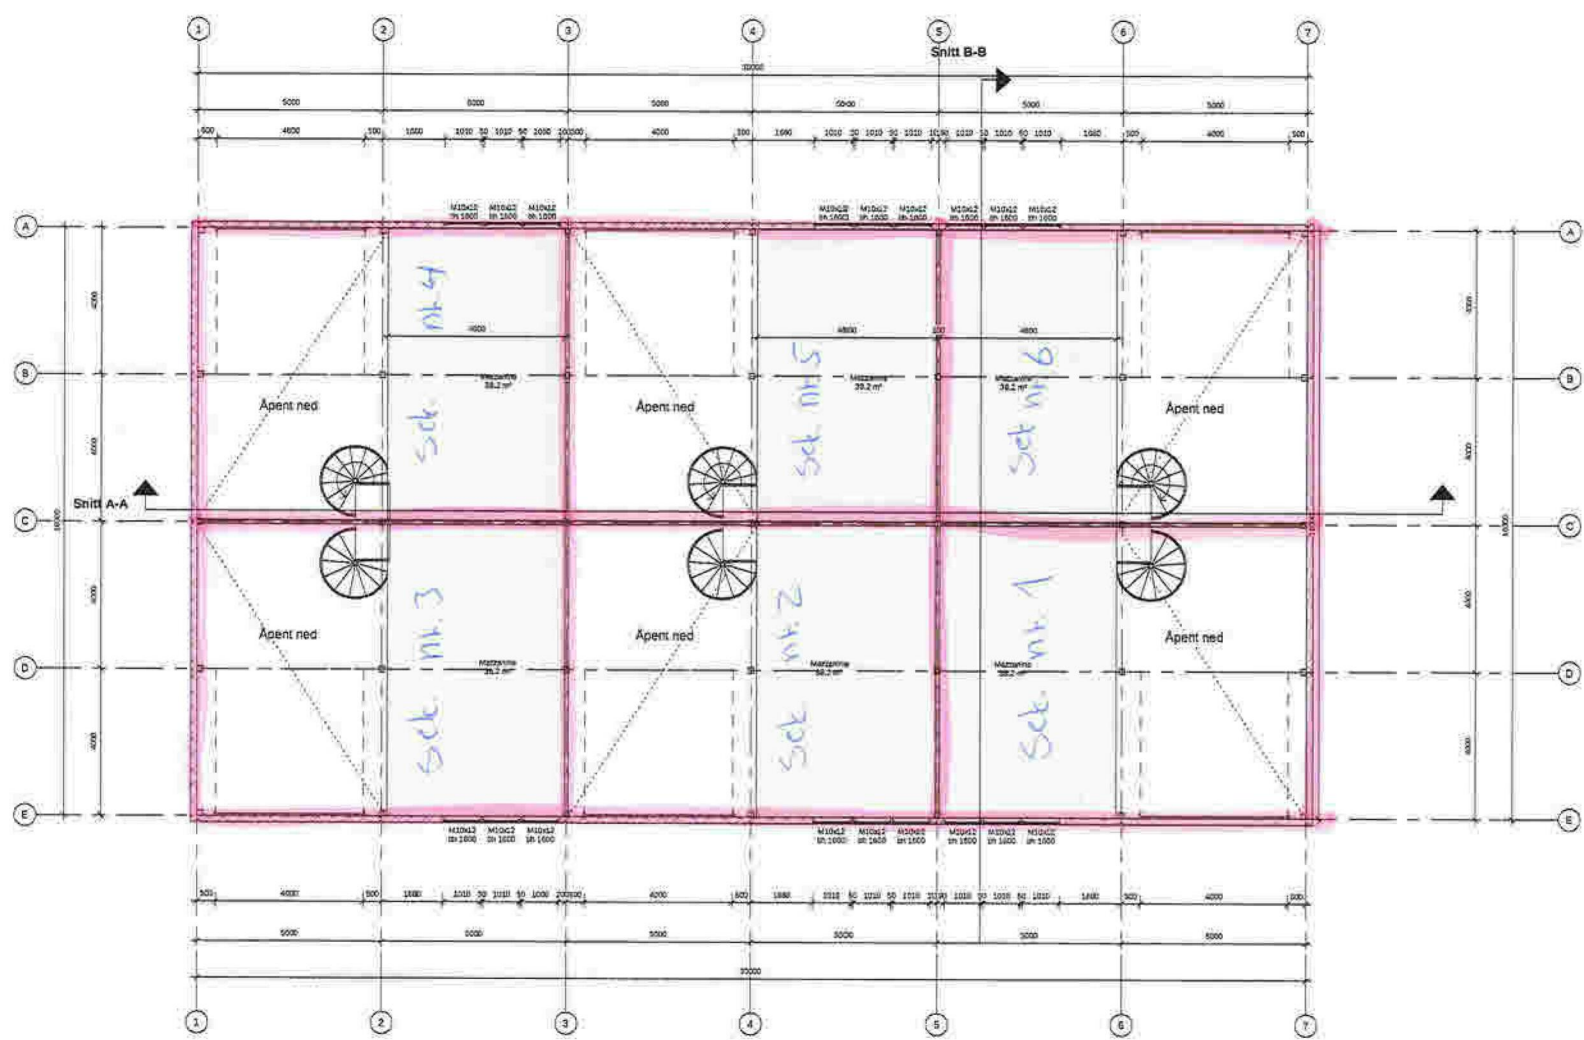

1 Plan 02  
 1 : 100

Prosjektgrupper:

ARK:	
RE:	
RV:	
REL:	
RIB:	
RAA:	

Skisseprosjekt  
 Lokalitet:  
 Enter address here

Tegn:		Rev.	
Lars Jønsson		SAN	
Dato:		17.02.21	
Format:		A3	
Målestokk:		1 : 100	
Kontrollert av:		RE	
Tegnet av:		RE	
Prosjekt nr.:		Tegningsnr.:	
1129		A-10 30 02	
Type tegning:		Plan Mezzanine	