

Kartvedlegg til protokoll for oppmålingsforretning

Alver Kommune

N

Eigedom
345/73, 345/73, 345/76

Saks nr
20223945


Oppdragnr

Forretningsdato
21/6/2022


Landmålar
Kjell Rune Standal

Rekvirent
Kristensen Jorunn, Kristensen Tom, Vikebø Sondre Frøysland

Målestokk 1:500

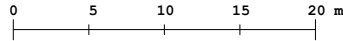

Beskriving/avtalar:

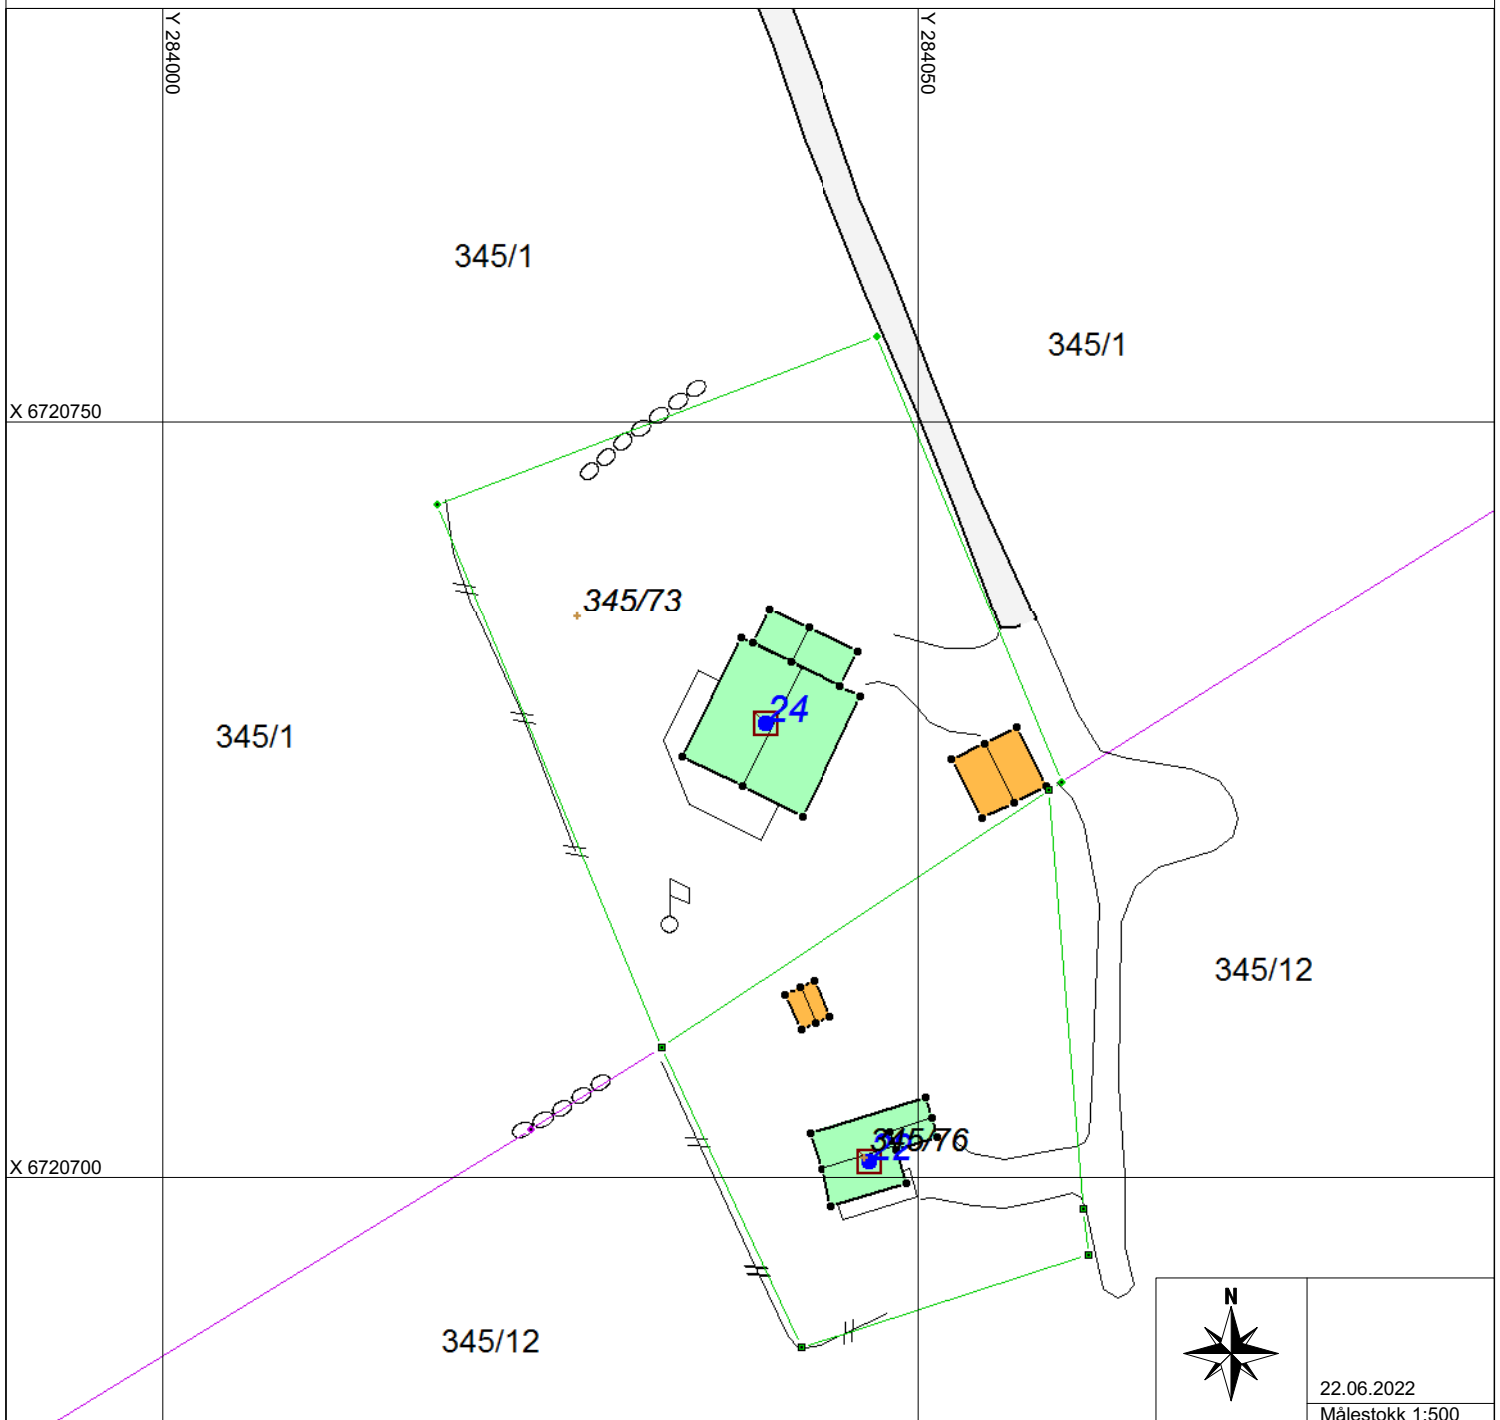

22.06.2022
Målestokk 1:500