Kartvedlegg til protokoll for oppmålingsforretning

Alver Kommune

Eigedom	345/73, 345/73, 345/76
Saks nr	20223945
Oppdragnr	
Forretningsdato	21/6/2022
Landmålar	Kjell Rune Standal
Rekvirent	Kristensen Jorunn, Kristensen Tom, Vikebø Sondre Frøysland
Målestokk	1:800

Beskriving/avtalar:

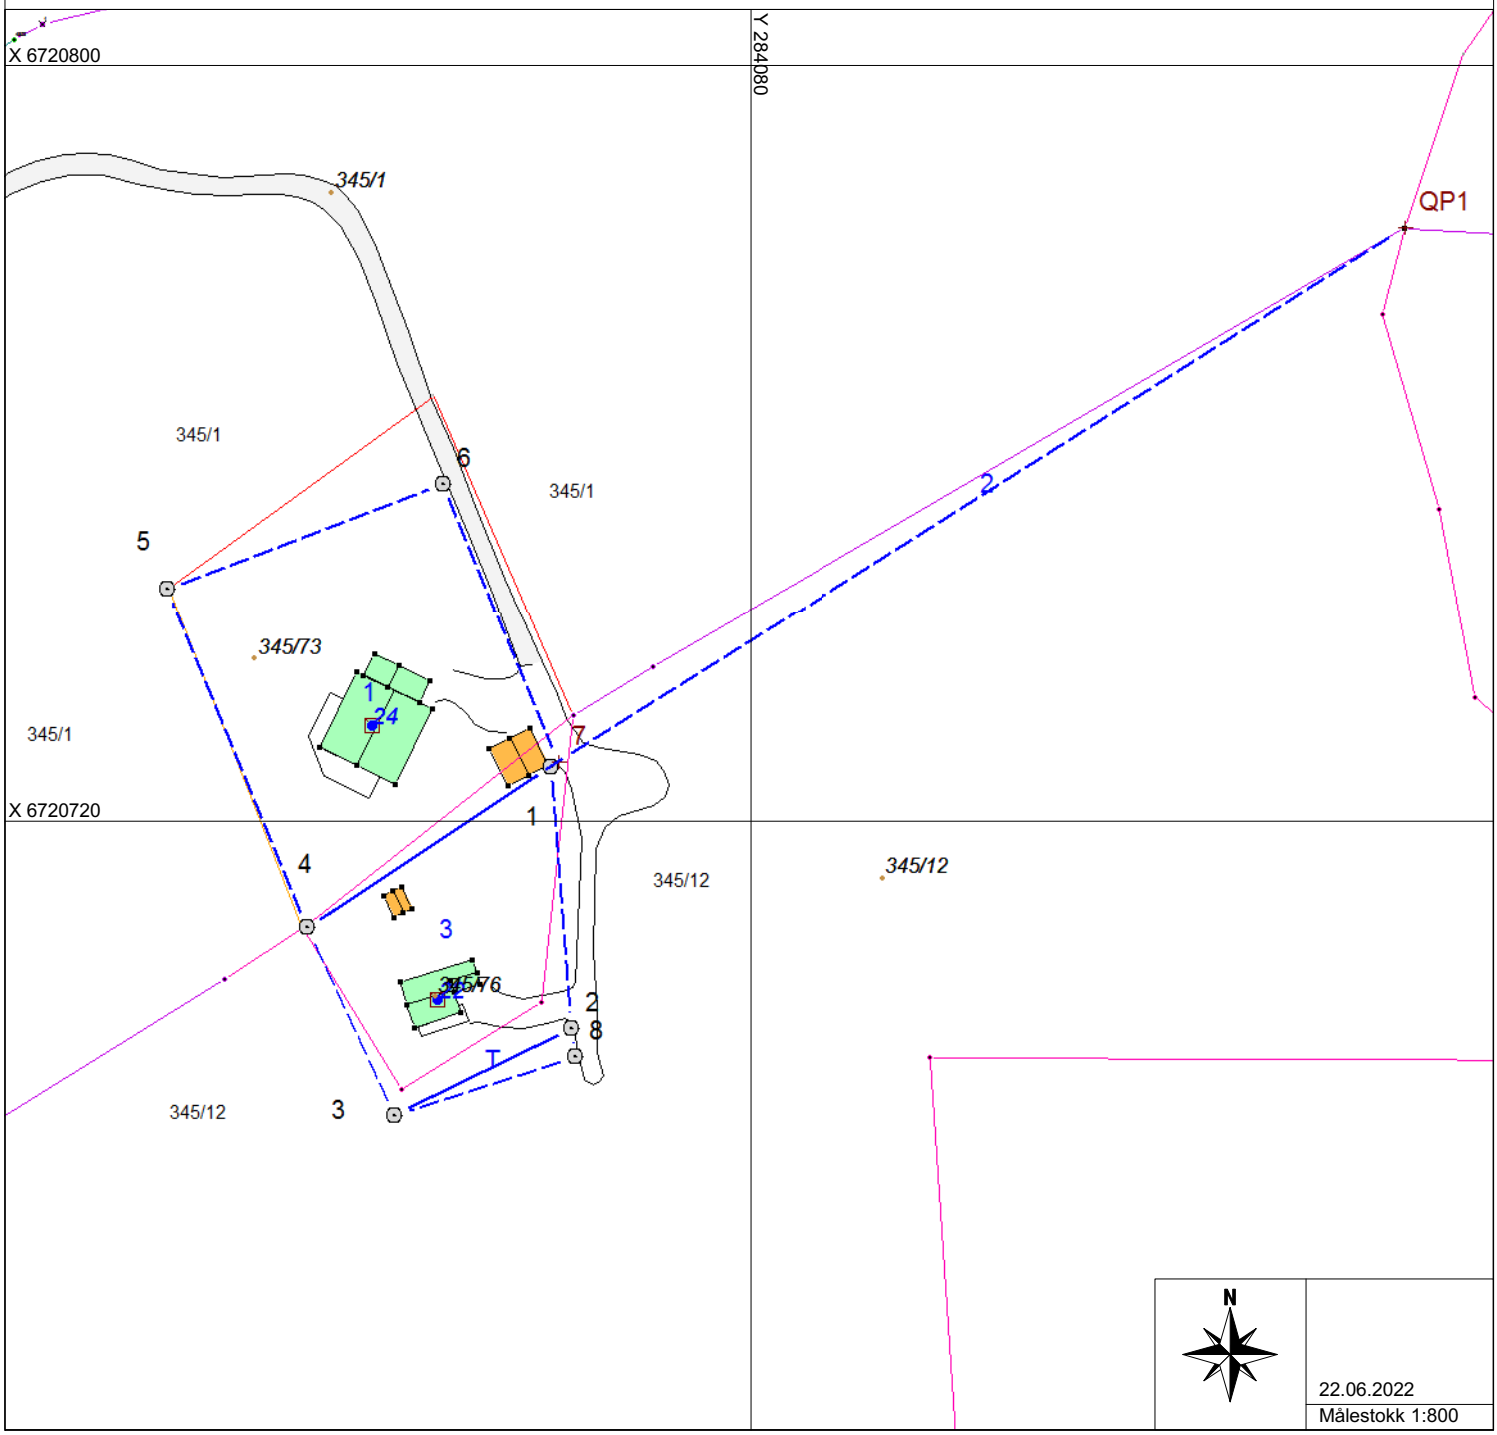

GIS/LINE Oppmålingsforretning