

# Kartvedlegg til protokoll for oppmålingsforretning

Alver Kommune



Eigedom  
345/73, 345/73, 345/76

Saks nr  
20223945


Oppdragnr

Rekvirent  
Kristensen Jorunn, Kristensen Tom, Vikebø Sondre Frøysland


Forretningsdato  
21/6/2022

Landmålar  
Kjell Rune Standal

Målestokk 1:800

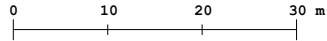

Beskriving/avtalar:

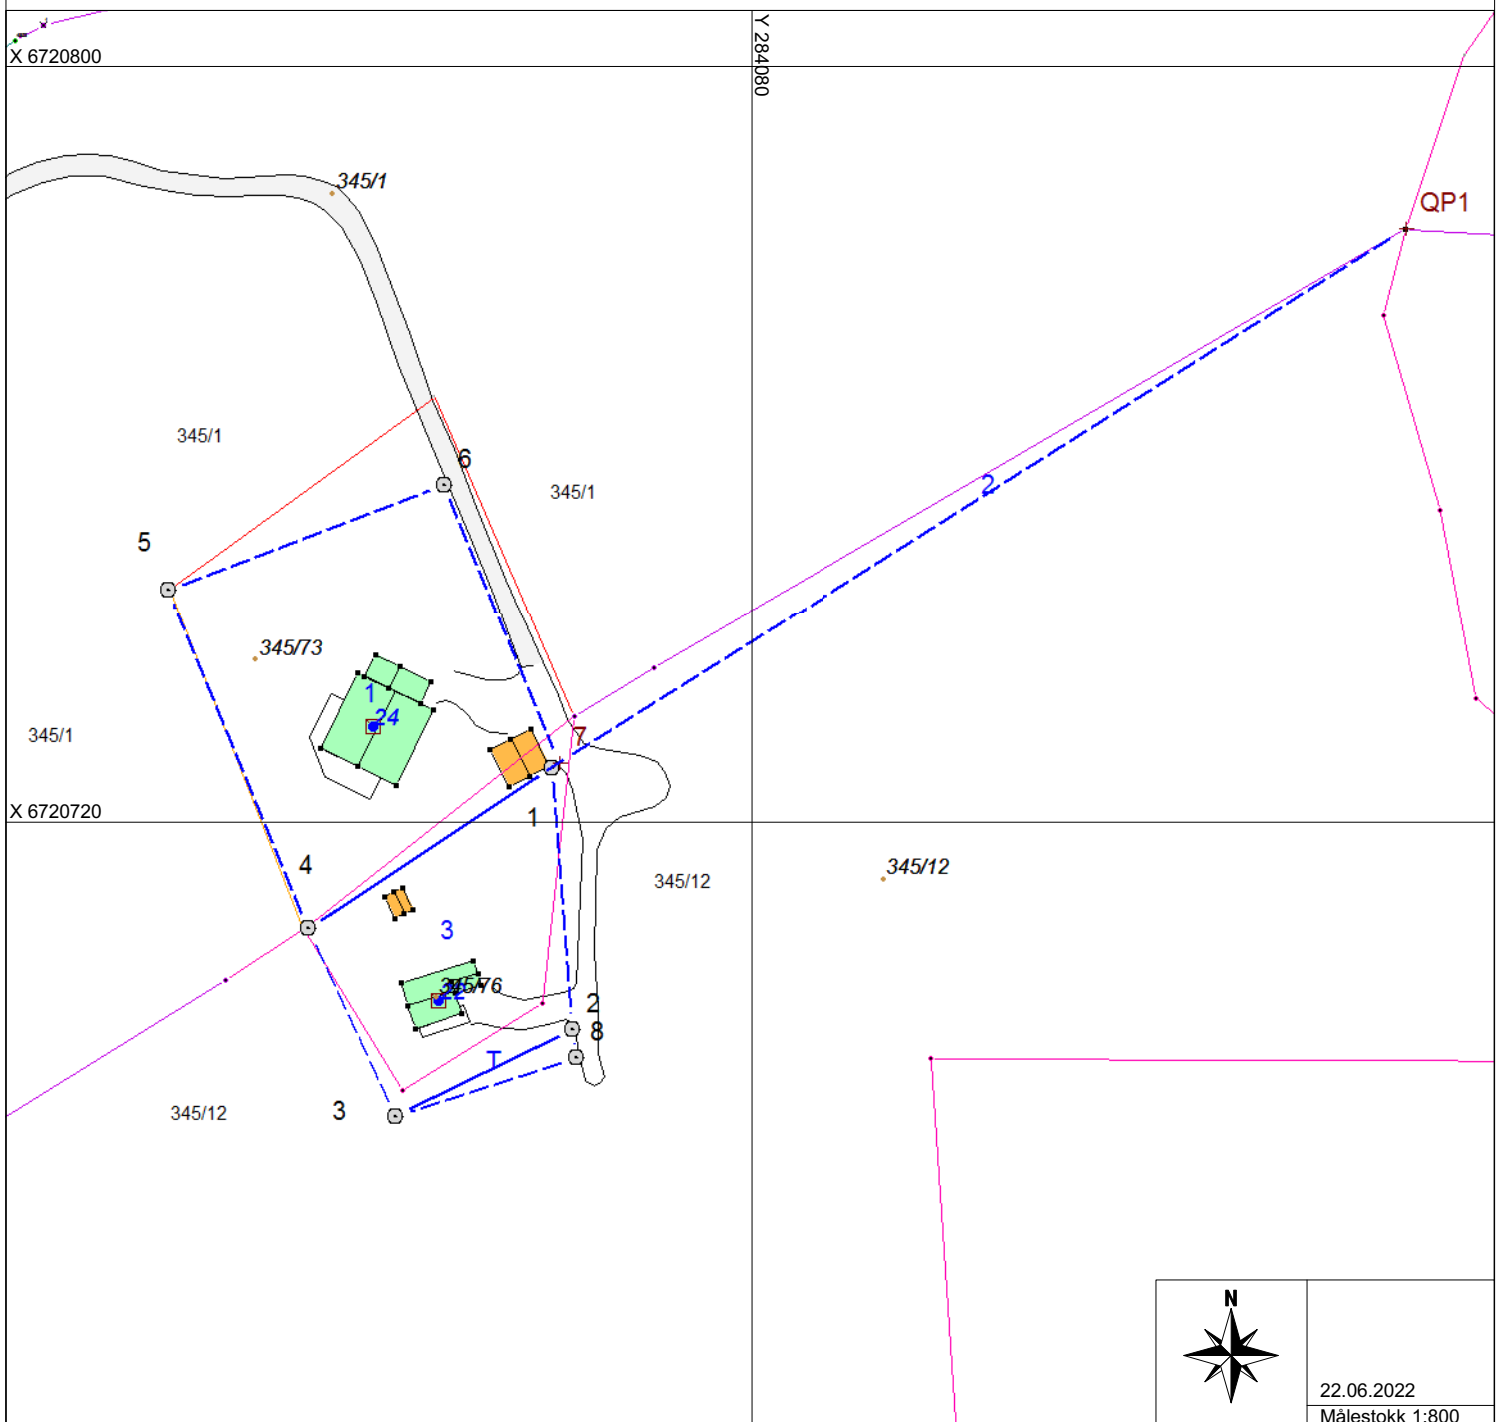

22.06.2022  
Målestokk 1:800