FLEXIBO

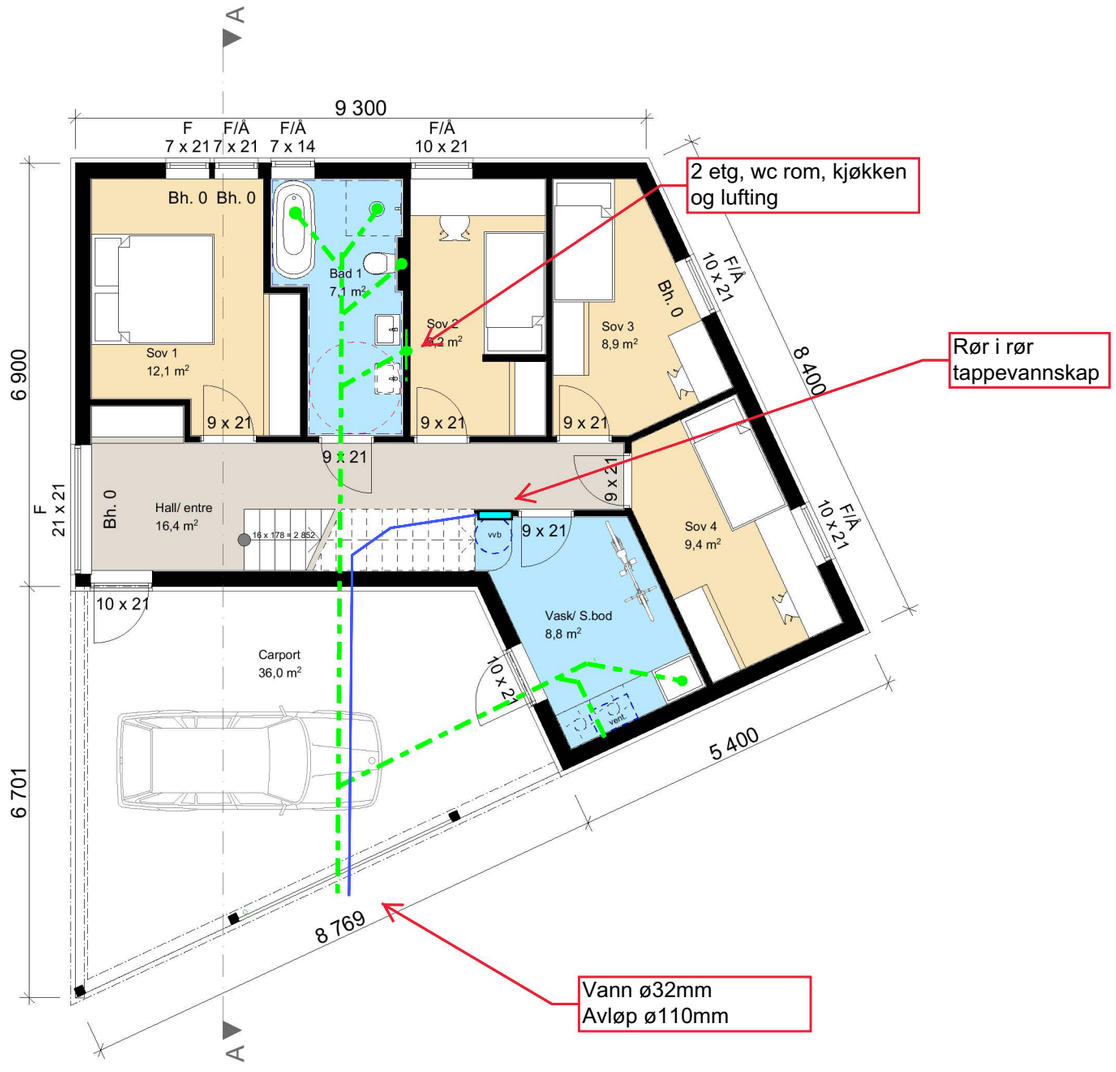

23/2-2022 Einar Stusdal

VEST VVS AS

© Alle rettigheter tilhører utførende for prosjekteringen, kopiering eller bruk av disse tegningene er forbudt uten skriftlig samtykke!
Arealer som er påført tegningen MÅ ved kjøp/salg kontrolleres Avvik kan forekomme!

REVISJON:

Rev.	Sign.	Dato	Beskrivelse

PROSJEKT:
Asnes tilpasset

TEGNING:
Plan 1. Etasje

TILTAKSHAVER:
Boligutvikling Vest AS

BYGGEPLASS:
Mjåtveitstø 23, FREKHAUG,
322/46 - Alver Kommune

STATUS:

- ○ Skisseprosjekt
- ● Forprosjekt
- ○ Detaljprosjekt
- ○ Eksisterende
- ○ Som bygget
- ○ Illustrasjon

DATO:
19.01.2022

SIGN.:
HSP/ HBO

KONTROLL AV:
ANP

MÅLESTOKK:
1:100

AREALTABELL:
NB! Alle arealer er målt til bindingsverk

BRA totalt:	152,0 m²
1. etasje	*76,0 m²*
2. etasje	*76,0 m²*
BYA totalt:	123,0 m²
Utv. overbygget BRA	*33,5 m²*

vårdal arkitekter

#Contact Address1
Tlf: #Contact Phone Number
www.vaardal.as

PROSJEKTNR.:
22483

TEGNINGS-/VEDLEGGSNR.:
E-01