

# INNMALINGSTJENESTER AS



Organisasjonsnr.979 927 703  
Bankgiro:3624 07 79751

Vår ref:

Deres ref:

Dato:13.06.22.

Knut Henanger  
Frekhaug Bolig as

## Stikningsdata for Gnr.304 Bnr.45,Rotevikshaugen 23.Frekhaug,Alver Kommune

<u>HUSET m/garasje</u>			
<u>PUNKT</u>	<u>TEMA</u>	<u>X</u>	<u>Y</u>
05 1	5000	6718036.953	283902.247
05 2	5000	6718032.841	283907.788
05 3	5000	6718028.023	283904.212
05 4	5000	6718021.288	283913.286
05 5	5000	6718013.339	283907.385
05 6	5000	6718017.809	283901.363
05 7	5000	6718019.013	283902.257
05 8	5000	6718022.589	283897.439
05 9	5000	6718029.254	283902.386
05 9a	5000	6718029.334	283902.445
05 10	5000	6718032.114	283898.532
<u>TOMTEN</u>			
05 12	4011	6718001.330	283903.700
05 13	4011	6718013.680	283882.800
05 14	4011	6718038.800	283901.040
05 15	4011	6718029.820	283918.500
05 16	4011	6718028.030	283921.970
05 17	4011	6718024.230	283920.700

Med vennlig hilsen  
Innmålingstjenester as

Kjersti K. Madsen

Kontoradresse:  
Telefon  
Kjersti K. Madsen  
Johnny Sandvik

Helgeplassen 144  
55 59 02 77 (76)  
Mob.tlf.90 78 72 08  
Mob.tlf.40 40 23 23

5148 Fyllingsdalen  
E.Post: innmal@innmal.no




Y 283900

Y 283950

# Stikningsskisse for Rotvikshaugen 23, Frekhaug Gnr.304 Bnr.45, Alver Kommune

X 6718050

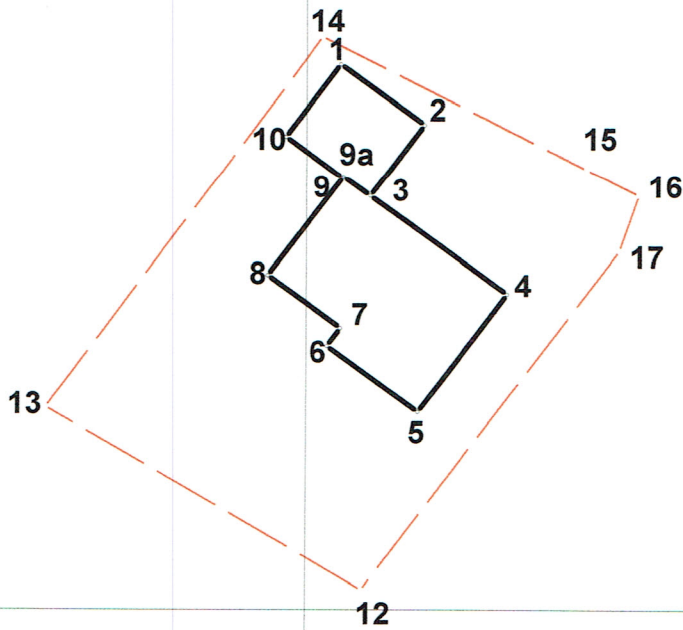

X 6718000



Rotvikshaugen 23, Gnr.304 Bnr.45  
Alver Kommune.  
Frekhaug Bolig as  
Dato: 13/06/22

Målestokk 1:500

Innmålingstjenester as

*Eivind K. Madsen*