



HOH₃₀

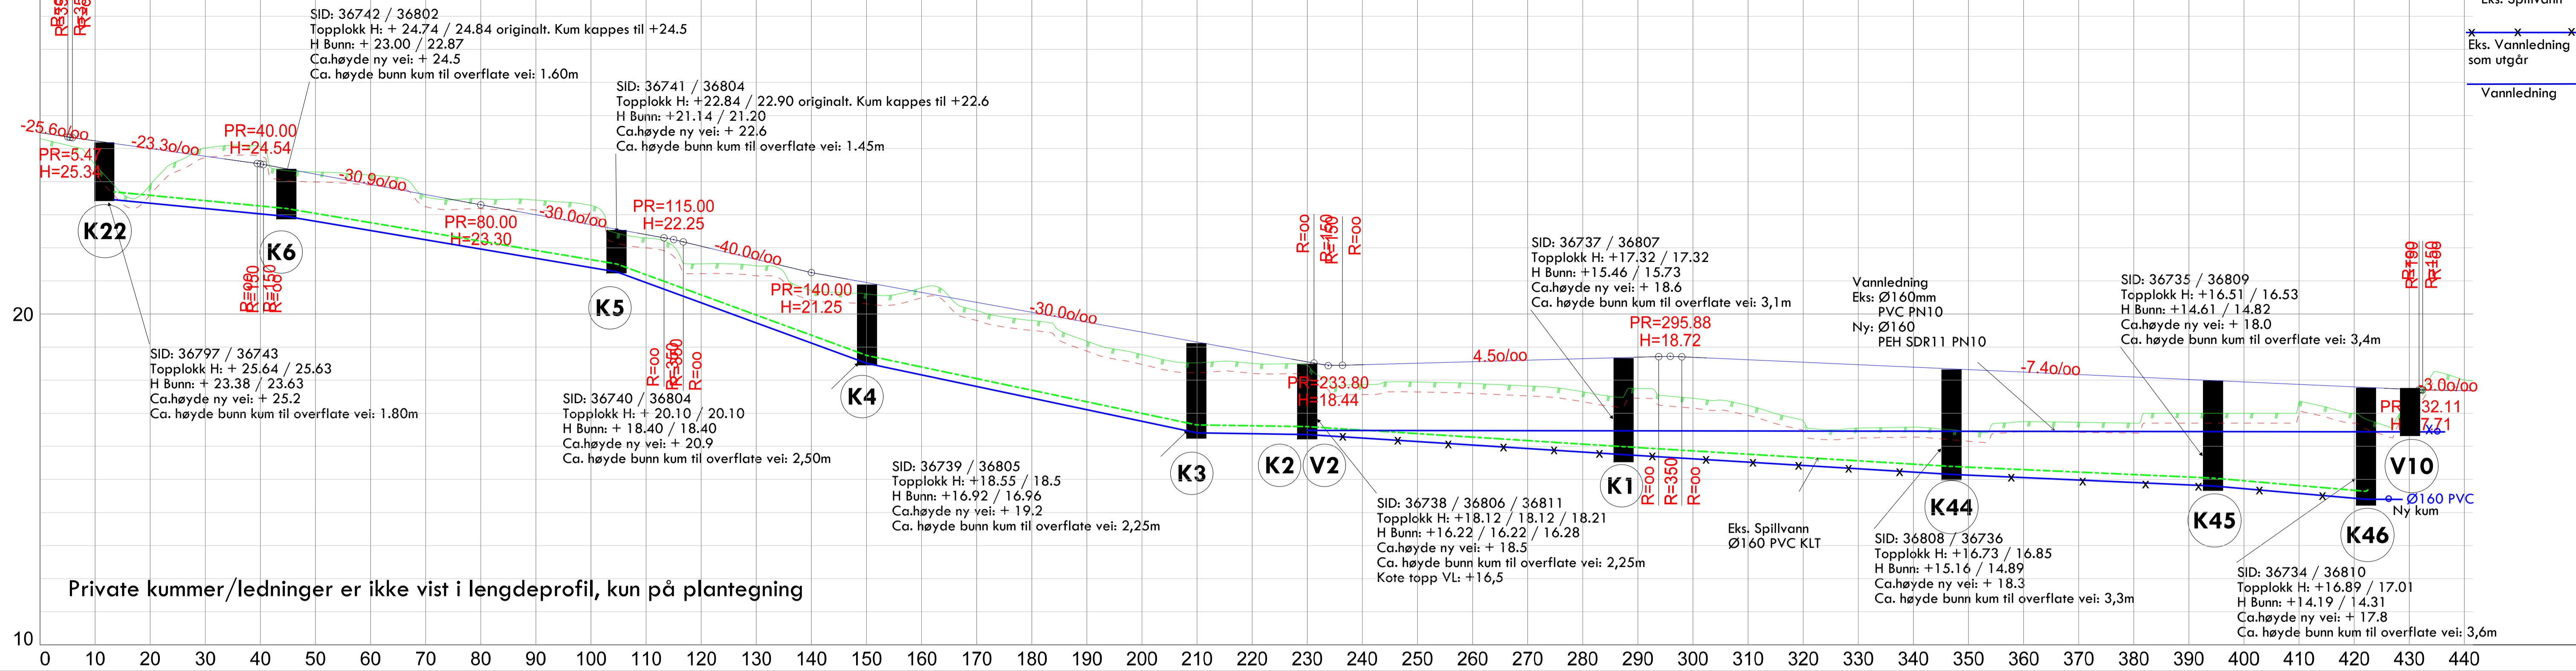

PROFIL NR.	
HOR. KURV.	
BREDDEUTV.	
TVERRFALL (1%=2mm)	<ul style="list-style-type: none"> H.kj.b.k V.kj.b.k
PROFIL H.	
TERRENG H.	
OVERBYGN.T.	

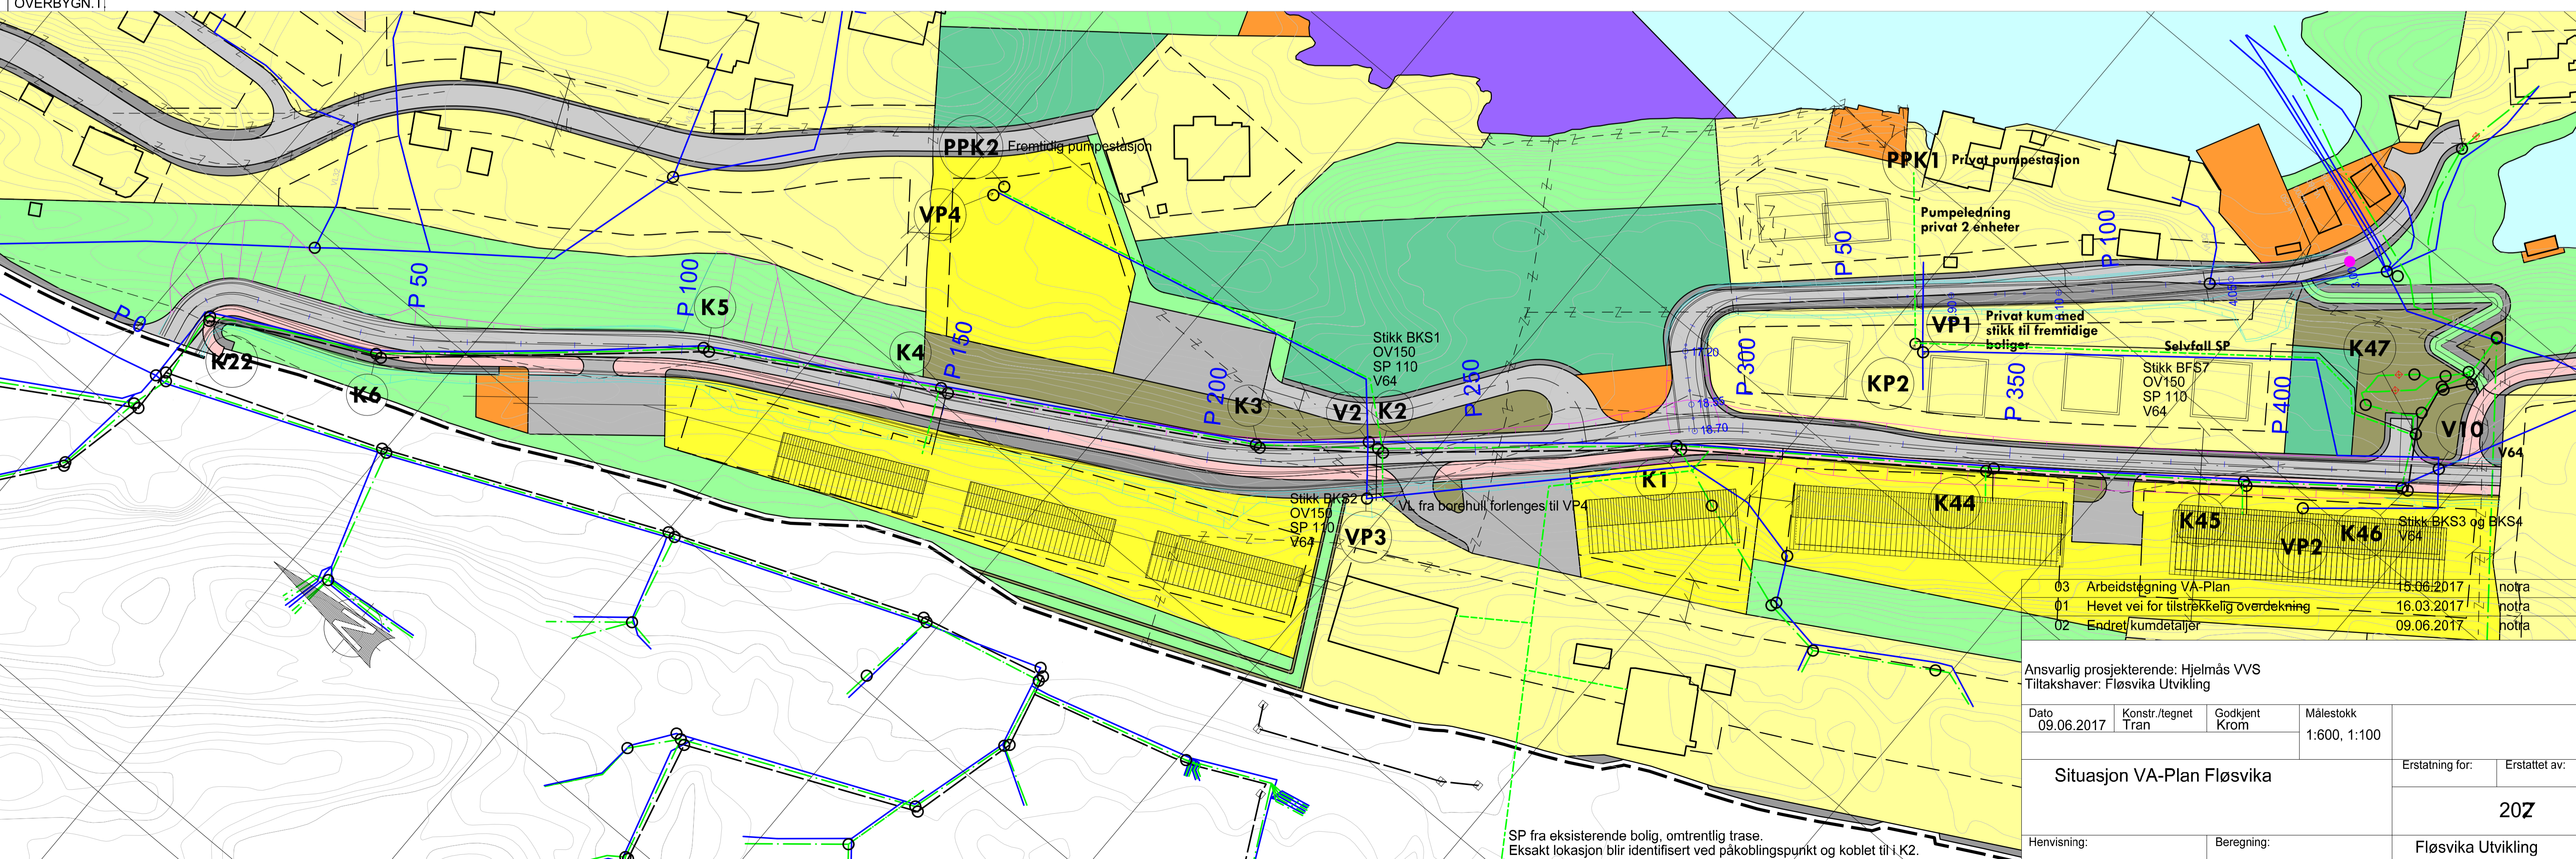

03	Arbeidstegning VA-Plan	18.06.2017	notra
01	Hevet vei for tilstrekkelig overdekning	16.03.2017	notra
02	Endret kumdetaljer	09.06.2017	notra

Ansvarlig prosjekterende: Hjelmas VVS
Tiltakshaver: Fløsvika Utvikling

Dato	Konstr./tegnet	Godkjent	Målestokk
09.06.2017	Tran	Krom	1:600, 1:100

Situasjon VA-Plan Fløsvika

Erstatning for:	Erstattet av:
	20Z

Hensvisning: Beregning: Fløsvika Utvikling